


BYGGINGALÝSING SJÁ TEIKN. A-03

TÁKN Á TEIKNINGUM:

- [R] Reykskynjari
- SL Slökkvífæki
- BO Björgunarop
- LR Lofttrésing
- GK Gólfkótar
- GN Gólfniðurfall
- GN Niðurfall m/ gegnumstreymi
- GSN Rafmagnstafla
- R.R. Rafmagnstafla
- 01.01.01 Matshluta og notefingnanúmer
- Rýmingarátt björgunaropa
- Rýmingarleið
- ↙ Kótar á sniðum

BREYTT DAGS: 14.06.2006
Innréttingu i eldhúss og
þvottahúss breytt.

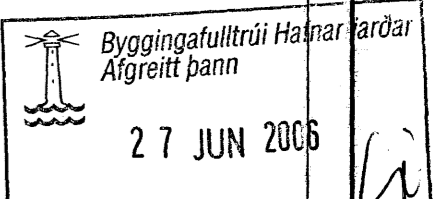

SGHUS
AUSTURVEGI 69 800 SELFOSSI
SÍMI 482 3850 FAX 482 3851
NETFANG sghus@sghus.is
VILTfang www.sghus.is



VERKFRÆÐISTOFA ÁRBORGAR AUSTURVEGI 69 800 SELFOSSI SÍMI 480 4900 FAX 482 3851

es TEIKNISTOFAN SUDURLANDSBRAUT 48
S: 588-7344 FAX: 588-7343
NETFANG: kastor@simnet.is

GLITVELLIR 39

GRUNNMYND MOK: 1:100
MOK:
MOK:

HAHANNA: Kjarntan TEIKNAR: Kjarntan/Bjarni
VERKNÓMÉR: 6038 SKRÁVARNAFN: Vnr.6038 GLITVELLIR 39.DWG
DAGSETNING: SAMRÆKT: TEIKNING NÓMÉR:
01.06.2006 121066-5809 A-03