


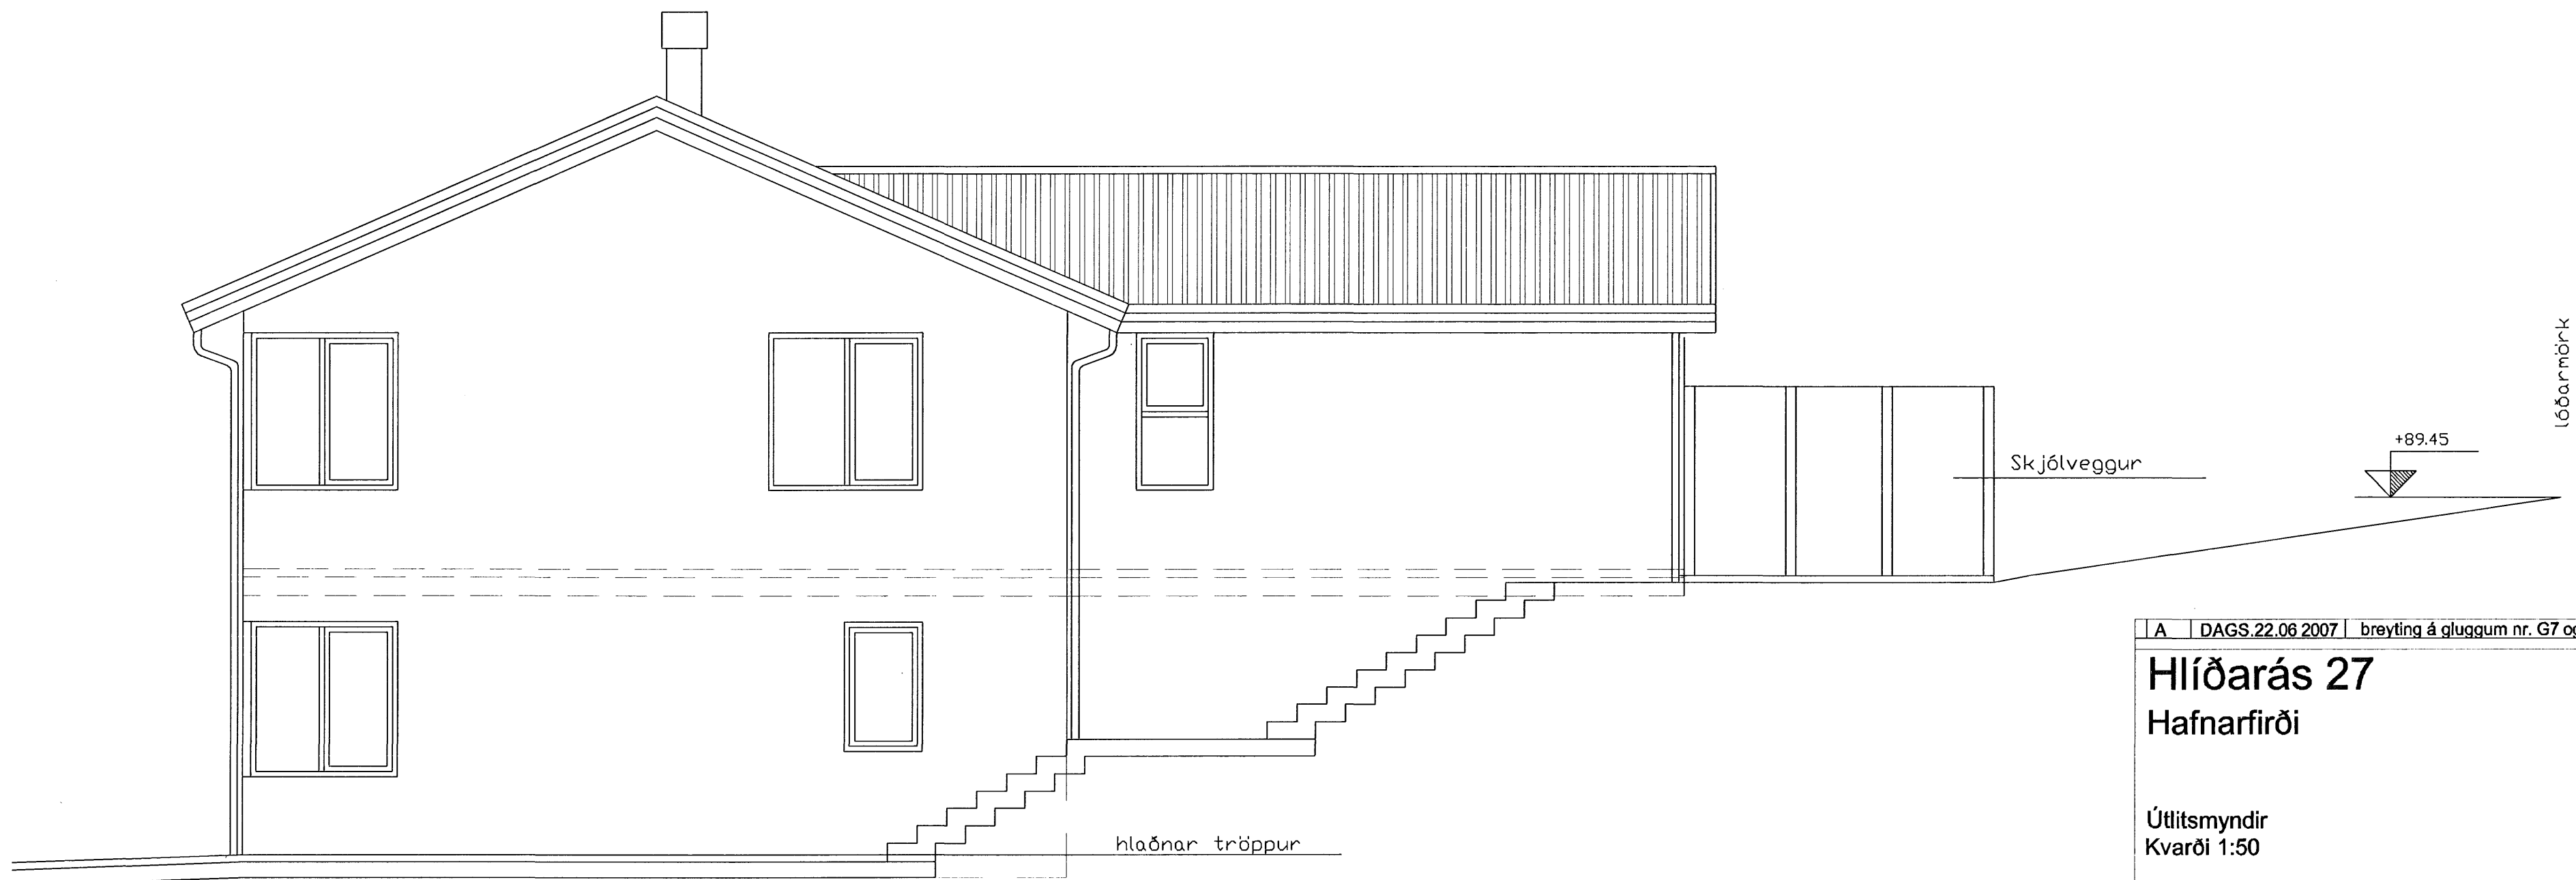

Austurhlið



Norðurhlið

Samþykkt þann
31 JULI 2007

Byggingulltrúinn í Hafnarfirði
F.h. Sigurbjartur Halldórsson


Hlíðarás 27
Hafnarfirði

Útlitsmyndir
Kvarði 1:50

Luigi Bartolozzi
arkitekt
kt. 130659-2099
túngötu 11
225 Álftanesi
sími og fax 5552477

Dags. 12.04.2007

Teikn. nr. 13a

Luigi Bartolozzi

hlidar00.dwg