


Samþykkt þann  
31 JULI 2007

Byggingulltrúinn í Hafnarfirði  
F.h.Sigurbjartur Halldórsson

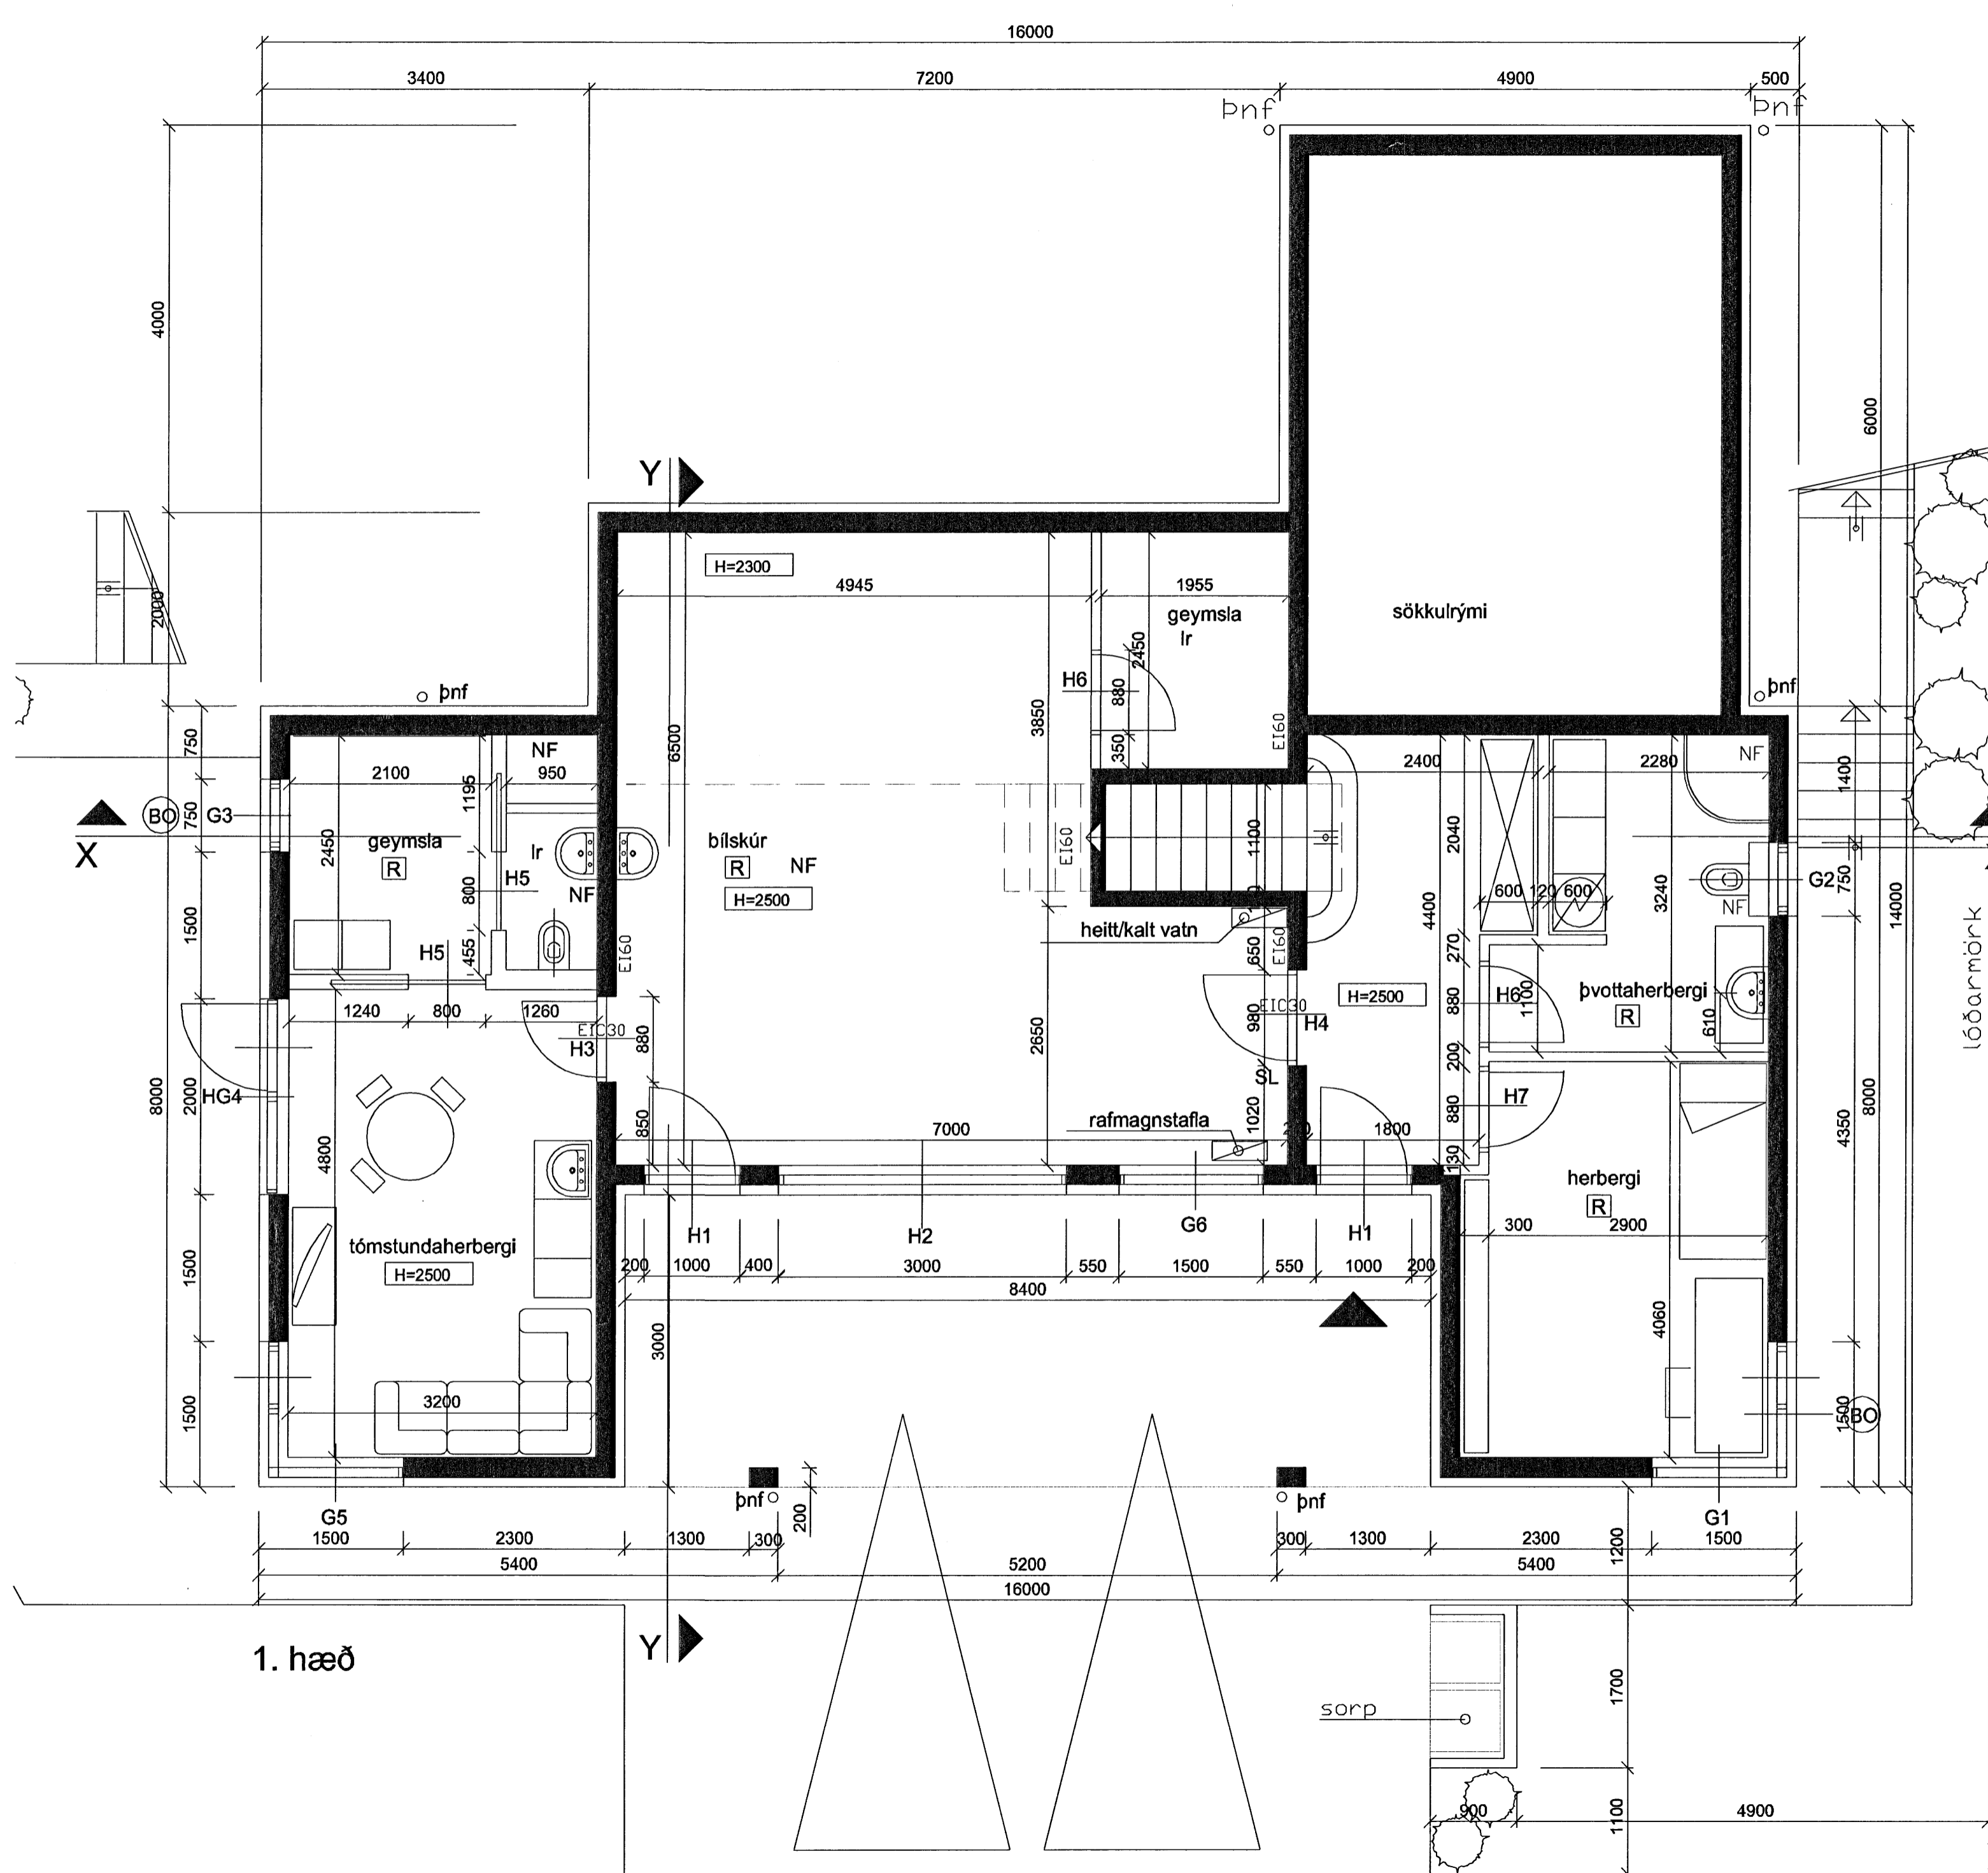

A DAGS.22.06 2007 breyting á gluggum nr. G7 og G11

Hlíðarás 27  
Hafnarfirði

luigi bartolozzi  
arkitekt  
kt. 130659-2099  
túngötu 11  
225 Álftanesi  
sími og fax 5552477

Grunnmynd 1.hæðar  
Grunnmynd þakhæðar

Kvarði 1:50

Dags. 12.04 2007

Teikn. nr. 6a

*Luigi Bartolozzi*

hlidar00.dwg