


Samþykkt þann
31 JULI 2007

Byggingfulltrúinn í Hafnarfirði
F.h.Sigurbjartur Halldórsson

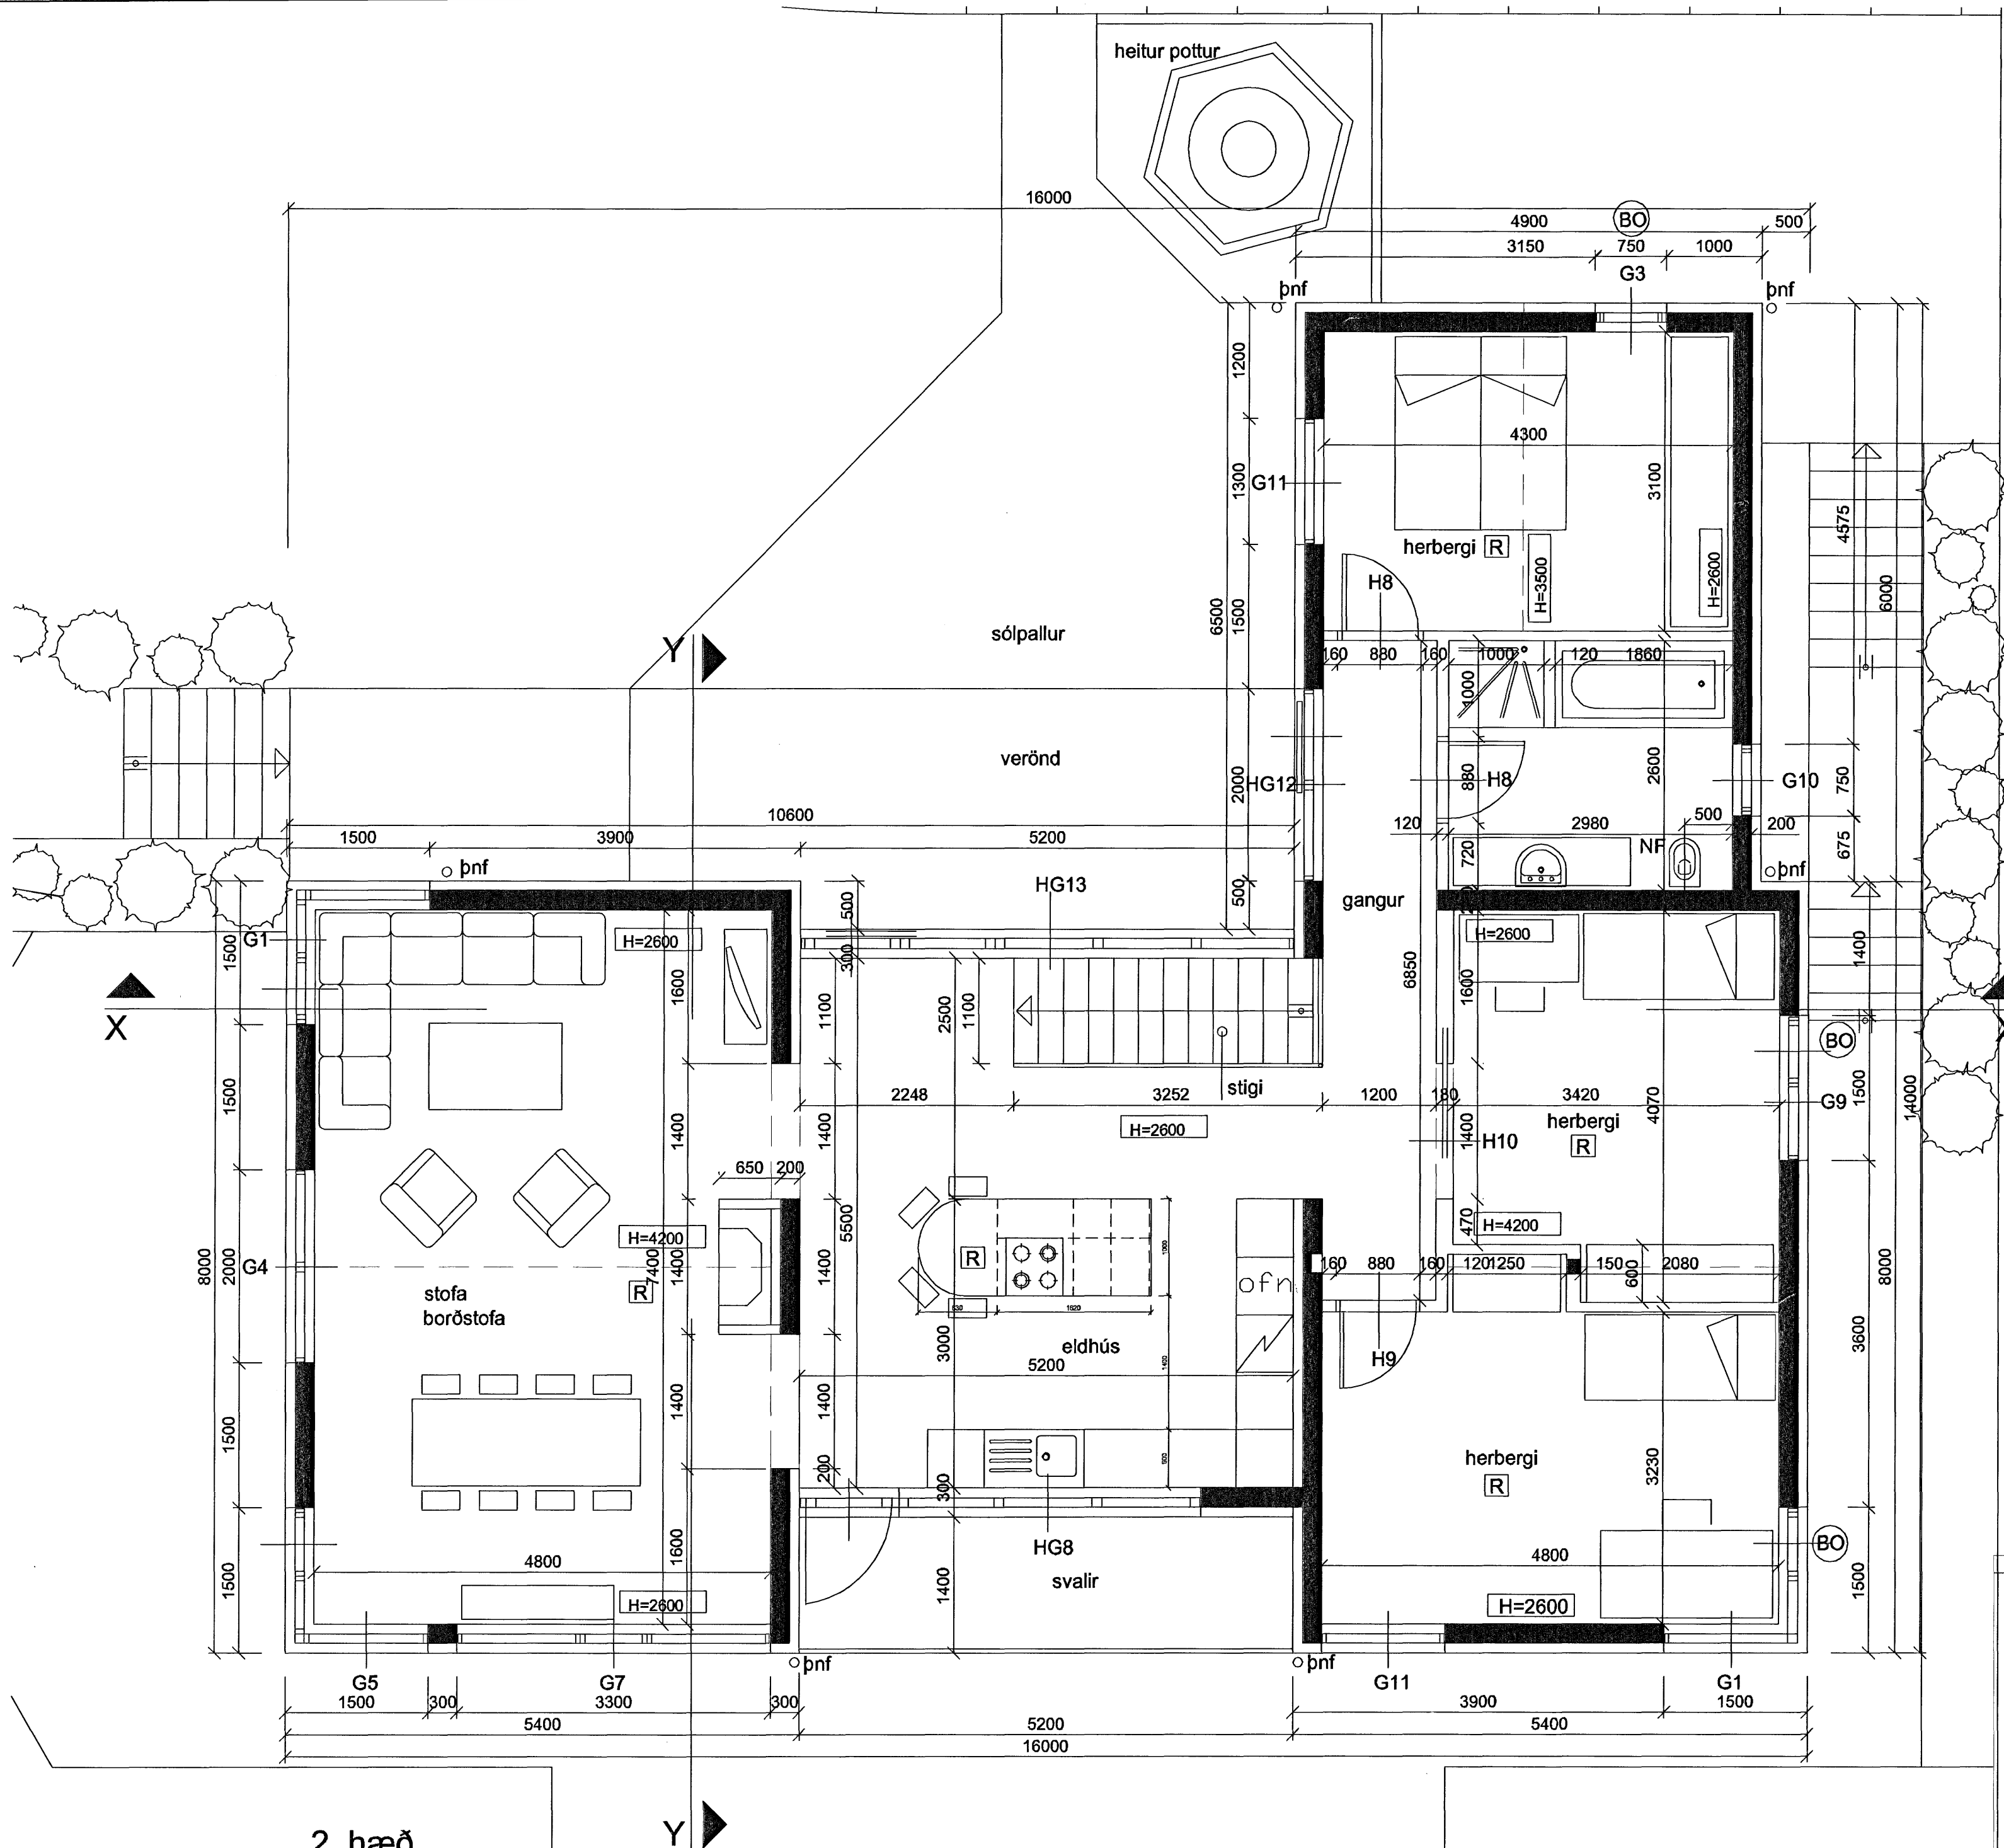

2. hæð

A | DAGS.22.06 2007 | breyting á gluggum nr. G7 og G11

Hlíðarás 27
Hafnarfirði

Luigi Bartolozzi
arkitekt
kt. 130659-2099
túngötu 11
225 Álftanesi
sími og fax 5552477

Grunnmynd 2.hæðar

Kvarði 1:50

Dags. 12.04 2007

Teikn. nr. 5a

Luigi Bartolozzi

hlidar00.dwg