



Gólf yfir 2. hæð Grunnmynd, 1:50

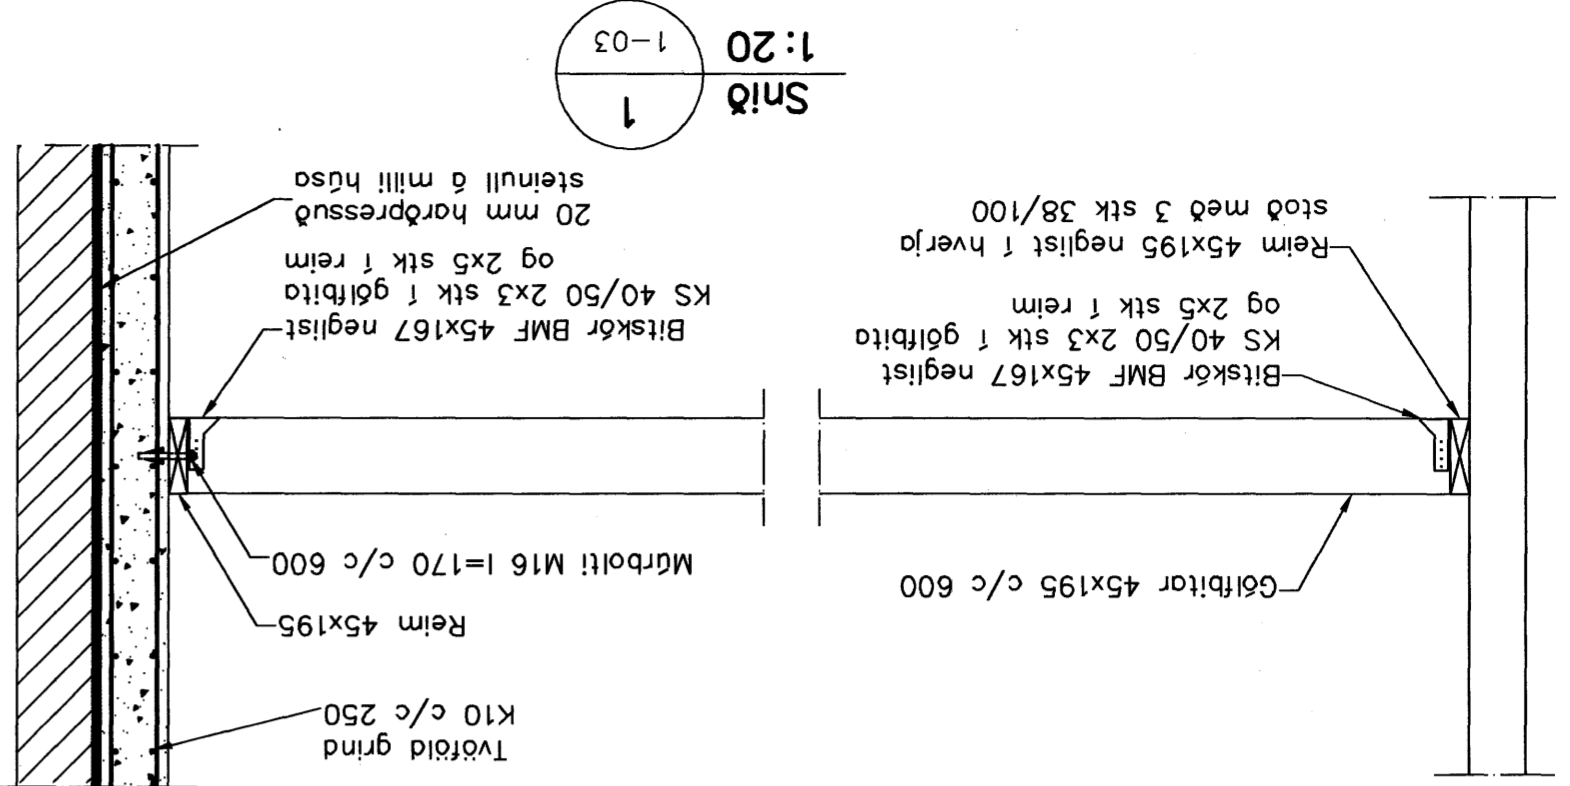

Snjð 1:20
1

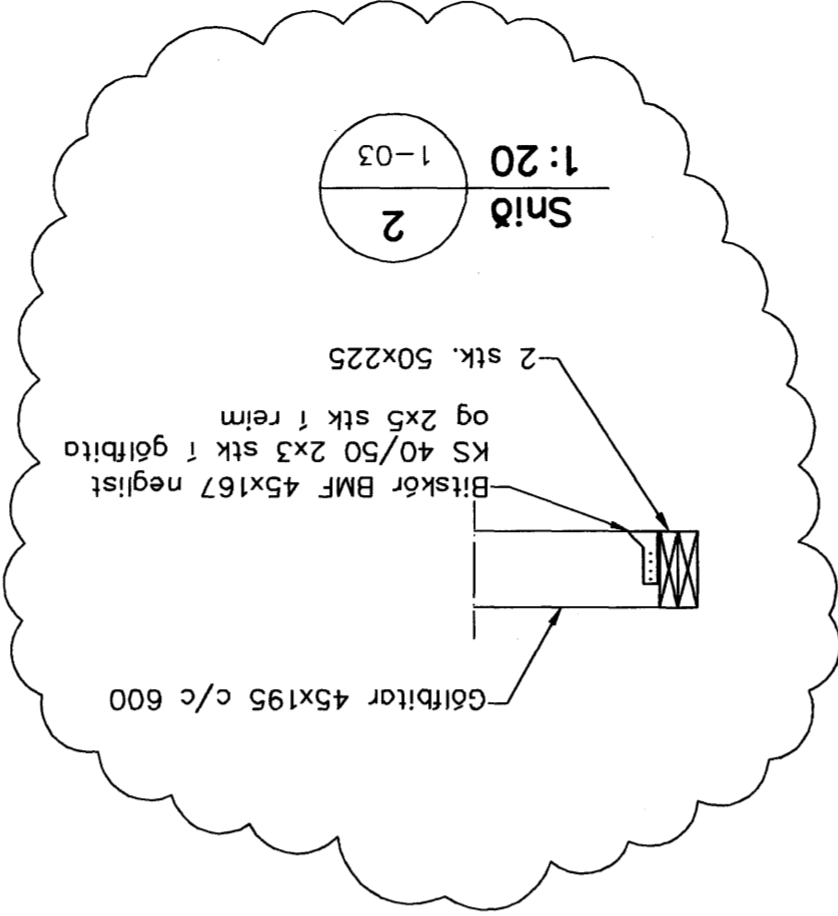

Snjð 1:20
2

Timbur

Allt timbur í burðarvirkni skal vera styrkikaliokk að minnst K18 samkv. ÍST-DS 413 nema annað sé tekið fram á teikningum. Timbur sem leggst að eða í steypu skal fáværja á viðurkenndan hátt. Leggja skal fjörpappa milli trés og steypu

Festingar

Allt stál í festingum skal vera Fe 360 og allir boltar uppfylla styrkikaliokk 4,6 samkv. DS 412. Undir boltar sem koma að tré skal setja skinnur sem eru breidd = 3 x þvermál bolta
þykkt = 0,3 x þvermál bolta

Ugáfa	Breyting	Hannað
B1	Gólfbitar, Snjð 2	22.03.2007
S.H.		
Staður		
Hverfisgata 45 Hafnarfjörð		
Skýring		
Viðbygging, Gólf yfir 2. hæð		
Hannað / Teiknað		
Kvarði	Dagsetning	1:50 1:20
24-06	23.3.07	
1-03	1-03	

Sveinbjörn Hinriksson
Byggingatæknifræðingur
Kt. 160851-2529
Brekkugötu 8 Hafnarfjörð
Sími: 555-4008, 961-9651
Netfang: sveinh@hannet.is

Samþykkt þann
31 JULÍ 2007
Byggingufulltrúinn í Hafnarfjörð
F.h. Sigurbjartur Halldórsson