


1


VEGGUR Í LÍNU 2 1:50

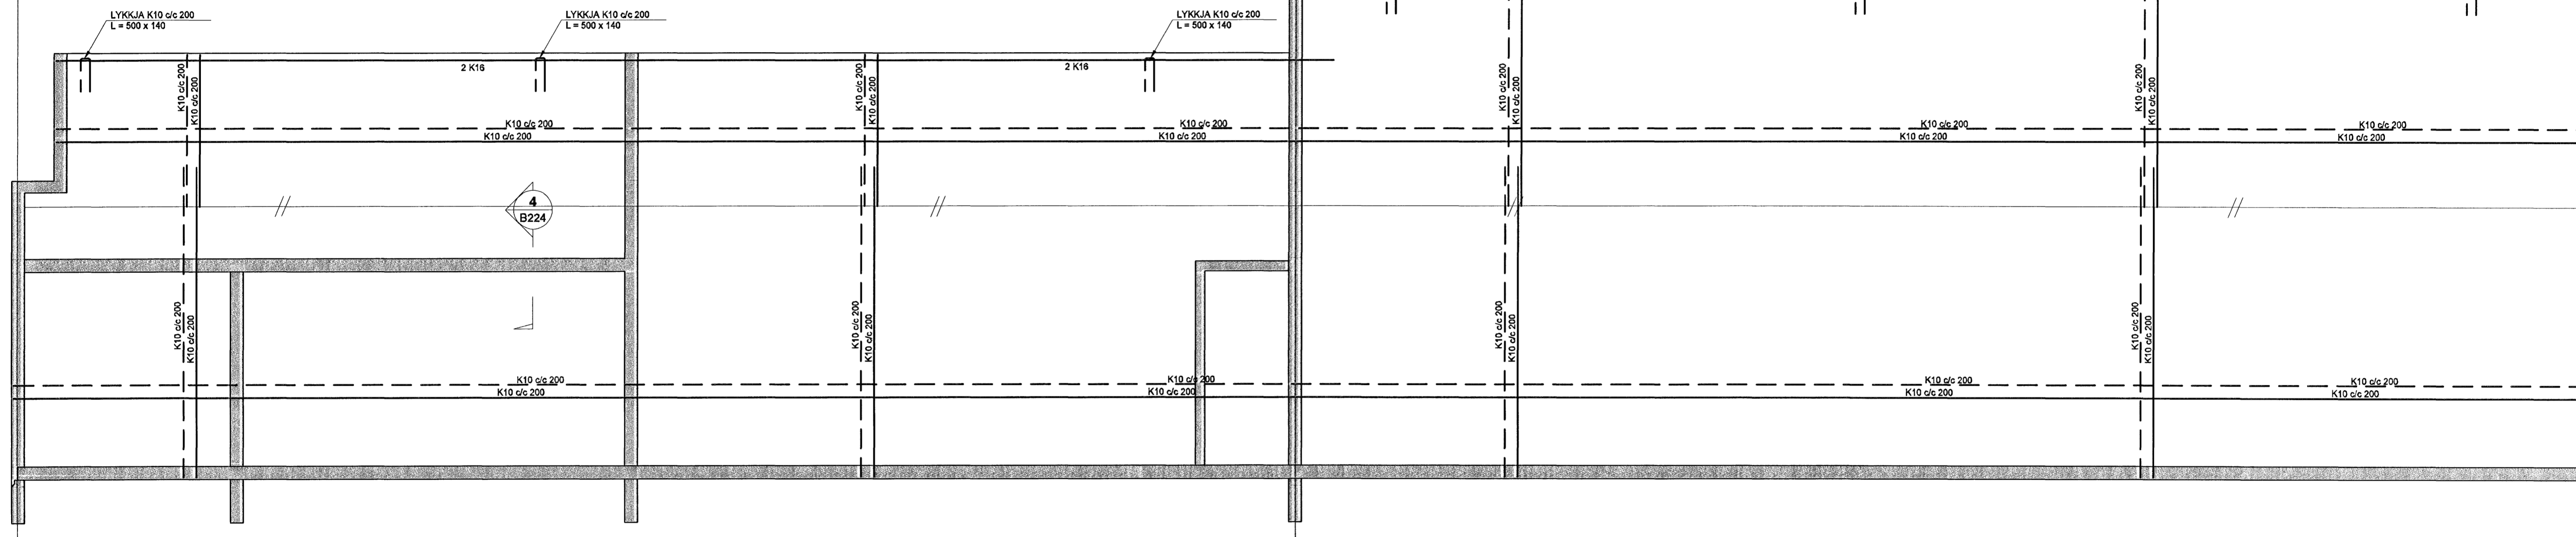

3


4

VEGGUR Í LÍNU 4 1:50

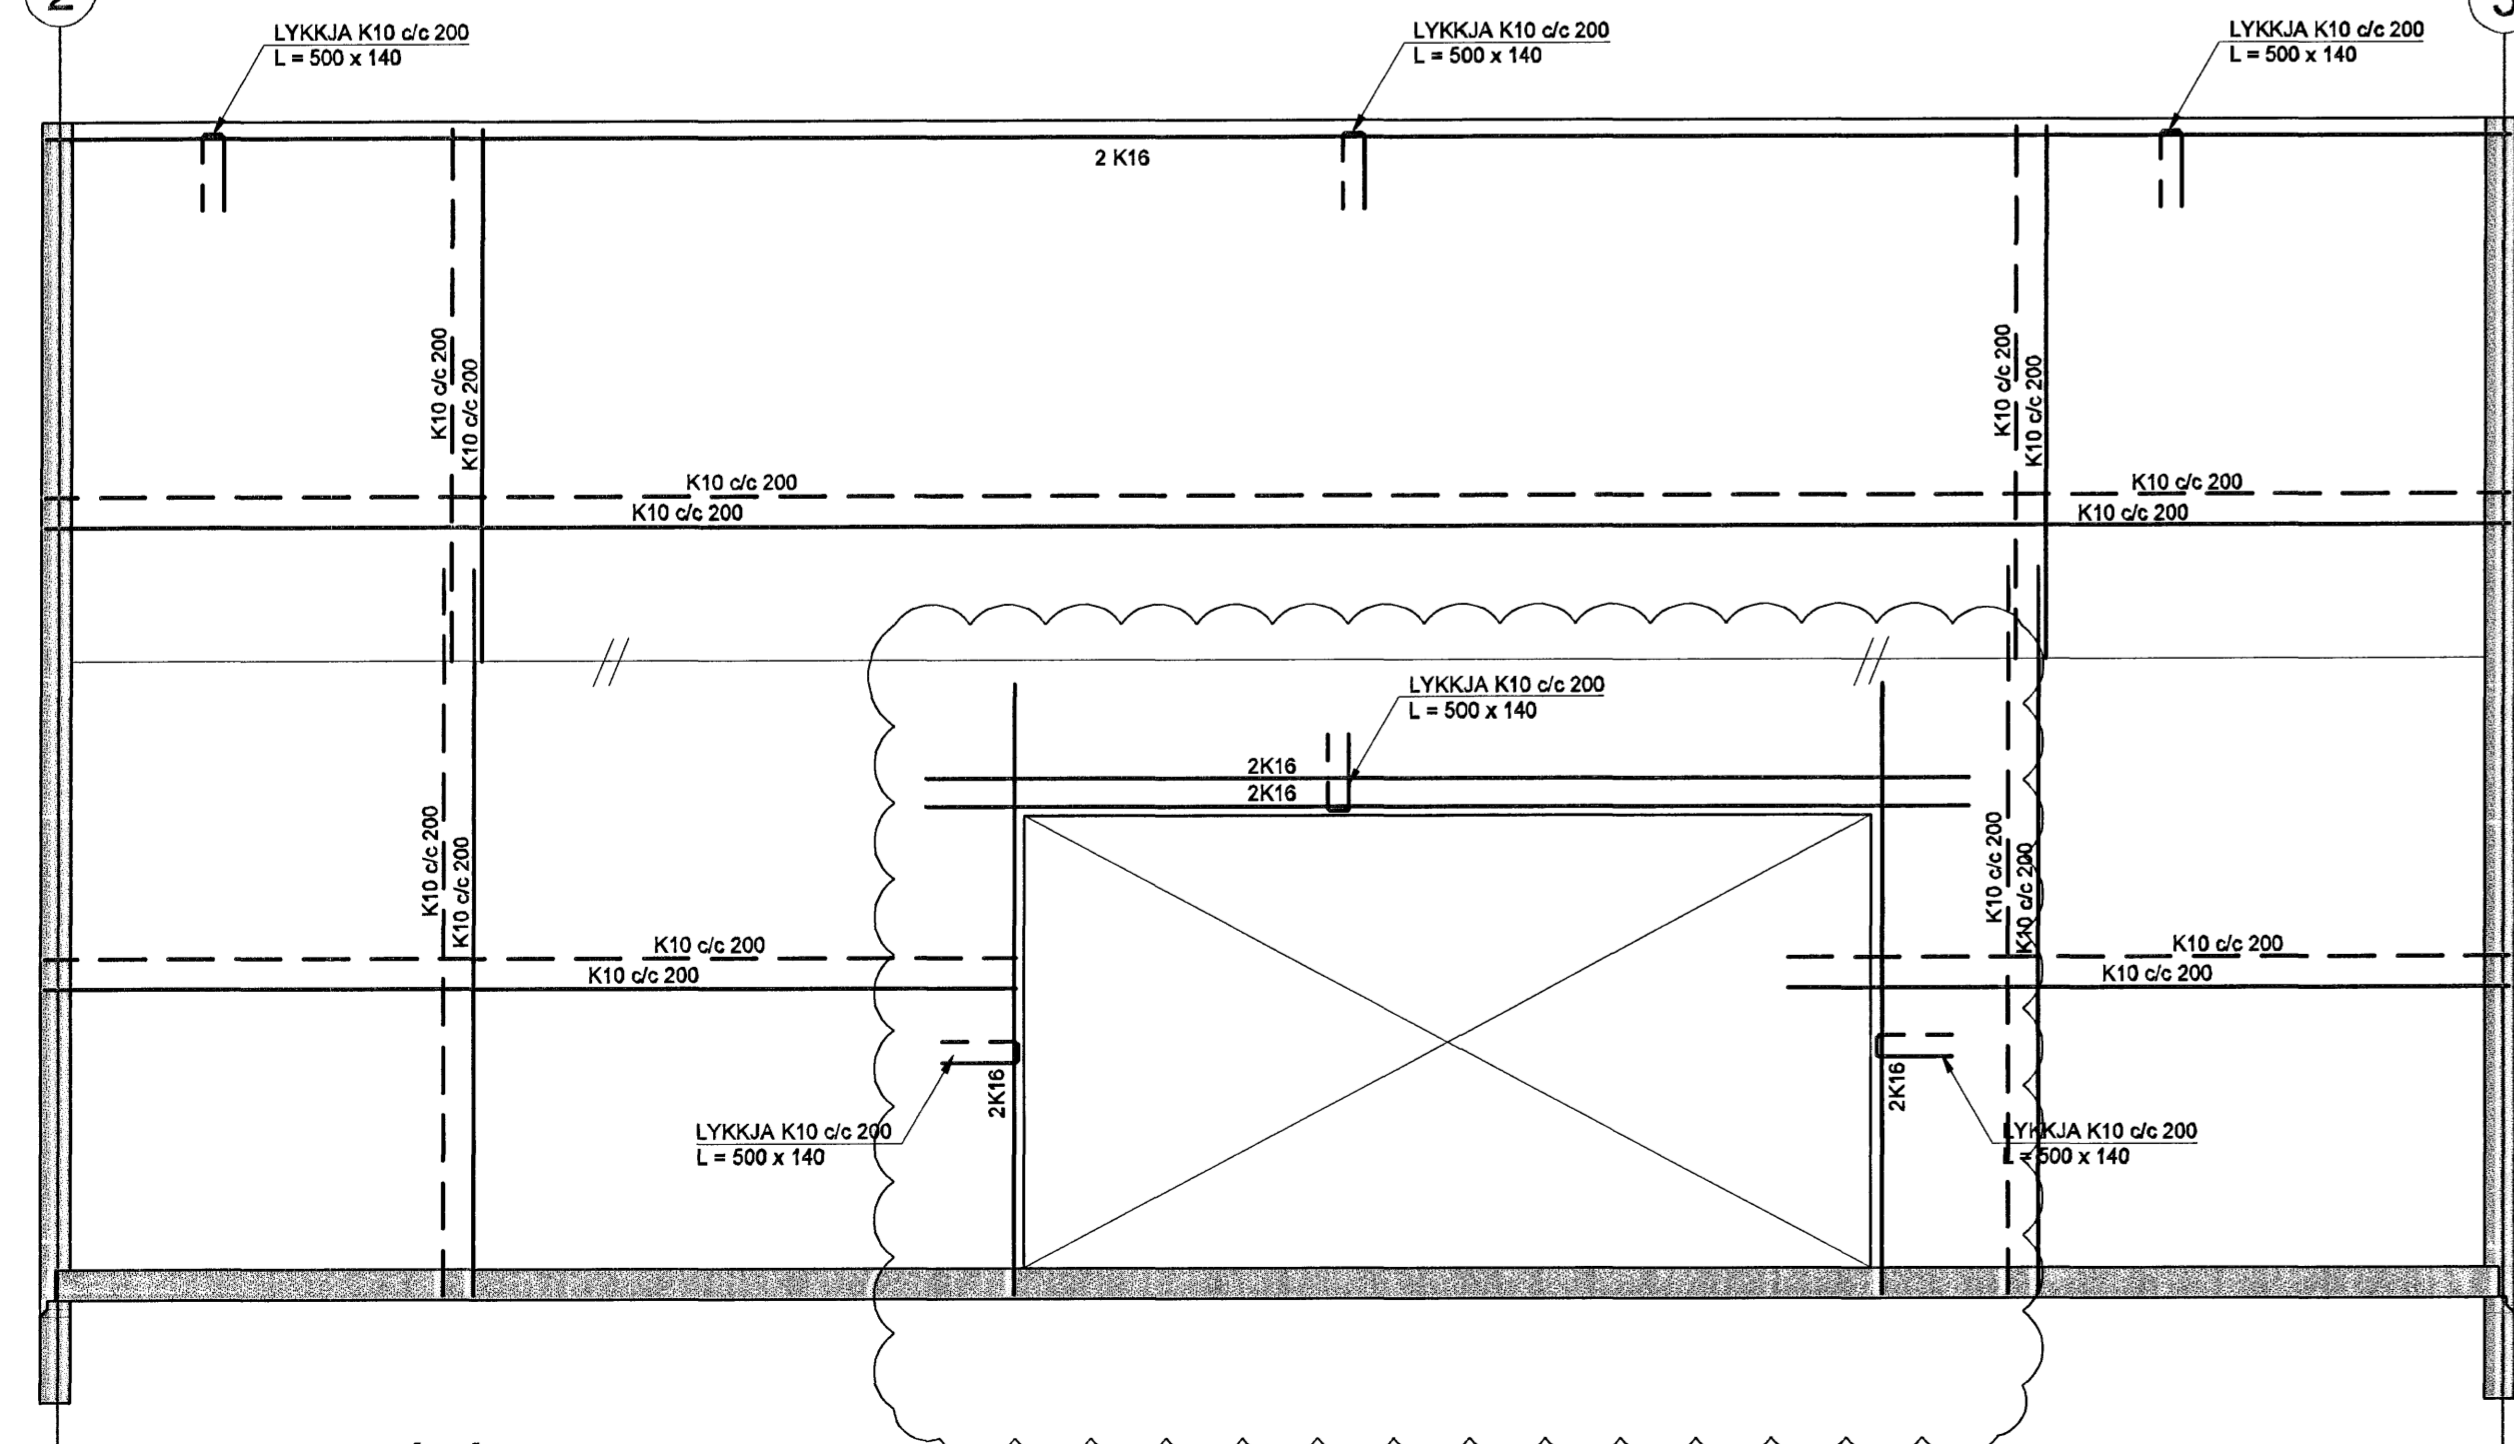

5

VEGGUR Í LÍNU 9 1:50

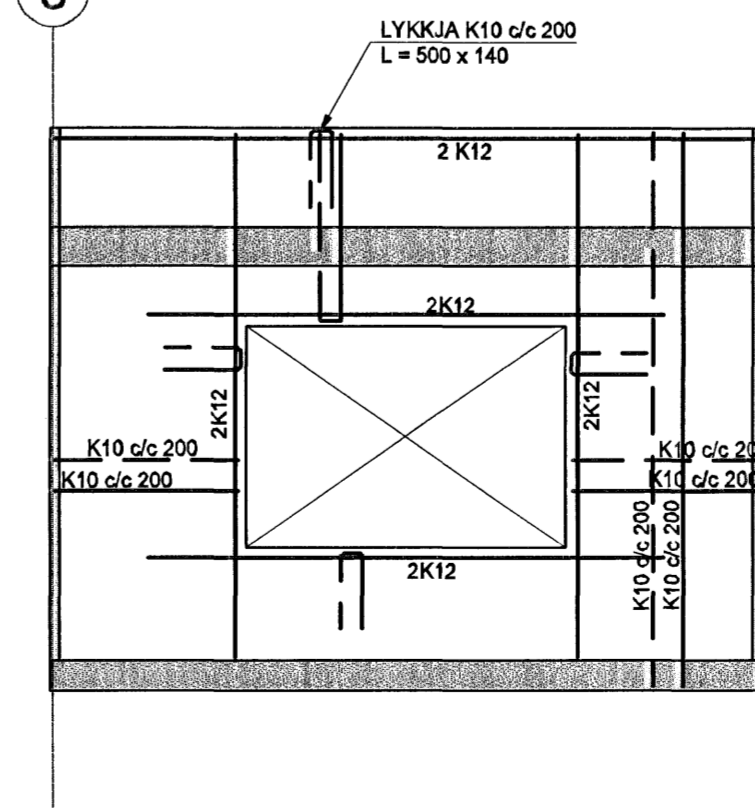

10

SKÝRINGAR

LYKKJUR Í KRINGUM GLUGGA OG HURÐIR ERU: K8 c/c 200, L = 500 x 140 NEMA ANNAD SÉ TEKID FRAM.

BROTPOLSFLOKKUR STEYPU C30. BENDISTÁLSGÆÐI ks500.

Samþykkt þann 30. JULÍ 2007

Byggingulltrúinn í Hafnarfirði A 21.02.07 BREYTING Á HURÐARDEFTI Sigurbjartur Halldórsson Útg. Dags. Skýring Hannabjartur



VERKFRÆÐISTOFA

BÆJARHRAUN 20 - 220 HAFNARFJÓRÐUR KENNIT. 710798-2899 vsb@vsb.is Sími 585 8600 Fax 585 8810 www.vsb.is

Aritun sérhönnuðar Björn Gustafsson Kt: 180550 4889					
Verkhúsi LÖNSBRAUT 1 HAFNARFIRÐI					
Verkhúsi Burðarvirki Veggir 2, 4 OG 9 Hliðarmyndir					
Hannað MS	Teiknað MS	Yfirfarið	Kvarði 1:50	/ A1	Síða -
Dags. 08.02.2007	Verkefni 06762	Teikning B223	Útgáfa		A