




2 VEGGUR Í LÍNU 3 1:50

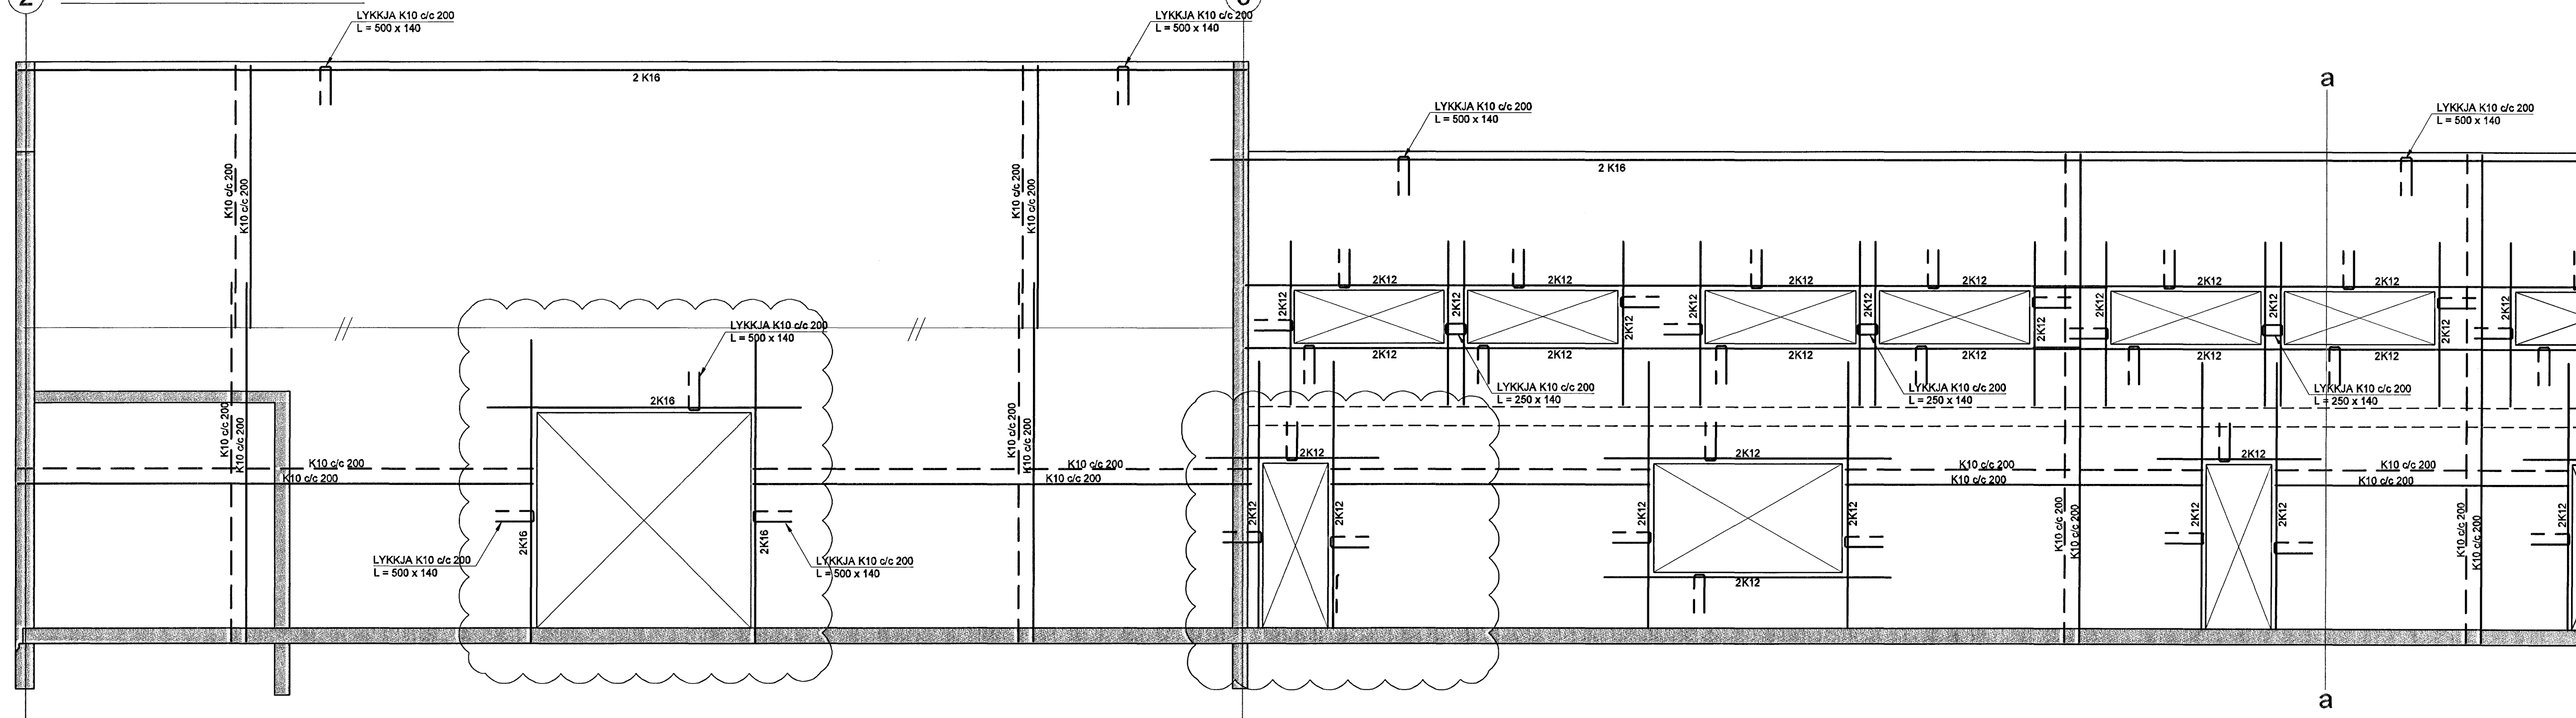

VEGGUR Í LÍNU 3 1:50

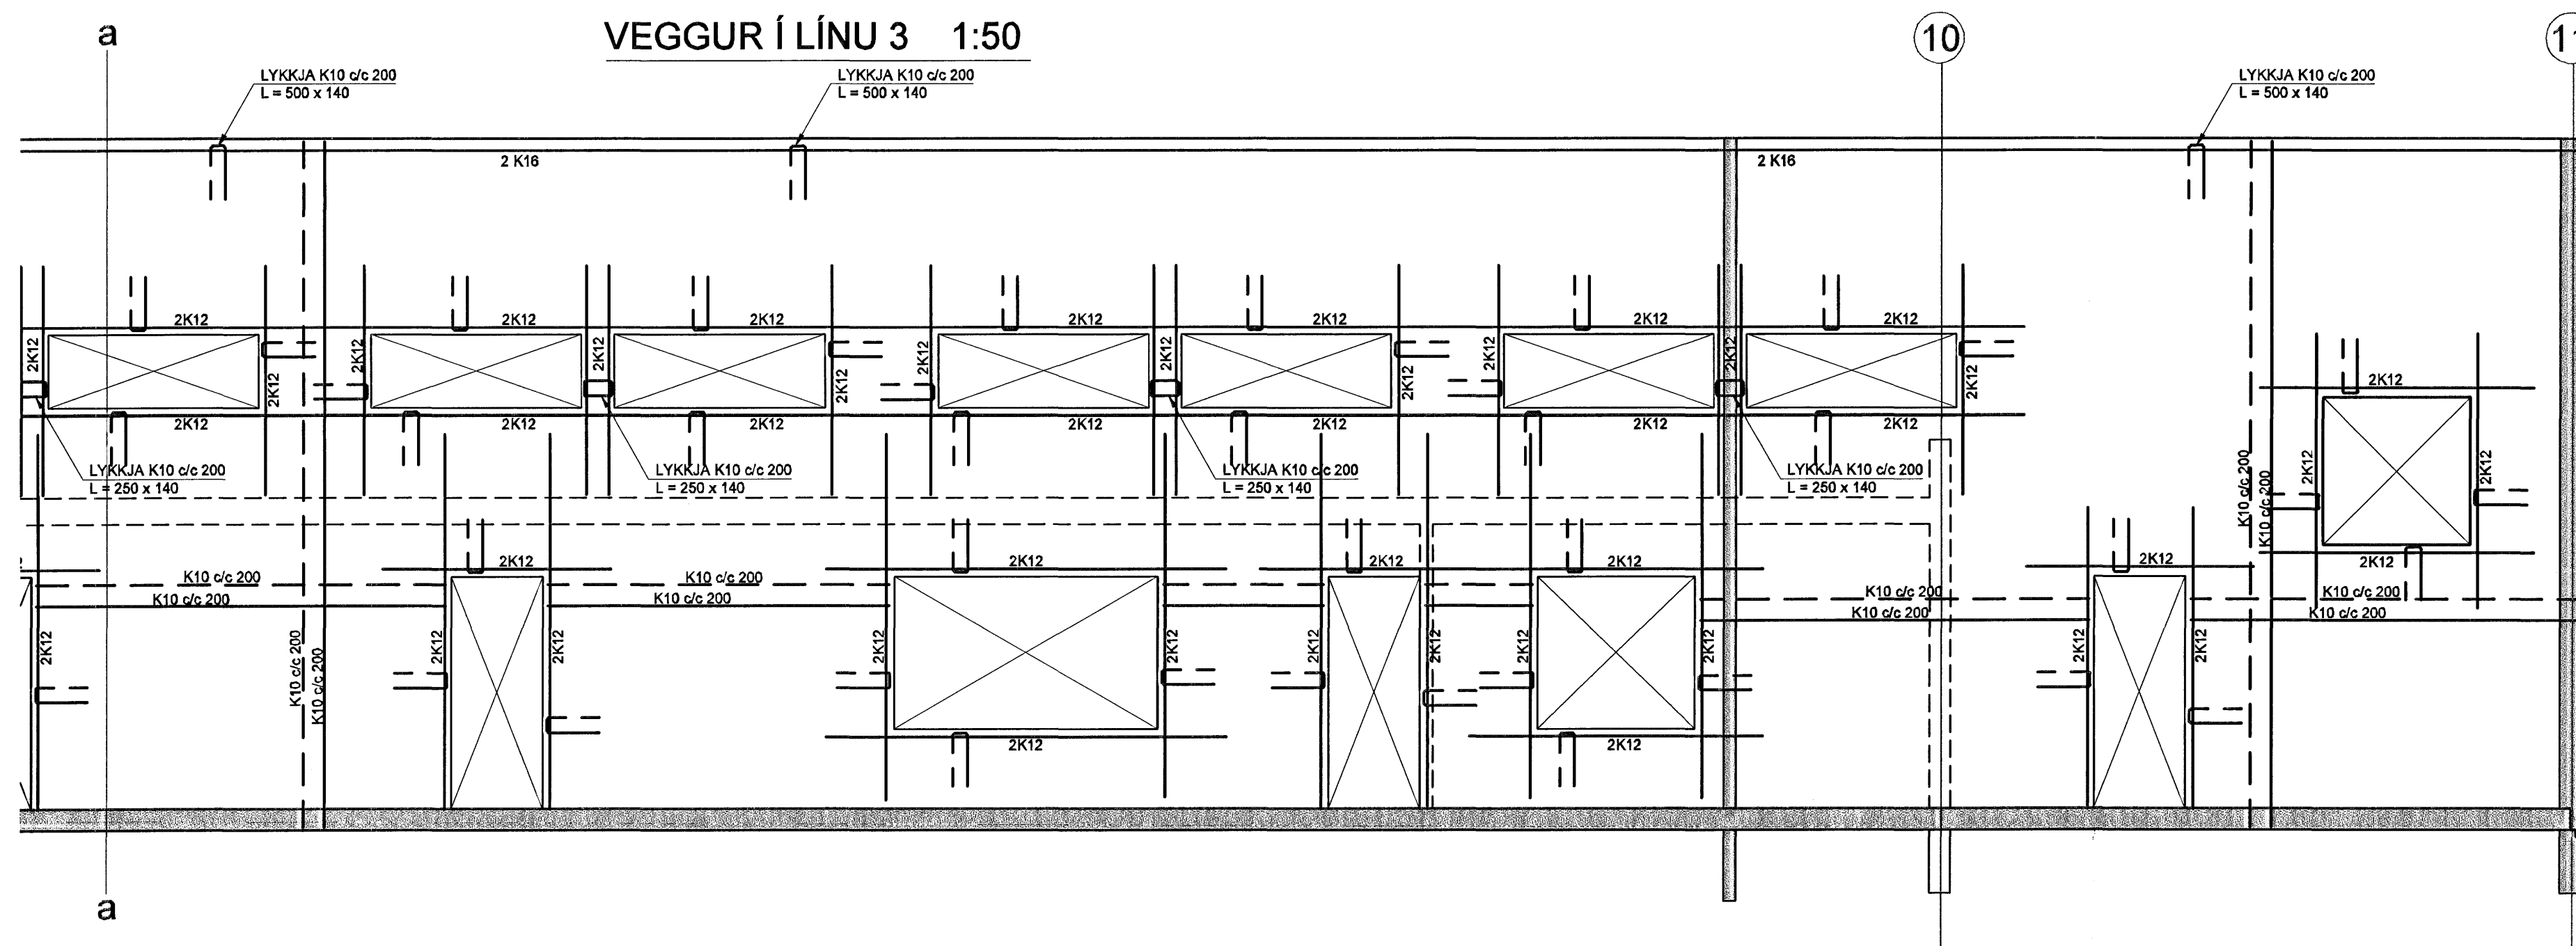

3 VEGGUR Í LÍNU 11 1:50

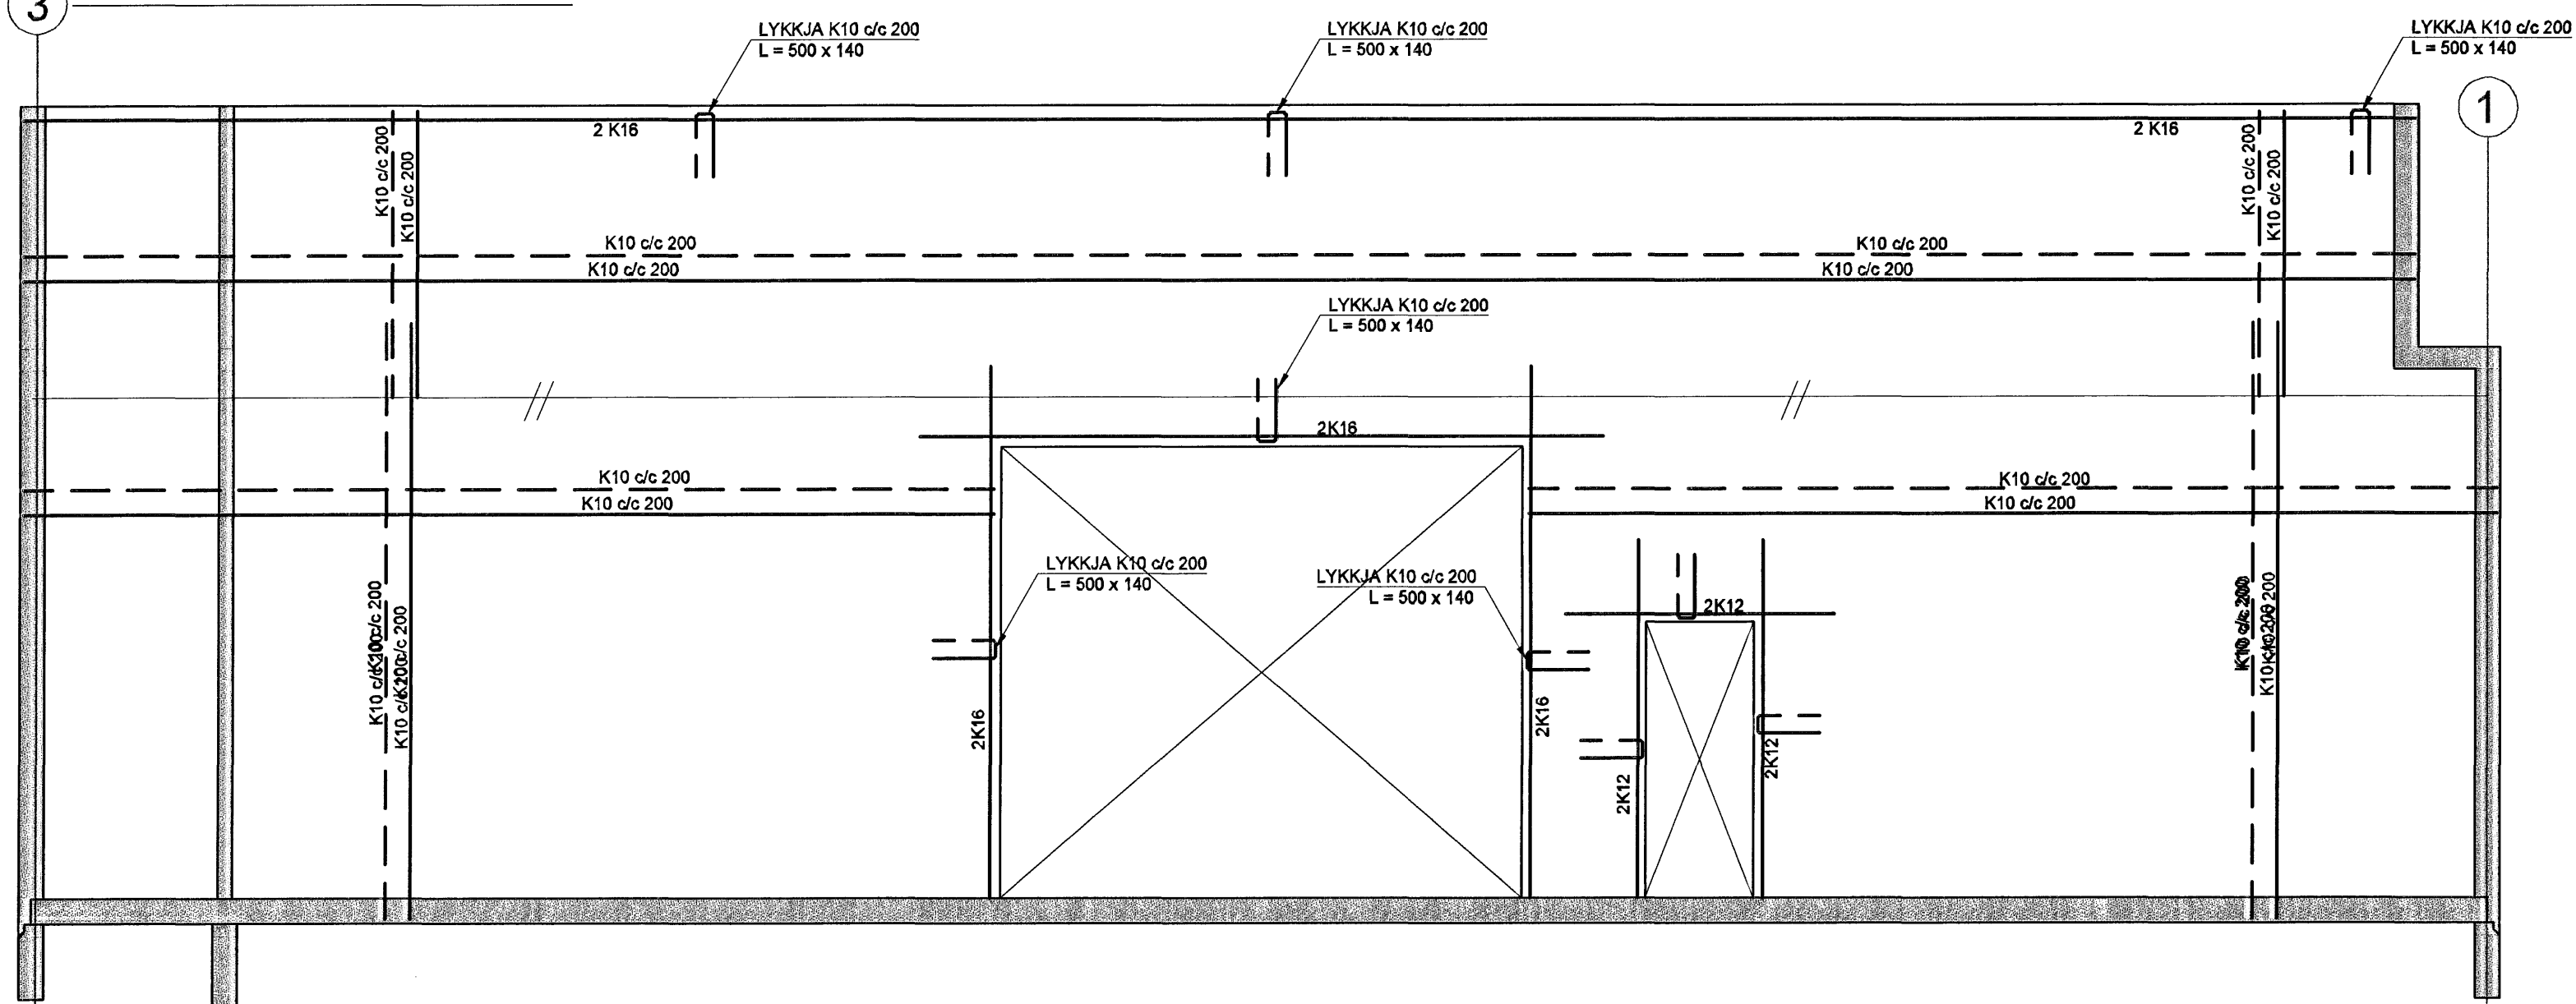

SKÝRINGAR

LYKKJUR Í KRINGUM GLUGGA OG HURÐIR ERU:
K8 c/c 200, L = 500 x 140
NEMA ANNAD SÉ TEKIÐ FRAM.

BROTÞOLSFLOKKUR STEYPU C30.
BENDISTÁLSGÆÐI Ks500.

Samþykkt þann

30 JULI 2007

Byggingfulltrúinn í Hafnarfirði
F.h. Sigurbjartur Halldórsson

A_21.02.07_BREYTING Á HURDARGÓTUM
Útg. Dags. Skýring Hannað/Yfirfarir

VSB

VERKFRÆÐISTOFA

BEIJARHRAUN 20 · 220 HAFNARFJORDUR KENNIT. 710796-2899
vsb@vsb.is · Sími 585 8600 · Fax 585 9910 · www.vsb.is

Áritun séðhönnuðar
Björn Gústafsson Kt: 180550 4889

Verkefni
LÖNSBRAUT 1
HAFNARFIRÐI

Verðhúsið
Burðarvirki
Veggir 3 OG 11
Hliðarmyndir

Hannað MS	Teiknað MS	Yfirfarir MS	Kvarði 1:50	/A1	Síða
Dags 08.02.2007	Verkefni 06762	Talning B222	Utgáfa A		