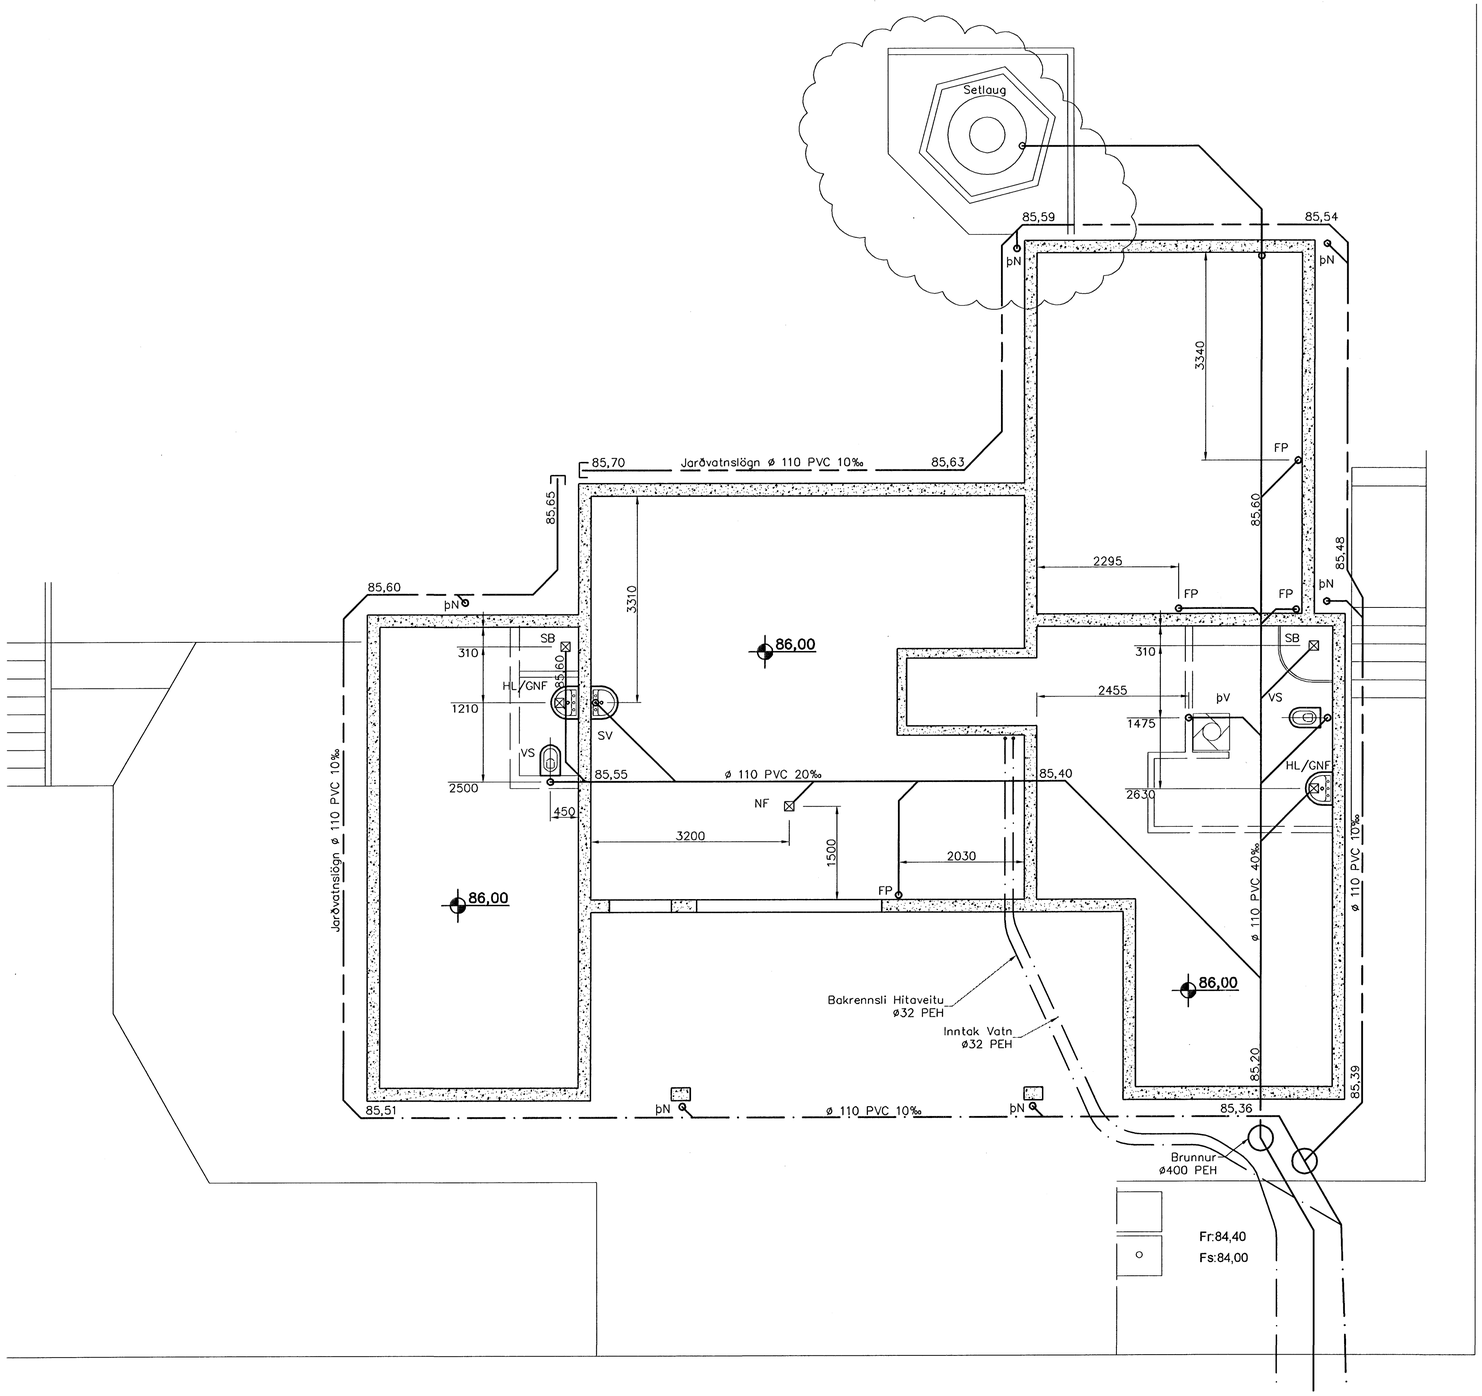

Grunnlagnir 1:50

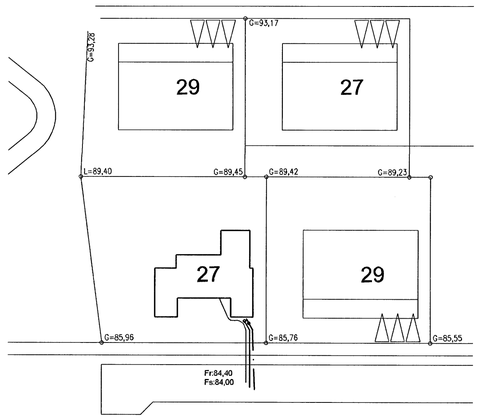

Afstöðumynd 1:500

Tákn fyrir lagnir

- Skolplögn
- Regnvatnslögn
- Jarðvatnslögn
- Jarðvatns+Regnvatnslögn
- Neysluvatn
- Bakrennsli Hitaveitu

VS	Vatnssalerni
HL	Handlaug
BK	Baðkar
SB	Steypibað
EV	Eldúsvaskur
þV	þvottavél
SV	Skolvaskur
GNF	Gegnumstreymisniðurfall
NF	Niðurfall
FP	Fallpípa
þN	þaknIðurfall

Samþykkt þann
31 JULI 2007
Byggingfulltrúinn í Hafnarfirði
F.h.Sigurbjartur Halldórsson

Skýringar

Fráveitulagnir undir botnplötu og utan með húsi skulu vera úr PVC.
Grafa skal fyrir lögnum í fullþjappað fyllingaefni.
Undir og umhverfis rörin skal vera minnst 150 mm sandlag.
Lagnir skulu liggja á belgnum ekki á múffum.
Skeyta skal rör með þar til gerðum þéttihringjum.
Þess skal gætt að rör geti þanist eðlilega.

Útgáfa	Breyting	Dagsetning	Hannað
B1	Setlaug	16.07.2007	S.H.

Sveinbjörn Hinriksson
Byggingatæknifræðingur
Kt. 160851-2529
Brekkugötu 8 Hafnarfirði
Sími: 555-4008, 861-9951
Netfang: svennih@internet.is

Staður: Hlíðarás 27 Hafnarfirði

Skýring: Grunnlagnir

Hannað / Teiknað	Kvarði	Dagsetning	Verknr.	Teikn.nr.
	1:50 1:500	12.7.07	24-07	2-01

Þuríður Bartolsson