


FLENSBORGARSKÓLI

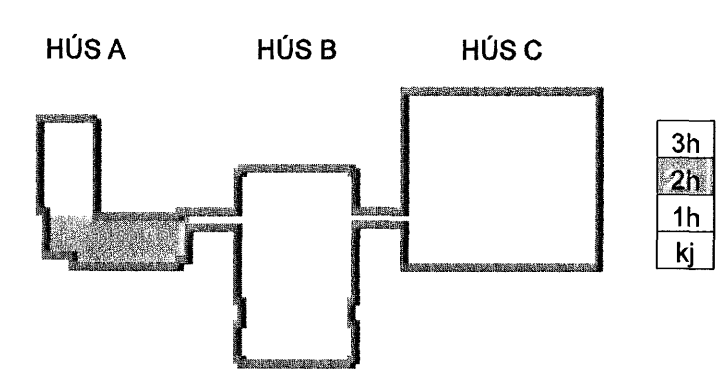

A 28.06.07 BREYTT LAMPAPLAN A219/221		BSG/ÖG		
Utg. Dags.	Skýring	Hannað/Yfirlitað		
<b>VERKFRÆÐISTOFA</b>				
BÆJARHAUN 20 · 220 HAFNARFJÖRÐUR · KENNIT. 710798-2899 vsb@vsb.is · Sími 585 8600 · Fax 585 8610 · www.vsb.is				
Áritun séðhennuávar Örn Guðmundsson Kt: 220961-2739				
Verkefni <b>BREKKUGATA 19</b> <b>HAFNARFJÖRÐUR</b>				
Verkhúsi <b>RAFKERFI</b> <b>LAMPAPLAN</b> <b>GRUNNMYND - 2. HÆÐ N</b>				
Hannað	Teiknað	Yfirlitað	Kvarði	Síða
BSG	BSG	ÖG	1:50	/ A1
Dags.	Verkefni	Teikning	Útgáfa	
03.02.2006	04836	A-R2-G2-2	A	

V:\2004\04836\Projekt\04836\Sheeta\A-HAFNARFJÖRÐUR\AR2-G2-1.dwg