


FLENSBOGARGSKÓLI

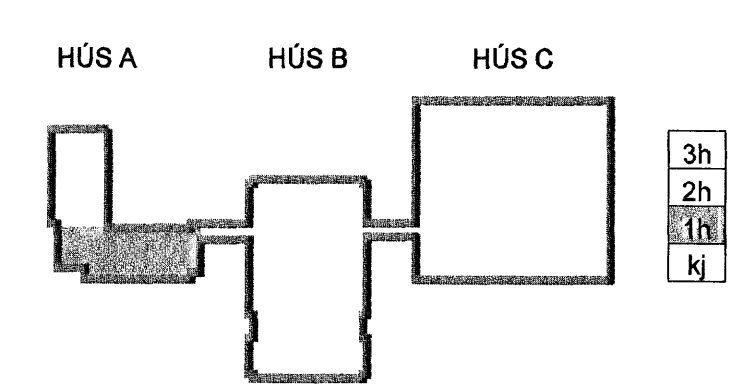

A 28.06.07 BREYTT LAMPAPLAN A120 BSG/ÖG  
 Útg. Dags. Skýring ÖG  
 ARKITEKTAS TÓFA N. Hannadóttir  
 Söltunni 1, 105 Reykjavík  
 KÍ 020235-4629

**VERKFRÆÐISTOFA**  
 BÆJARHRAUN 20 · 220 HAFNARFJÖRÐUR · KENNIT. 710796-2899  
 vsb@vsb.is · Sími 585 8600 · Fax 585 8610 · www.vsb.is

Áritun séðhórnudár Órr Guðmundsson Kt: 220961-2739					
Verkefni <b>BREKKUGATA 19 HAFNARFJÖRÐUR</b>					
Verkhúsi RAFKERFI LAMPAPLAN GRUNNMYND - 1. HÆÐ S					
Hannad BSG	Teknað BSG	Yfirfarð ÖG	Kvarði 1:50	/ A1	Síða -
Dags. 03.02.2006	Verkefni 04836	Tekning A-R2-G1-2	Útgáfa A		

V:\2004\04836\Project\04836\Sheet\A-A\RAF\A1\04836\_A-R2-G1-2.dwg