
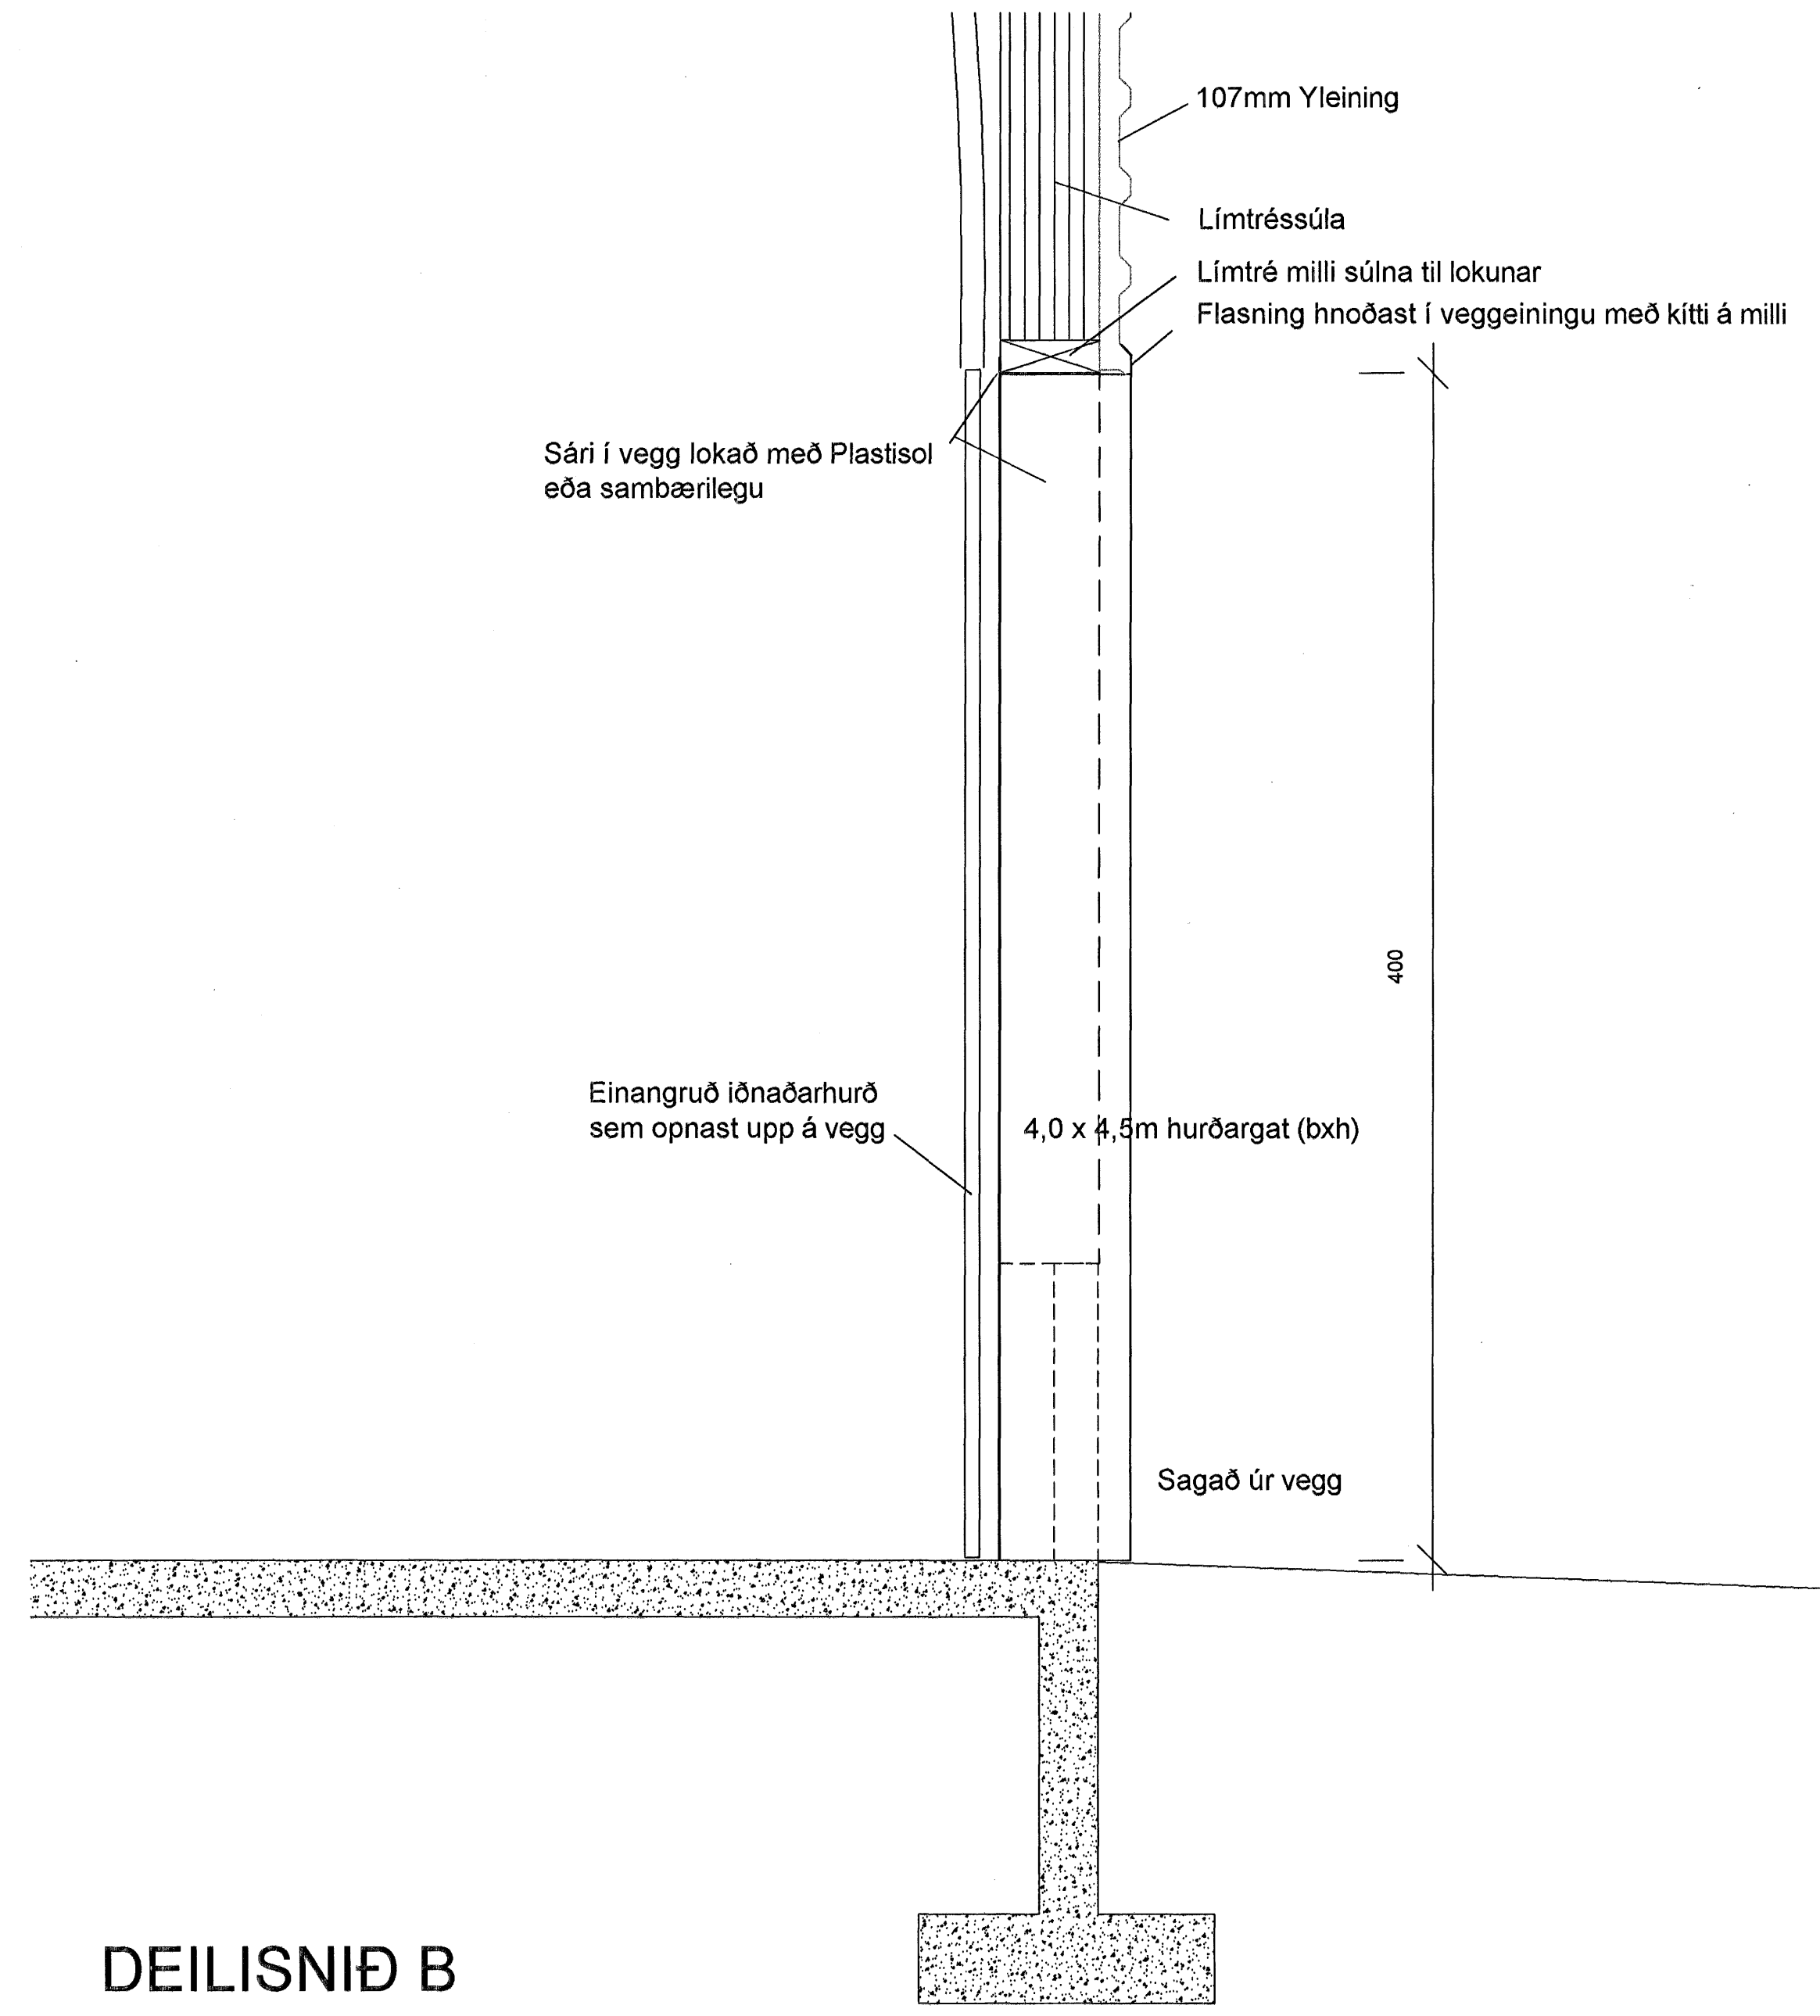



**SNID G-G**

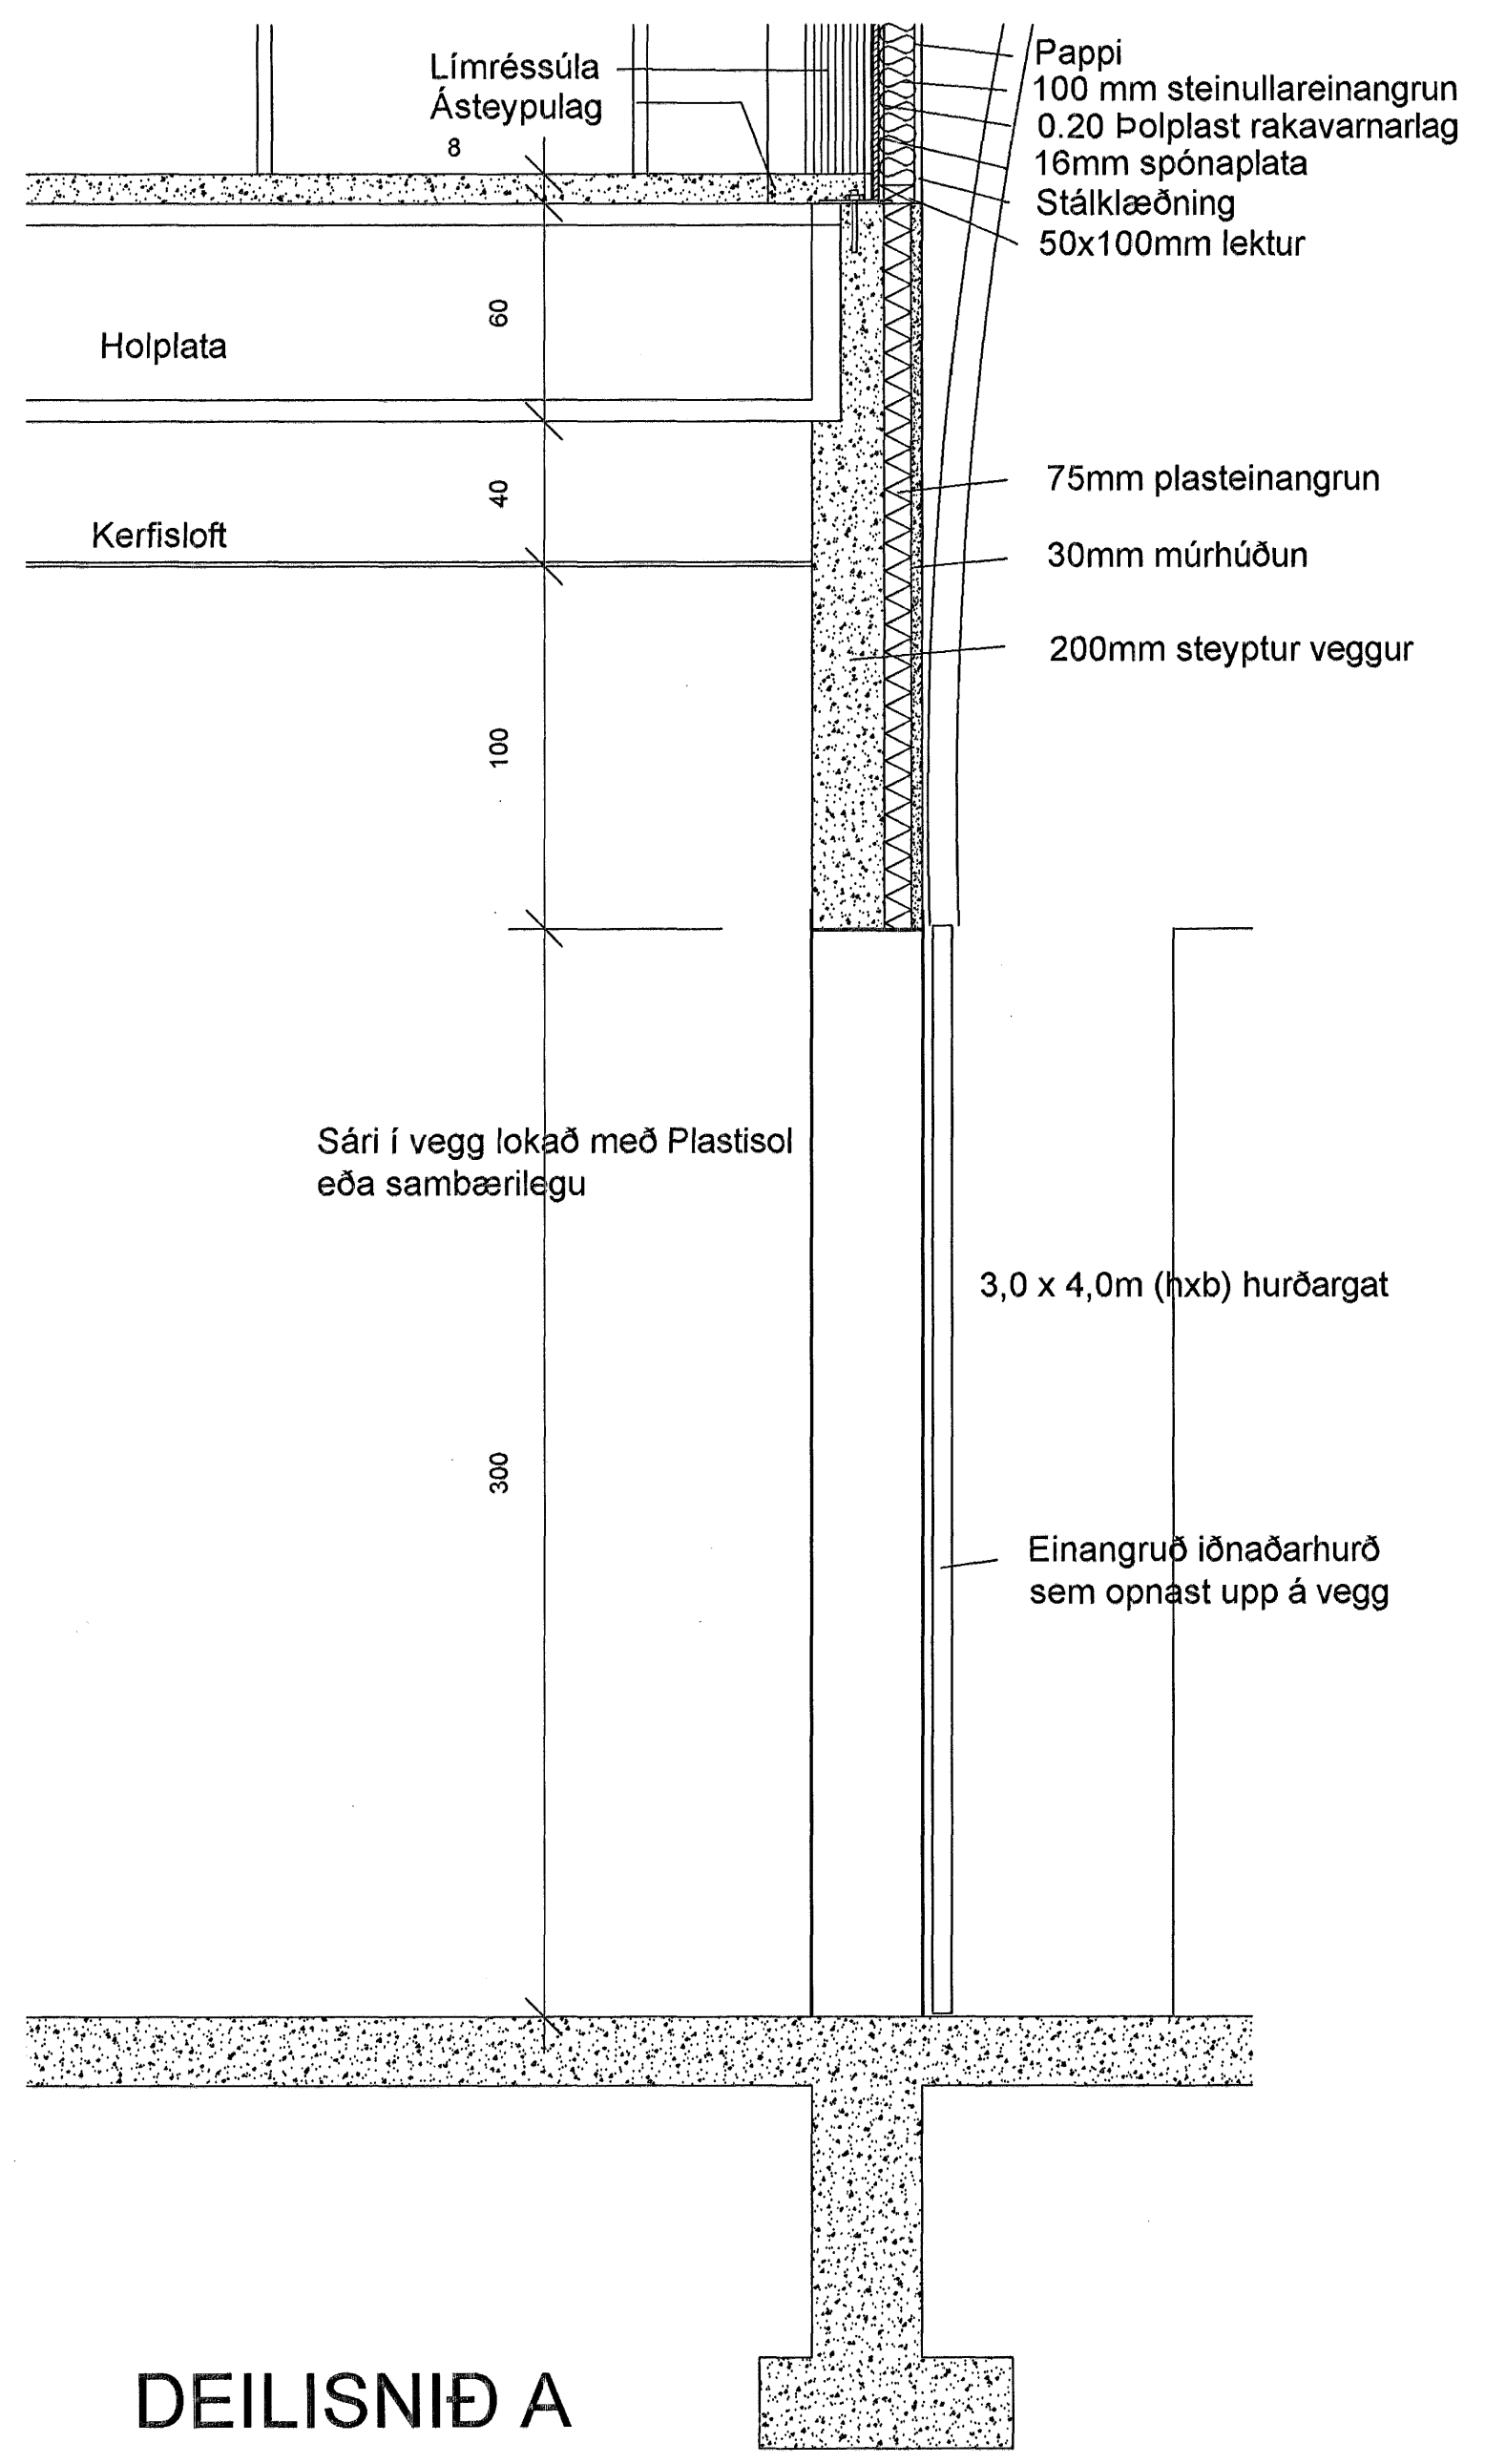

Samþykkt bann  
13 JUNI 2007  
Byggingulfrúinn í Hafnarfirði  
F.h. Sigurbjartur Halldórsson

Skýringar:  
VS-Salerni  
HL-Handlaug  
LR-Loftræsting  
BS-Brunaslanga  
Flóttaleið  
Lyfturgöng EI-60  
Dyr að lyftum EI-30  
Vatnsúðarakerfi er í öllu húsinu.

25. mars 2007  
Bætt við aksturshurðum í sal og aksturshurð á austurgaffli  
15. febrúar 2007  
Bætt við 3,6x3,8m (bxb) aksturshurð og 1,0x2,1m gönguhurð á suðurhlíð  
Milliveggir fjárlægðir og nýr milliveggur settur upp milli lagars og iðnaðarrýmis  
15 ágúst 2002  
Umbúðageymslu rými 0102 breytt í kæli, gót söguð í vegg milli kæliss og þökkunar. Hurð breytt í móttöku. Móttöku í anddyri breytt.  
06. sept. '99 umbúðageymslu í vinnslu, breytt Veggir við saltgeymslu teknir niður  
Breytingar 20. des 2001  
1. Veggjum breytt í skrifstofu við anddyri.  
2. Umbúðageymslu breytt í kæli og milliloft sett inn.  
3. Kæliverkun breytt í handverkun.

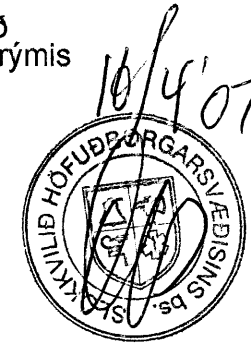

**T11** TEIKNISTOFAN SMÍÐJUVEGI 11  
200 KÓPAVOGI  
S:564 4680 FAX: 564 4681

Verkefni	Fornubúðir 5	Mkv.	1:100 1:20
Verkhúli	Snid G-G og deilisið A og B	Dagsetning	07.04.1997
Stefán Halldórsson BFI	Hannað	Stefán Halldórsson	Bláð nr. 2 af 10
	Teiknað	SH - GW	Breytt 25.03.2007