


GRUNNMYND 1:100
2-6 hæð

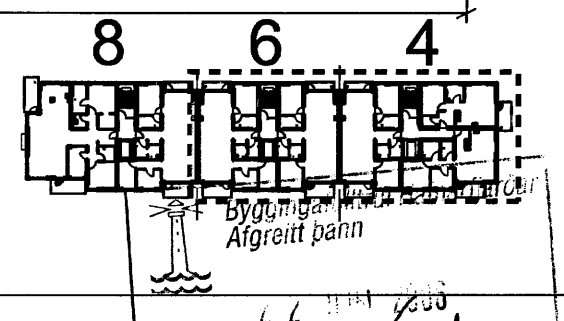

ÚTGÁFA 17. OKTÓBER 2012
 Breytingar 1 SAMHYKKT
 ASK Arkitektar
 Geirgötu 9
 101 Reykjavík
 Sími 515 0300
 Fax 515 0319
 www.ask.is
 Artun aðalhönnuðir: *Páll Gunnarsson*
 Páll Gunnarsson arkitekt FAX N. 210552-2199
SKIPALÖN 4-8
VERKTEIKNINGAR
 HÉTTI TERNINGAR
 Grunnmynd 2-6. hæðar
 Efrri hluti
 MÖV. I A: 1:50
 TERNINGAR
 DAGS
 VERK NÚM. 0628 NÚM. TERNINGAR 20-12 ÚTGÁFA