AÐALTAFLA T.0.A.1

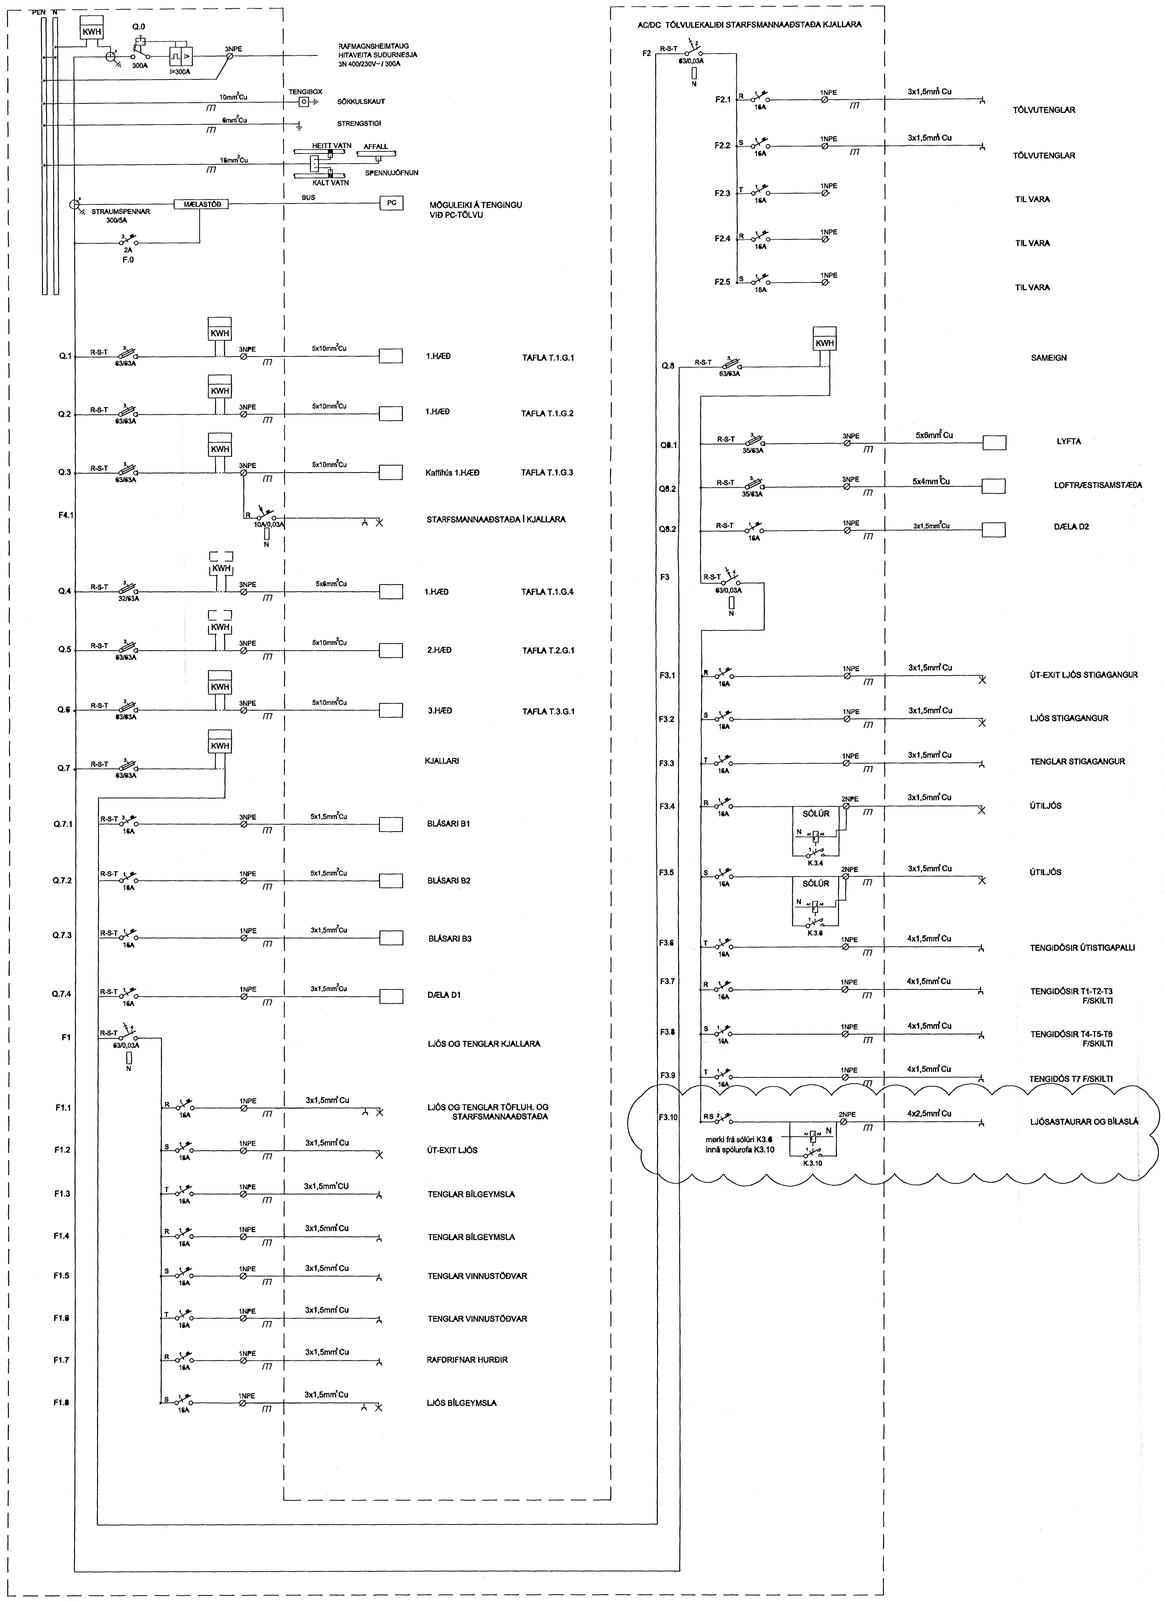


TILLAGA AÐ ÚTLITI AÐALTÖFLU

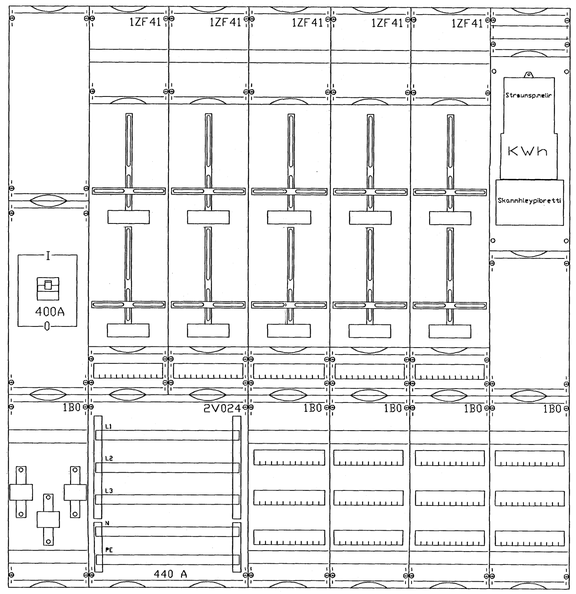


REYKJAVÍKURVEGUR 74

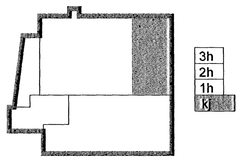


| | | | |
|---|---|---|---|
| C | 01.06.2006 | VIÐBÆTUR V/LÓÐARLÝSINGAR | HJ/ÖG |
| B | 12.05.2006 | ÝMSAR BREYTINGAR | HJ/BG |
| A | 06.03.2006 | ÝMSAR BREYTINGAR | HJ/BG |
| Útg. | Dags. | Skýring | Hannað/Yfirfarið |

50 671070-5069

**VSB**

**VERKFRÆÐISTOFA**


BÆJARHRAUN 20 · 220 HAFNARFJÖRÐUR · KENNIT. 710796-2899
vsb@vsb.is · Sími 585 8600 · Fax 585 8610 · www.vsb.is


Áritun sérhönnuðar
ÖRN GUÐMUNDSSON Kt: 220961-2739

Verkheiti
REYKJAVÍKURVEGUR 74
HAFNARFIRÐI

Verkhluti
RAFKERFI
EINLÍNUMYND KJALLARI
AÐALTAFLA T.0.A.1

| Hannað | Teiknað | Yfirfarið | Kvarði | Síða |
|---|---|---|---|---|
| HJ | HJ | ÖG | - / A1 | 1 |

| Dags. | Verkefni | Teikning | Útgáfa |
|---|---|---|---|
| 10.01.2006 | 03796 | R601 | C |

\\vsbserver\verk\2003\03796\03796-Reykjavikurvegur 74\Sheets\RAUK-6 EINLINUMYND\03796 R-401.dwg