
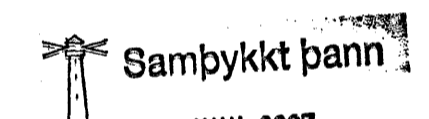


**OFNALISTI 3 HÆÐ A HÚS**

Herbergisnúmer	NR.	Nauðsynleg afköst [W]	Gerð/hæð [mm]	Lengd [mm]	Afköst við $\Delta T=40^\circ$ [W]	Stúta staðs. 10mm	GERD OFNA
A312	301		CP/(22)/700	1100	1732	CD	
A312	302		CP/(22)/700	1100	1732	AB	
A312	303		CP/(22)/700	1100	1732	CD	
A312	304		CP/(22)/700	1100	1732	AB	
A313	305		CP/(22)/600	500	702	AB	færast frá 3 hæð

  
 21 JUNI 2007  
 Byggingufulltrúinn / Hafnarfrófi  
 F.h.Sigurbjartur Halldórsson

**FLENSBORGARSKÓLI**

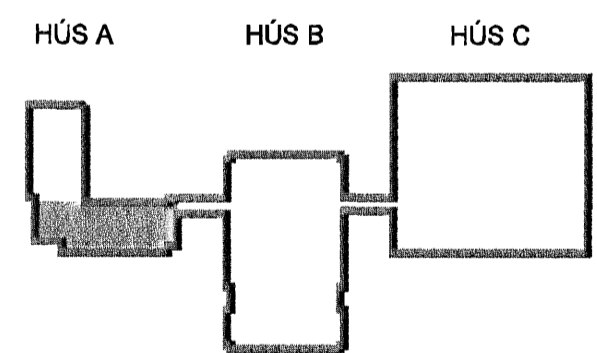

A 12.06.07 Breytingar á lögnum KMJ/SAS  
Útg. Dags. Skýring. Hannab/Yfirfarir

ARKITEKTAS TO FAN  
Sóltúni 1, 105 Reykjavík  
Kt. 020235-4629



BÆJARHRAUN 20 • 220 HAFNARFJÖRDUR • KENNIT. 710798-2899  
vsb@vsb.is • Sími 585 8600 • Fax 585 8610 • www.vsb.is

Árflun sérhönnuðar  
Sveinn Áki Sverrisson Kt: 230855 5809

Verkefni  
**BREKKUGATA 19**  
HAFNARFJÖRDUR

Verkhúsi  
LAGNIR  
GRUNNMYND 3. HÆÐ S  
HITA & HREINLÆTISLAGNIR.

Hannað	Teiknað	Yfirfarir	Kvarði	Síða
BL	BL	SÁS	1:50	/ A1
Dags.	Verkefni	Teikning	Útgáfa	
03.02.2006	04836	A-P-G3-2	A	