


Samykkt þann
21 JUNI 2007
Byggingufulltrúinn í Hafnarfirði
F.h. Sigurbjartur Halldórsson

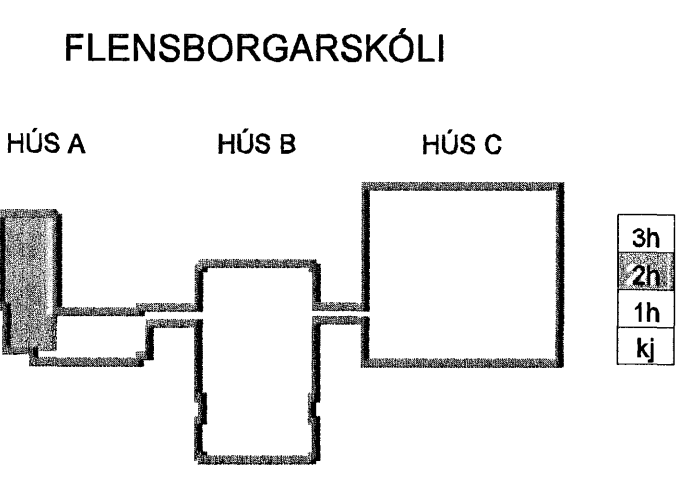

A 12.06.07		Breytingar á lögnum		KMJSÁS
Útg.	Dags.	Skýring	Hannað/Yfirfarð	
ARKITEKTAS TO FAN				
Sóltóni 1, 105 Reykjavík				
VERKFRÆDISTOFA				
BÆJARHRAUN 20 · 220 HAFNARFJÖRÐUR · KENNIT. 10795-2899				
vsh@vsh.is · Sími 585 8600 · Fax 585 8610 · www.vsh.is				
Aritun sérhönnuðar				
Sveinn Áki Sverrisson Kt: 230855 5609				
Verkhelti				
BREKKUGATA 19				
HAFNARFJÖRÐUR				
Verkhelti				
LAGNIR				
GRUNNMYND 2. HÆÐ N				
HITA & HREINLÆTISLAGNIR.				
Hannað	Teiknað	Yfirfarð	Kvarði	Síða
KMJ	KMJ	SÁS	1:50	/ A1
Dags.	Verkefni	Teikning	Útgáfa	
03.02.2006	04836	A-P-G2-1	A	

V:\2004\04836\Project\04836\Sheets\A-hafn\A04836 AP-G2-1.dwg