


Samþykkt þann  
21 JUNI 2007  
Byggingfulltrúinn í Hafnarfirði  
F.h. Sigurbjartur Halldórsson

FLENSBOGARGASKÓLI

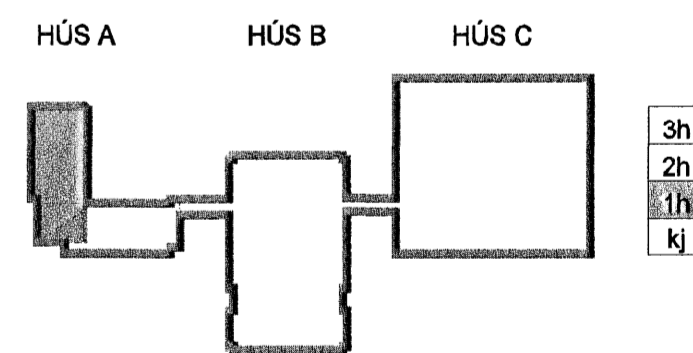

A 12.06.07 Breytingar á lögnum KMJ/SÁS  
Útg. Dags. Skýring Hannadýrfríðar

ARKITEKTAS TO FAN OG VSB  
Sólbjörg 1, 105 Reykjavík  
Kt: 020235-4629

VERKFRÆÐISTOFA

BÆJARHRAUN 20 • 220 HAFNARFJÖRDUR • KENNIT. 710796-2899  
vsb@vsb.is • Sími 585 8600 • Fax 585 8610 • www.vsb.is

Aritun sérhönnuðar Sveinn Áki Sverrisson Kt: 230855 5609

Verkefni BREKKUGATA 19 HAFNARFJÖRDUR

Verkhúti LAGNIR GRUNNMÝND 1. HÆÐ N HITA & HREINLÆTISLAGNIR.

Hannað KMJ	Teiknað KMJ	Yfirfarð SÁS	Kvarði 1:50	/ A1	Síða -
Dags. 03.02.2006	Verkefni 04836	Teikning A-P-G1-1	Útgáfa		A