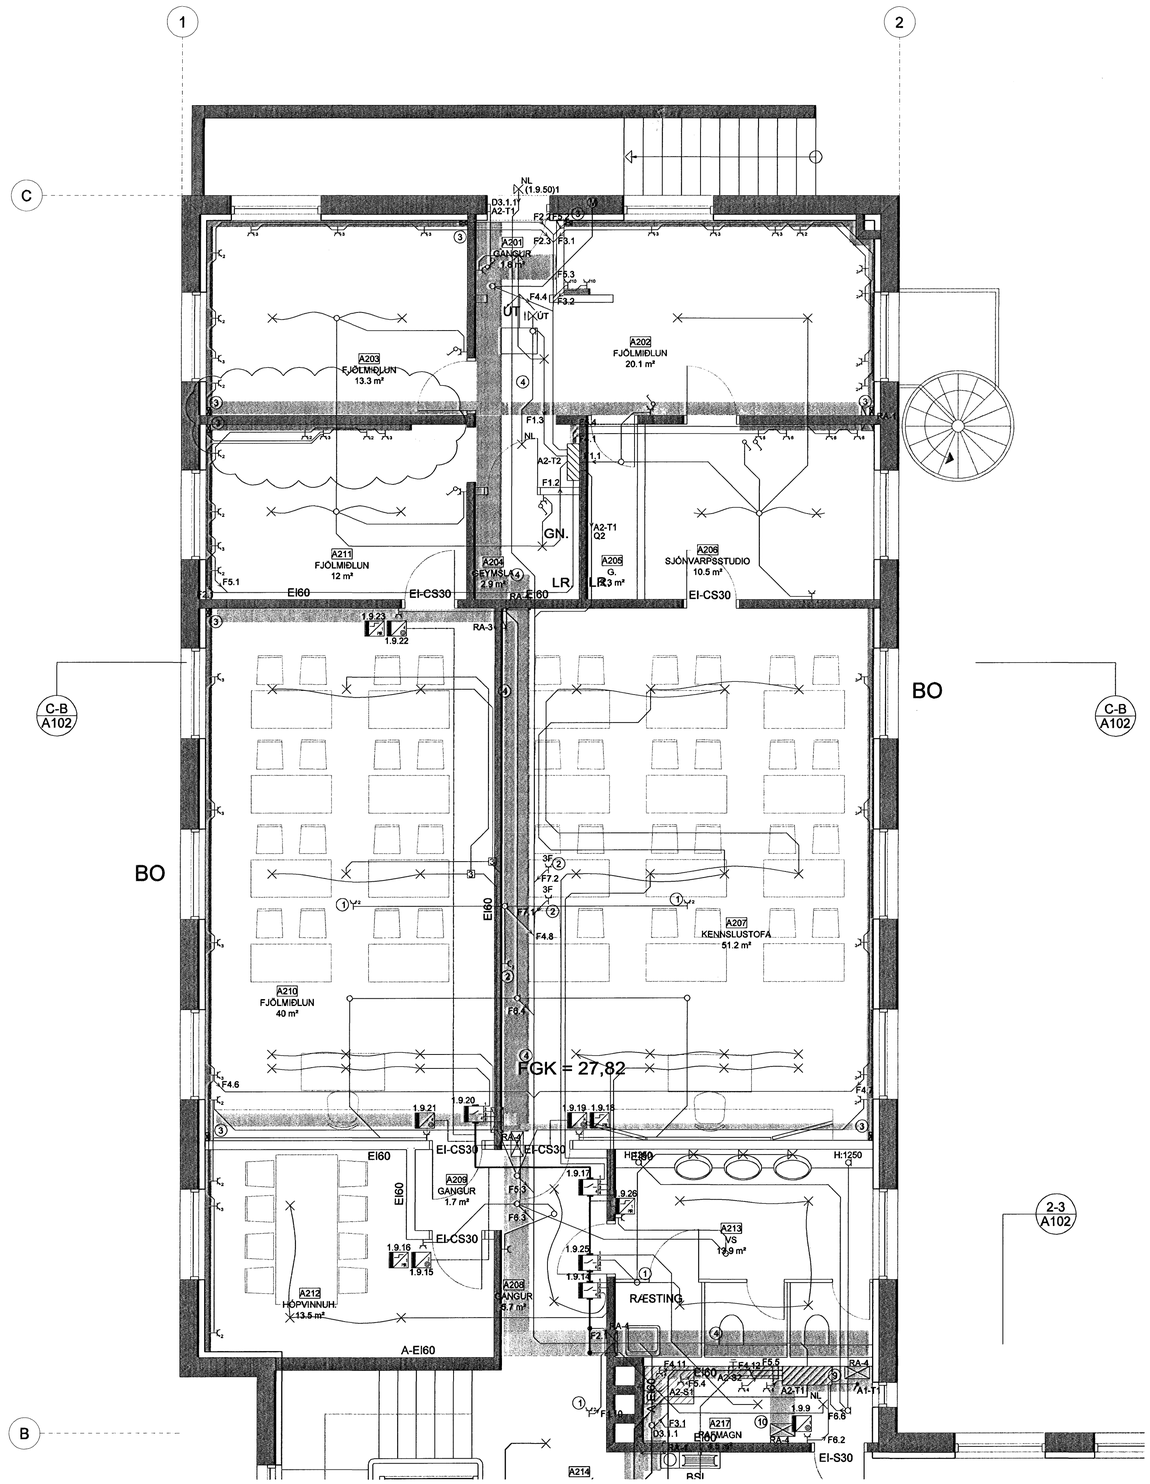

Samþykkt þann
21 JÚNÍ 2007
Byggingfulltrúinn í Hafnarfirði
F.h.Sigurbjartur Halldórsson

FLENSBORGARSKÓLI

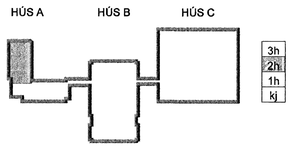

B	08.05.07	FJÖLMIÐLUN	BSG/ÖG
A	10.05.06	HANDÞURRKUR	BSG/ÖG
Útg.	Dags.	Skýring	Hannað/Yfirfarið

ARKITEKTASTOFAN ÖG
Sóltúni 1, 105 Reykjavík
Kt: 020235-4629
VSB
VERKFRÆÐISTOFA
BÆJARHRAUN 20 · 220 HAFNARFJÖRÐUR · KENNIT. 710796-2899
vsb@vsb.is · Sími 585 8600 · Fax 585 8610 · www.vsb.is

Áritun sérhönnuðar
Örn Guðmundsson Kt: 220961-2739

Verkheiti
BREKKUGATA 19
HAFNARFJÖRÐUR

Verkhluti
RAFKERFI
LÁGSPENNA
GRUNNMYND - 2. HÆÐ N

Hannað	Teiknað	Yfirfarið	Kvarði	Síða
BSG	BSG	ÖG	1.50 / A1	-
Dags.	Verkefni	Teikning	Útgáfa	
03.02.2006	04836	A-R1-G2-1	B	

V:\2004\04836\Project\04836\Sheets\A-hus\R0\04836 A-R1-G2-1.dwg