



GRUNNMYND AF NEYSLUVATNSLÖGNUM Á NEDRI HÆÐ, MKV. 1:50

NEYSLUVATNSLAGNIR ERU PEX-PLASTRÖR  
SEM LEGGIST RÖR Í RÖR  
LAGNIR AÐ TENGIKISTU ERU AL-PEX Í FÓÐURRÖRUM

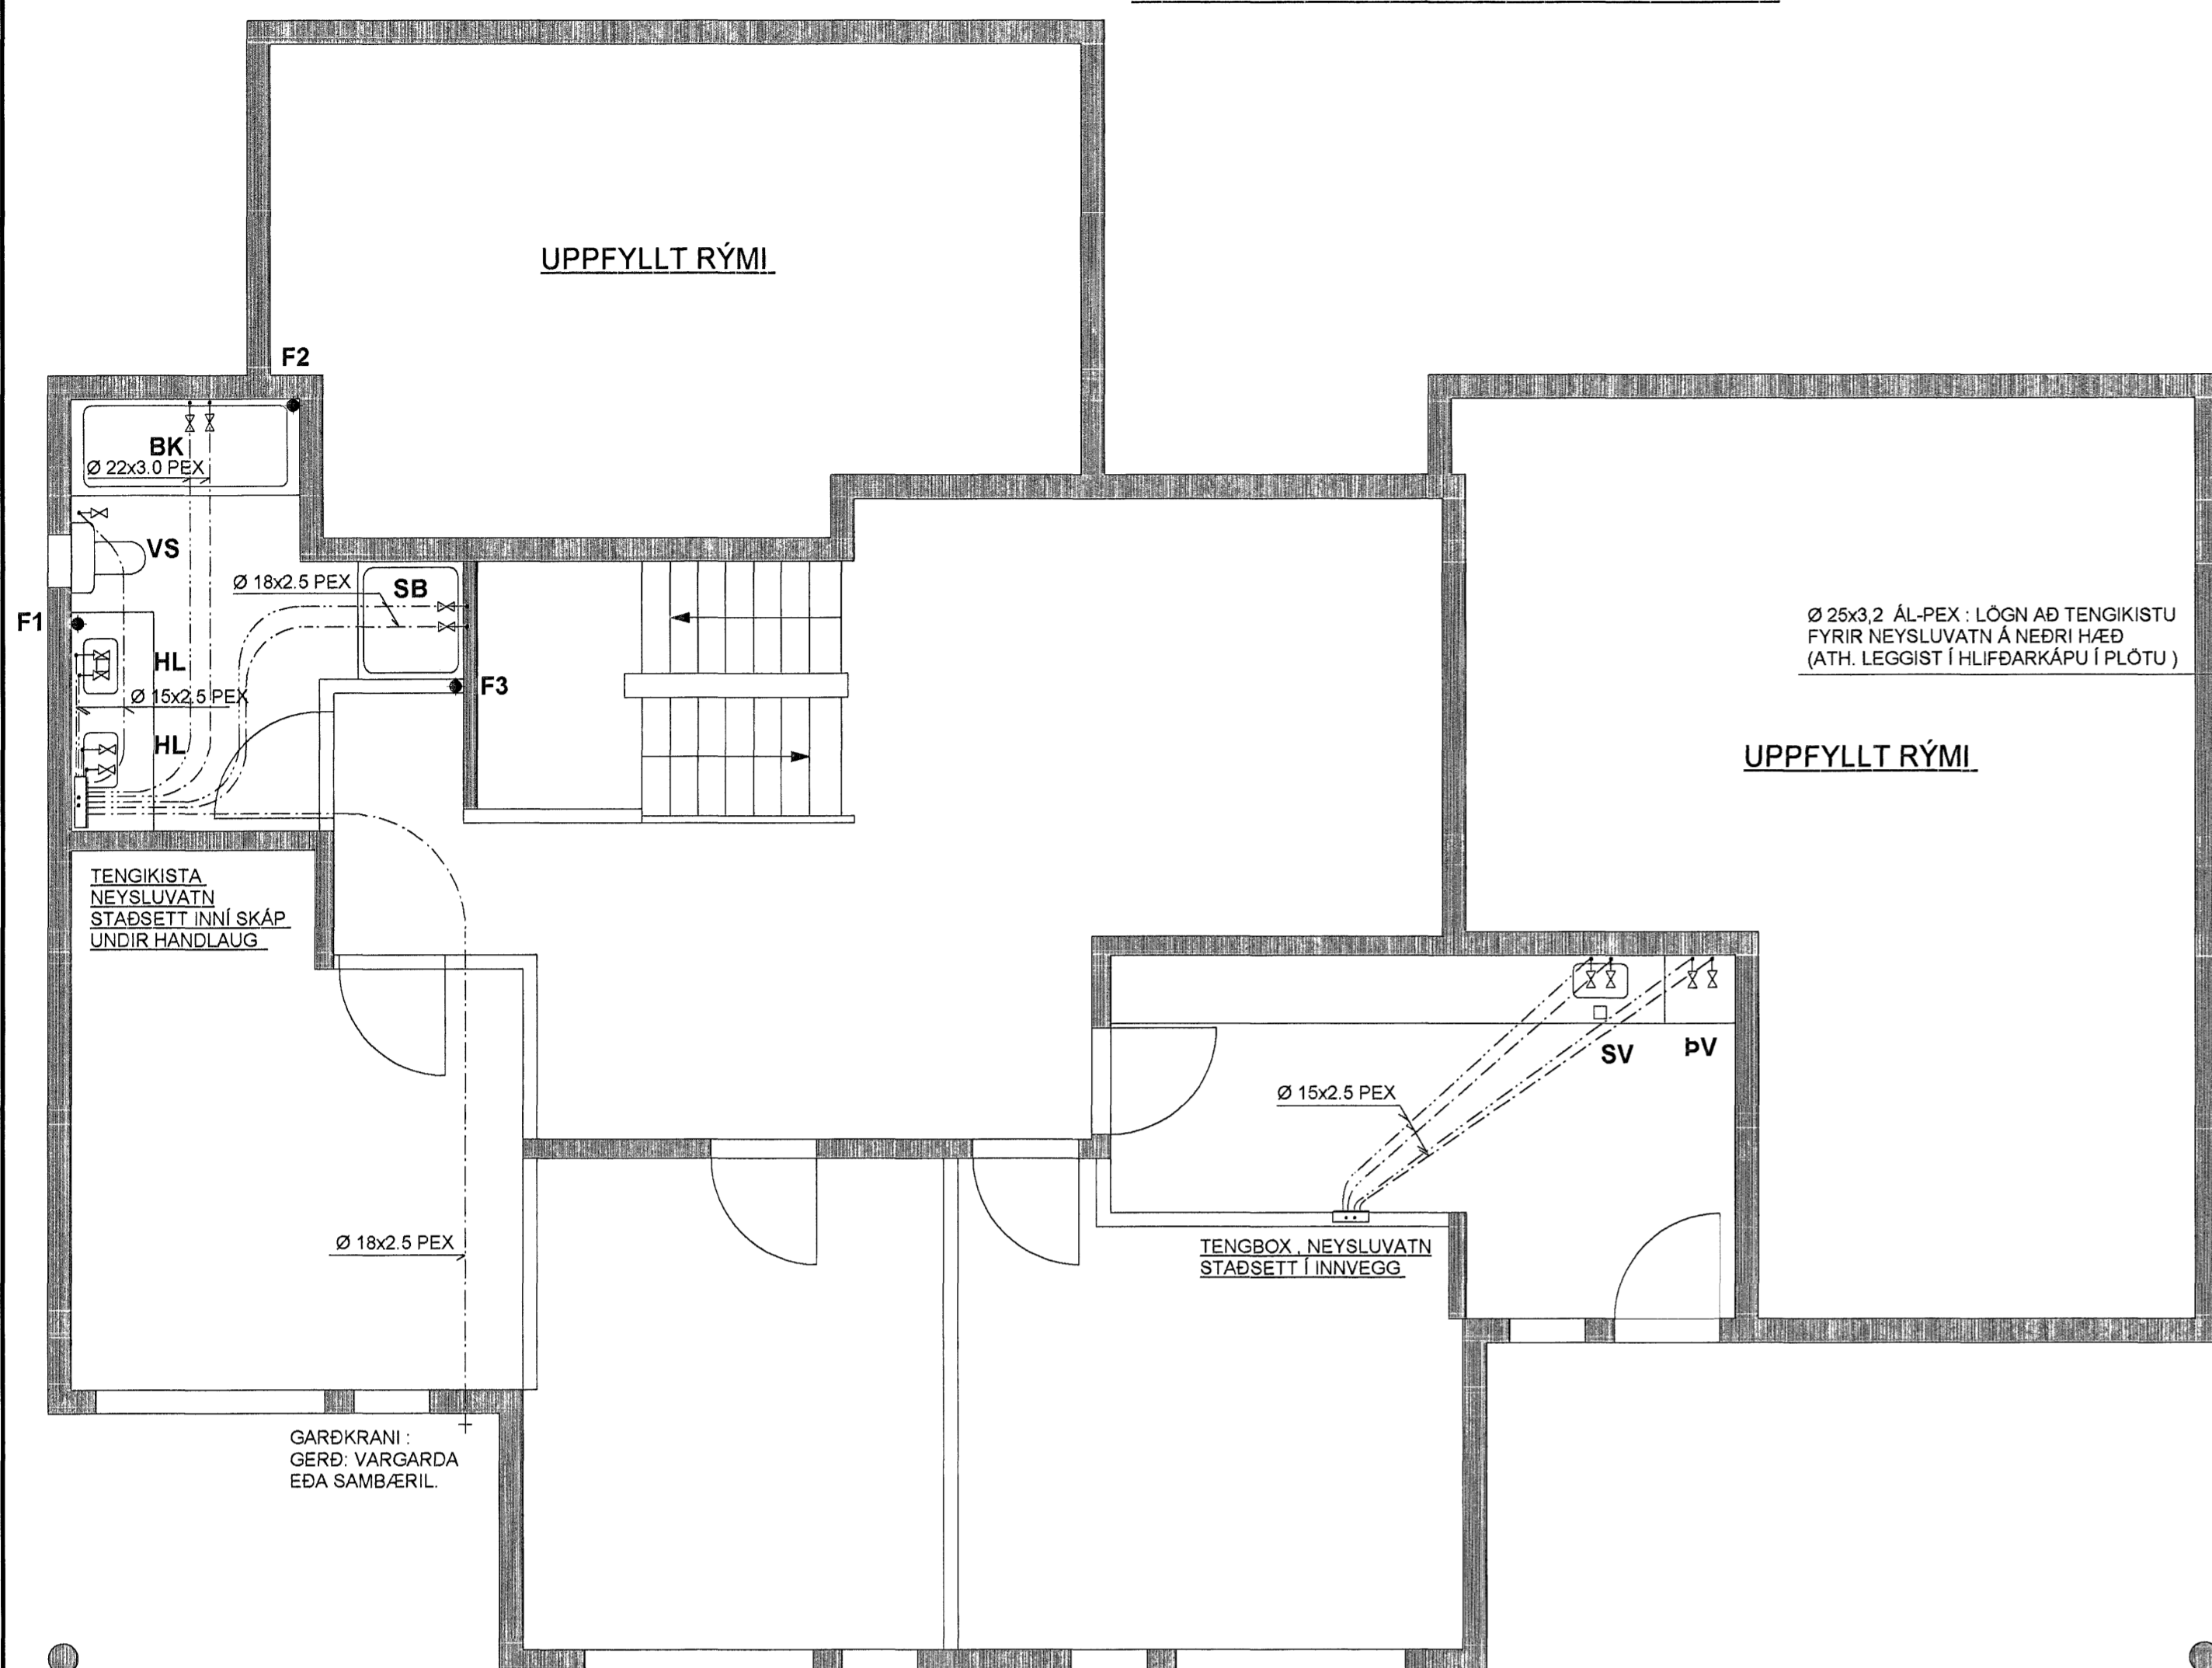

GRUNNMYND AF NEYSLUVATNSLÖGNUM Á EFRI HÆÐ, MKV. 1:50

NEYSLUVATNSLAGNIR ERU PEX-PLASTRÖR  
SEM LEGGIST RÖR Í RÖR  
LAGNIR AÐ TENGIKISTU ERU AL-PEX Í FÓÐURRÖRUM

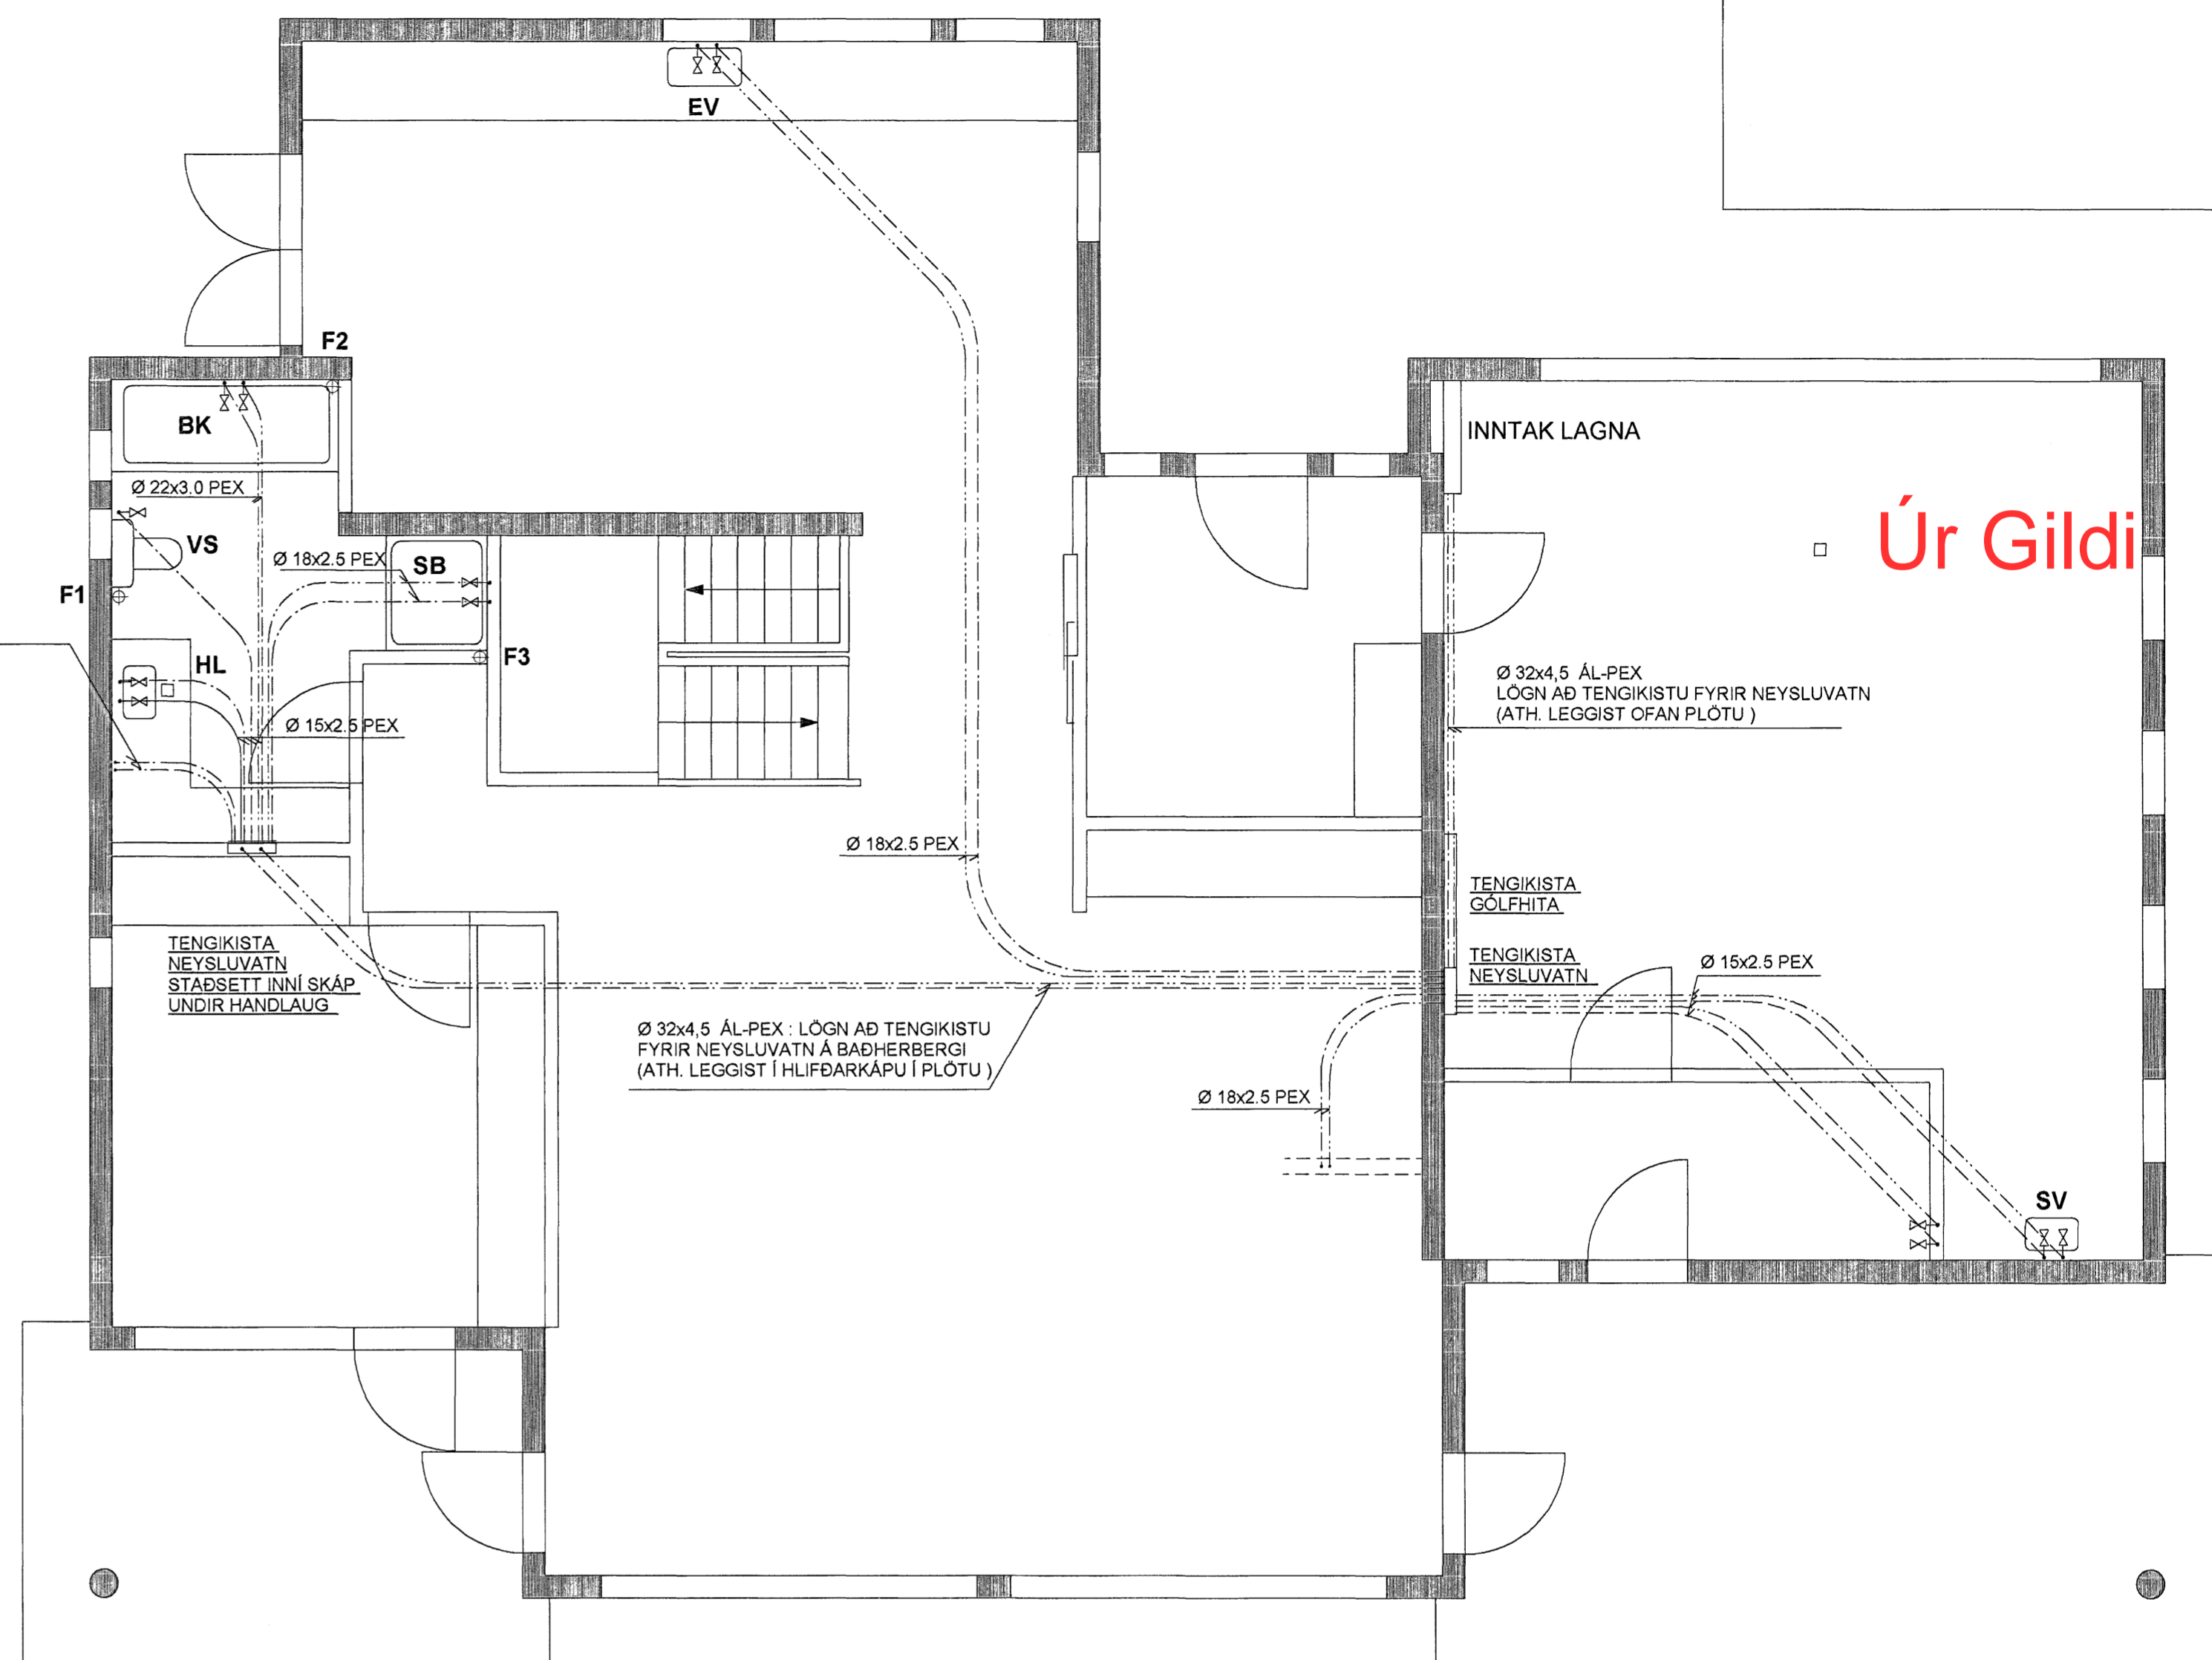

Úr Gildi

SKÝRINGAR :

FRÁRENSLISLAGNIR : RÚMMYND , MKV. 1:50

HITAKERFI :

PÍPUR Í HITALÖGN (FRÁ GRIND AÐ TENGIKISTU OG AÐ OFNUM)  
ERU AF GERÐinni AL-PEX SAMKV. DIN 16883  
ÞAU LEGGJAST Í FÓÐURRÖRUM AF VIÐURKENNDRÍ GERÐ

GÓLFHITARÖR ERU 18x2.0 mm REHAU RAUTHERM PLASTLAGNIR (EÐA SAMBÆRIL)  
OG ERU ÞÆR LAGÐAR Í EINANGRUNARMOTTUR OFANÁ STEYPTA PLOTU  
NEMA Í BÍLSKÚR ÞAR ER EINANGRUNARMOTTUM SLEPPT  
FARA SKAL EFTIR LEIÐBEININGUM FRAMLEIÐANDA VARÐANDI MEÐHÖNDLUN RÖRANNA  
HVER MOTTU ER SJÁLFSTÆÐUR HITAGJAFI OG SÉ HÚN HEIL OG ÓSAMSETT  
GÓLFHITAKERFIÐ ER UPPBLÖNDUNARKERFI MEÐ HRINGRÁSARDELU OG HITASTÝRÐUM LOKA  
VATNSHITASKYNNJARI FYRIR LOKA ER STAÐSETTUR Í FRAMRÁS GÓLFHITAKERFIS OG TRYGGIR AÐ  
VATNIÐ FARI EKKI OF HEITT INNÁ SLAUFURNAR (STILLA SKAL LOKANN Á 40 GRÁÐUR C)  
RENNSLI INNÁ HVERJA SLAUFU ER STÝRT MEÐ SJÁLFVIRKUM HITANEMUM  
SETJA SKAL HLÍÐARHÓLKA UTANUM RÖR ÞARSEM ÞAU FARA Í GEGNUM VEGGI  
OG TENGJAST KISTUM

ALLT EFNI OG FRÁGANGUR SÉ SAMKV. ÍST 67 OG GILDANDI REGLUGERÐUM  
ALLT EFNI HAFI LAGNAEFNISVOTTUN

NEYSLUVATNSLAGNIR:


PÍPUR Í NEYSLUVATNSLÖGN (FRÁ GRIND AÐ TENGIKISTU OG MILLI TENGIKISTA)  
ERU AF GERÐinni AL-PEX SAMKV. DIN 16883  
ÞAU LEGGJAST Í FÓÐURRÖRUM AF VIÐURKENNDRÍ GERÐ  
NEYSLUVATNSLAGNIR (FRÁ TENGIKISTUM AÐ TÆKJUM) ERU RÖR Í RÖR LAGNIR  
RÖR SÉU PEX-PLASTRÖR AF VIÐURKENNDRÍ GERÐ  
FÓÐURRÖR SÉU AF VIÐURKENNDRÍ GERÐ  
VATNSRÖRIN SKULU ÞOLA 70 GRÁÐUR C SAMFELT VID 1MPA VINNUPRÝSTING  
TENGISTYKKI SÉU ÚR AFSINNUNARPOLNU MESSING

ALLT EFNI OG FRÁGANGUR SÉ SAMKV. ÍST 67 OG GILDANDI REGLUGERÐUM  
ALLT EFNI HAFI LAGNAEFNISVOTTUN

FRÁRENSLISLÖGN:



FRÁRENSLISLAGNIR INNAHÚSS ERU HLJÓÐDEMPANDI PP-PLASTRÖR  
NEMA ANNAD SÉ TEKIÐ FRAM Á TEIKNINGUM  
EINANGRA SKAL FRÁRENSLISRÖR MEÐ 25 mm STEINULL OG VEFJA MEÐ PLASTI

ALLT EFNI OG FRÁGANGUR SÉ SAMKV. ÍST 65 OG ÍST 68 OG GILDANDI REGLUGERÐUM  
ALLT EFNI HAFI LAGNAEFNISVOTTUN

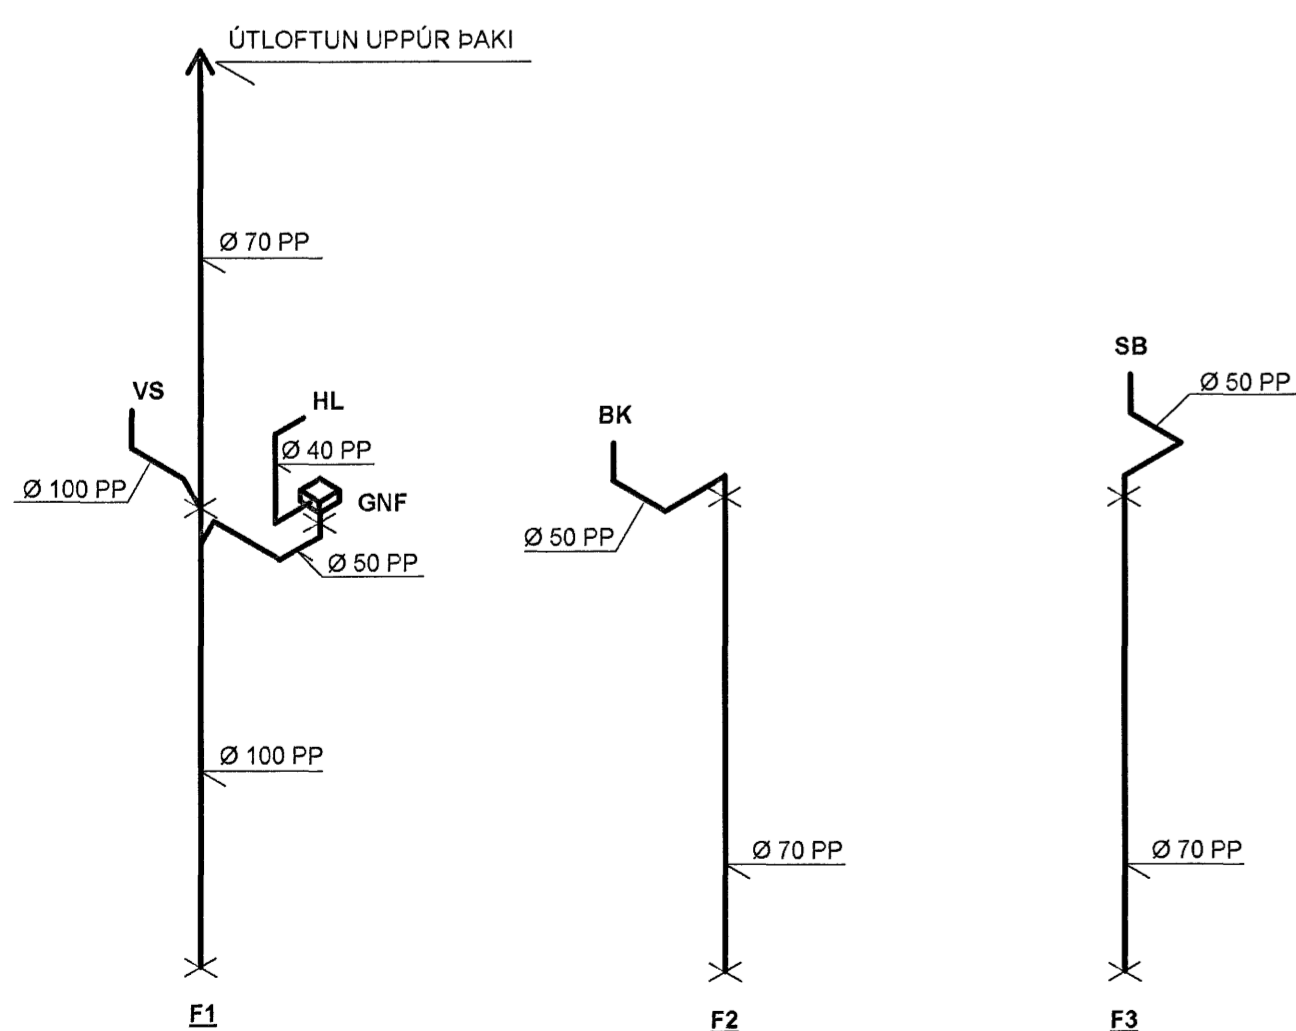

Samþykkt þann  
20 JUNI 2007

Byggingfulltrúinn í Hafnarfirði  
F.h. Stigurbjartur Halldórsson

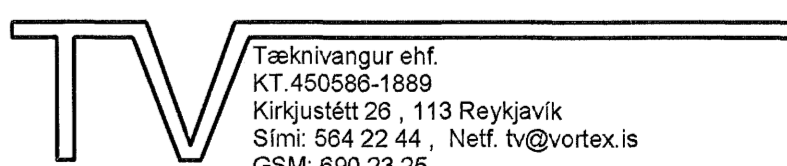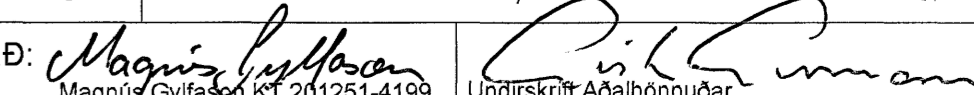KVARDI: 1:50, 1:500	
DAGS. JÚNÍ 2007	
HANNAÐ: MG	VERKEFNI: BREKKUÁS 21, HAFNARFIRÐI
TEIKNÁÐ: MG	LAGNIR: NEYSLUVATN, GRUNNMYND OG SKÝRINGAR
YFIRFARID: 	Undirskrift: Adalinnur