


**SKÝRINGAR**

Ásýnd eininga er eins og sést á grunnmynd eininga, staðöð þeim megin er númer eininga er og horft á einingu

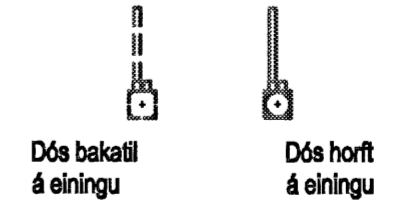

**IV4**

Höfnúmer: SP  
 Yfirskilt: AS  
 Samþykkt: Sveinn Þorsteinsson Kennitala: 170653-5219  
 Aðalhöfnúmer: *Sveinn Þorsteinsson*

Br. númer	Dagsetning	Skýring
B1	15.2.2007	Ásýnd eininga breytt
----	----	----
----	----	----
----	----	----
----	----	----

**Einbýlishús**  
 Kvistavellir 21  
 221 Hafnafjörður

**Lagnir í Einingar**  
 1. hæð  
 Mkv. 1:20

xx0806 B1

29. janúar 2007 1 Frumstærð A1