


SKURÐMYND DD

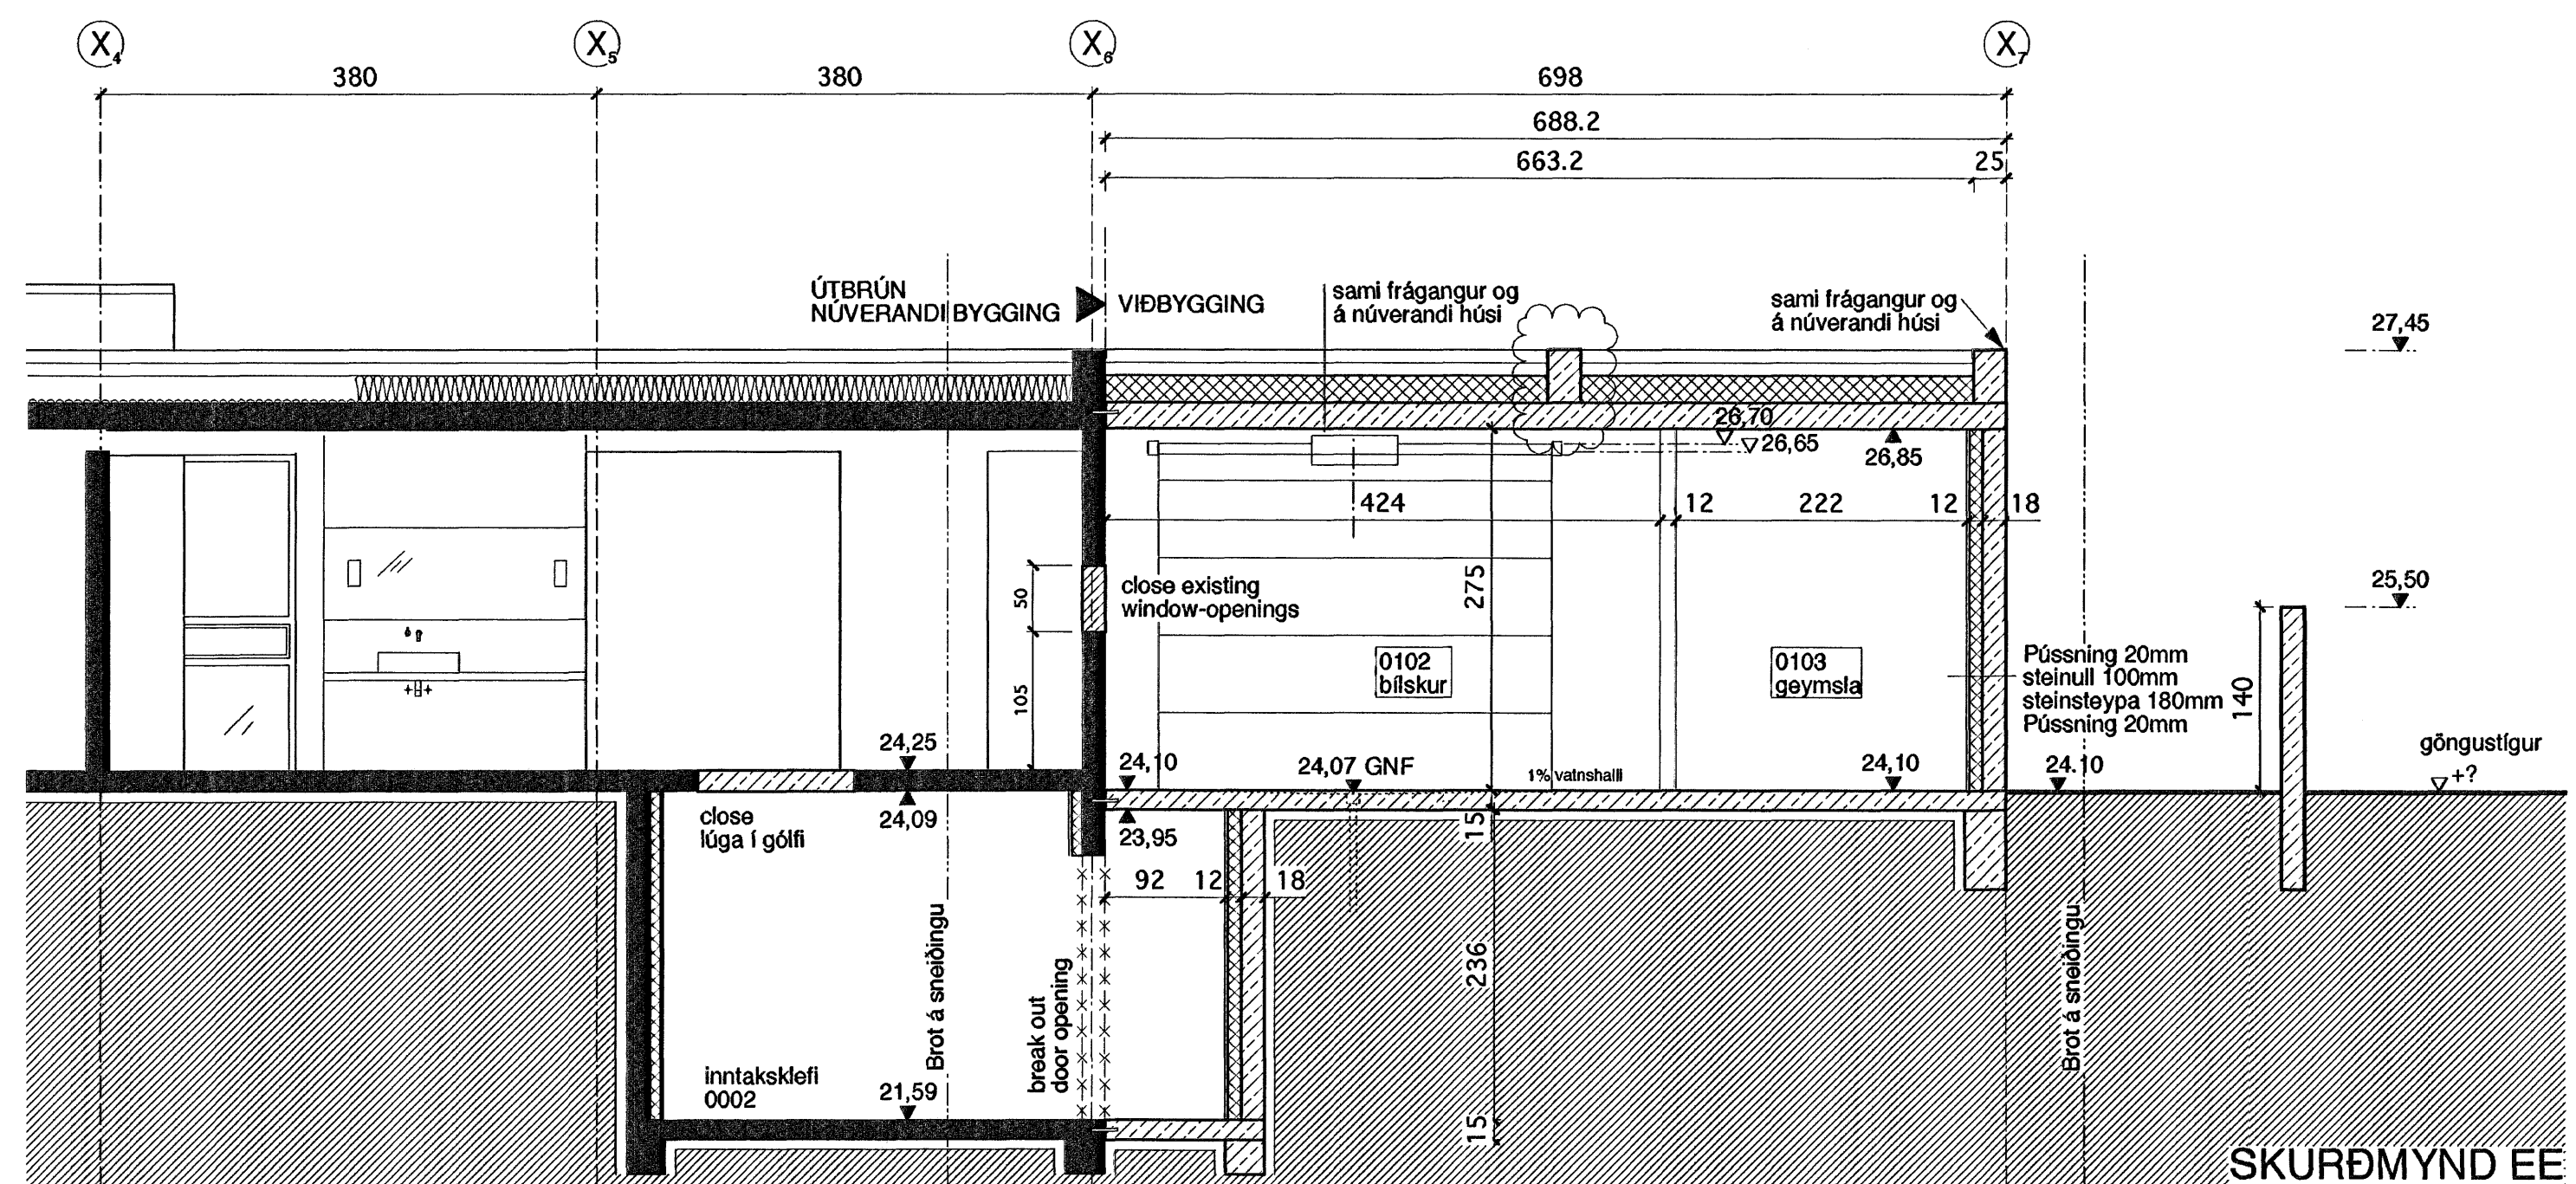

SKURÐMYND EE

- Lengd
- Hæð
- Einangrun
- Máttlinur
- Deilínúmer
- Tölkgöngur
- Útbrún frágangs
- Útbrún steypu
- Yfirborð frágeng. gólfs
- Yfirborð steypu
- Hlaðinn veggur
- Steypa

E
D
C
B
A
detail-rr + clouds
16.02.07

Samþykkt þættir
07. 2007
Byggingafulltrúinn í Hafnarfirði
Fh. Sigurbjartur Halldórsson

Mávahraun 7
Bilskúr-SKM E, Dleikning
1:50 mkv
08.02.07 dags

• ÖLL MÁL STAÐFERIST ÁÐUR EN FRAMKVÆMDIR HEFJAST
• MISRÆMI MILLI MÁLSETNINGAR Á TEIKNINGUM OG STAÐHÁTTA BERIST UNDIR ARKITEKT
• MISRÆMI TEIKNINGUM INNBYRÐIS TILKYNNIST ARKITEKT AN TAFAR
• TEIKNINGAR Í STÆRRI MÆLIKVARÐA GILDA UMFRAM TEIKNINGAR Í SMÆRRI KVARÐA
• LESA SKAL TEIKNINGAR ARKITEKTS ÁSAMT FYLGIGÖGNUM OG GÖGNUM ANNARRA HÖNNUÐA
©pk-arkitektar