


**GRUNNMYND  
JARÐHÆÐ**

VIÐBYGGING/STÆKKUN

0102  
blískúr  
23,5 m<sup>2</sup>  
G: slípuð steypaflísar  
gólhliti  
V: þússað, málað  
L: þússað, málað

0103  
geymsla  
18,5 m<sup>2</sup>  
G: slípuð steypaflísar  
gólhliti  
V: þússað, málað  
L: þússað, málað

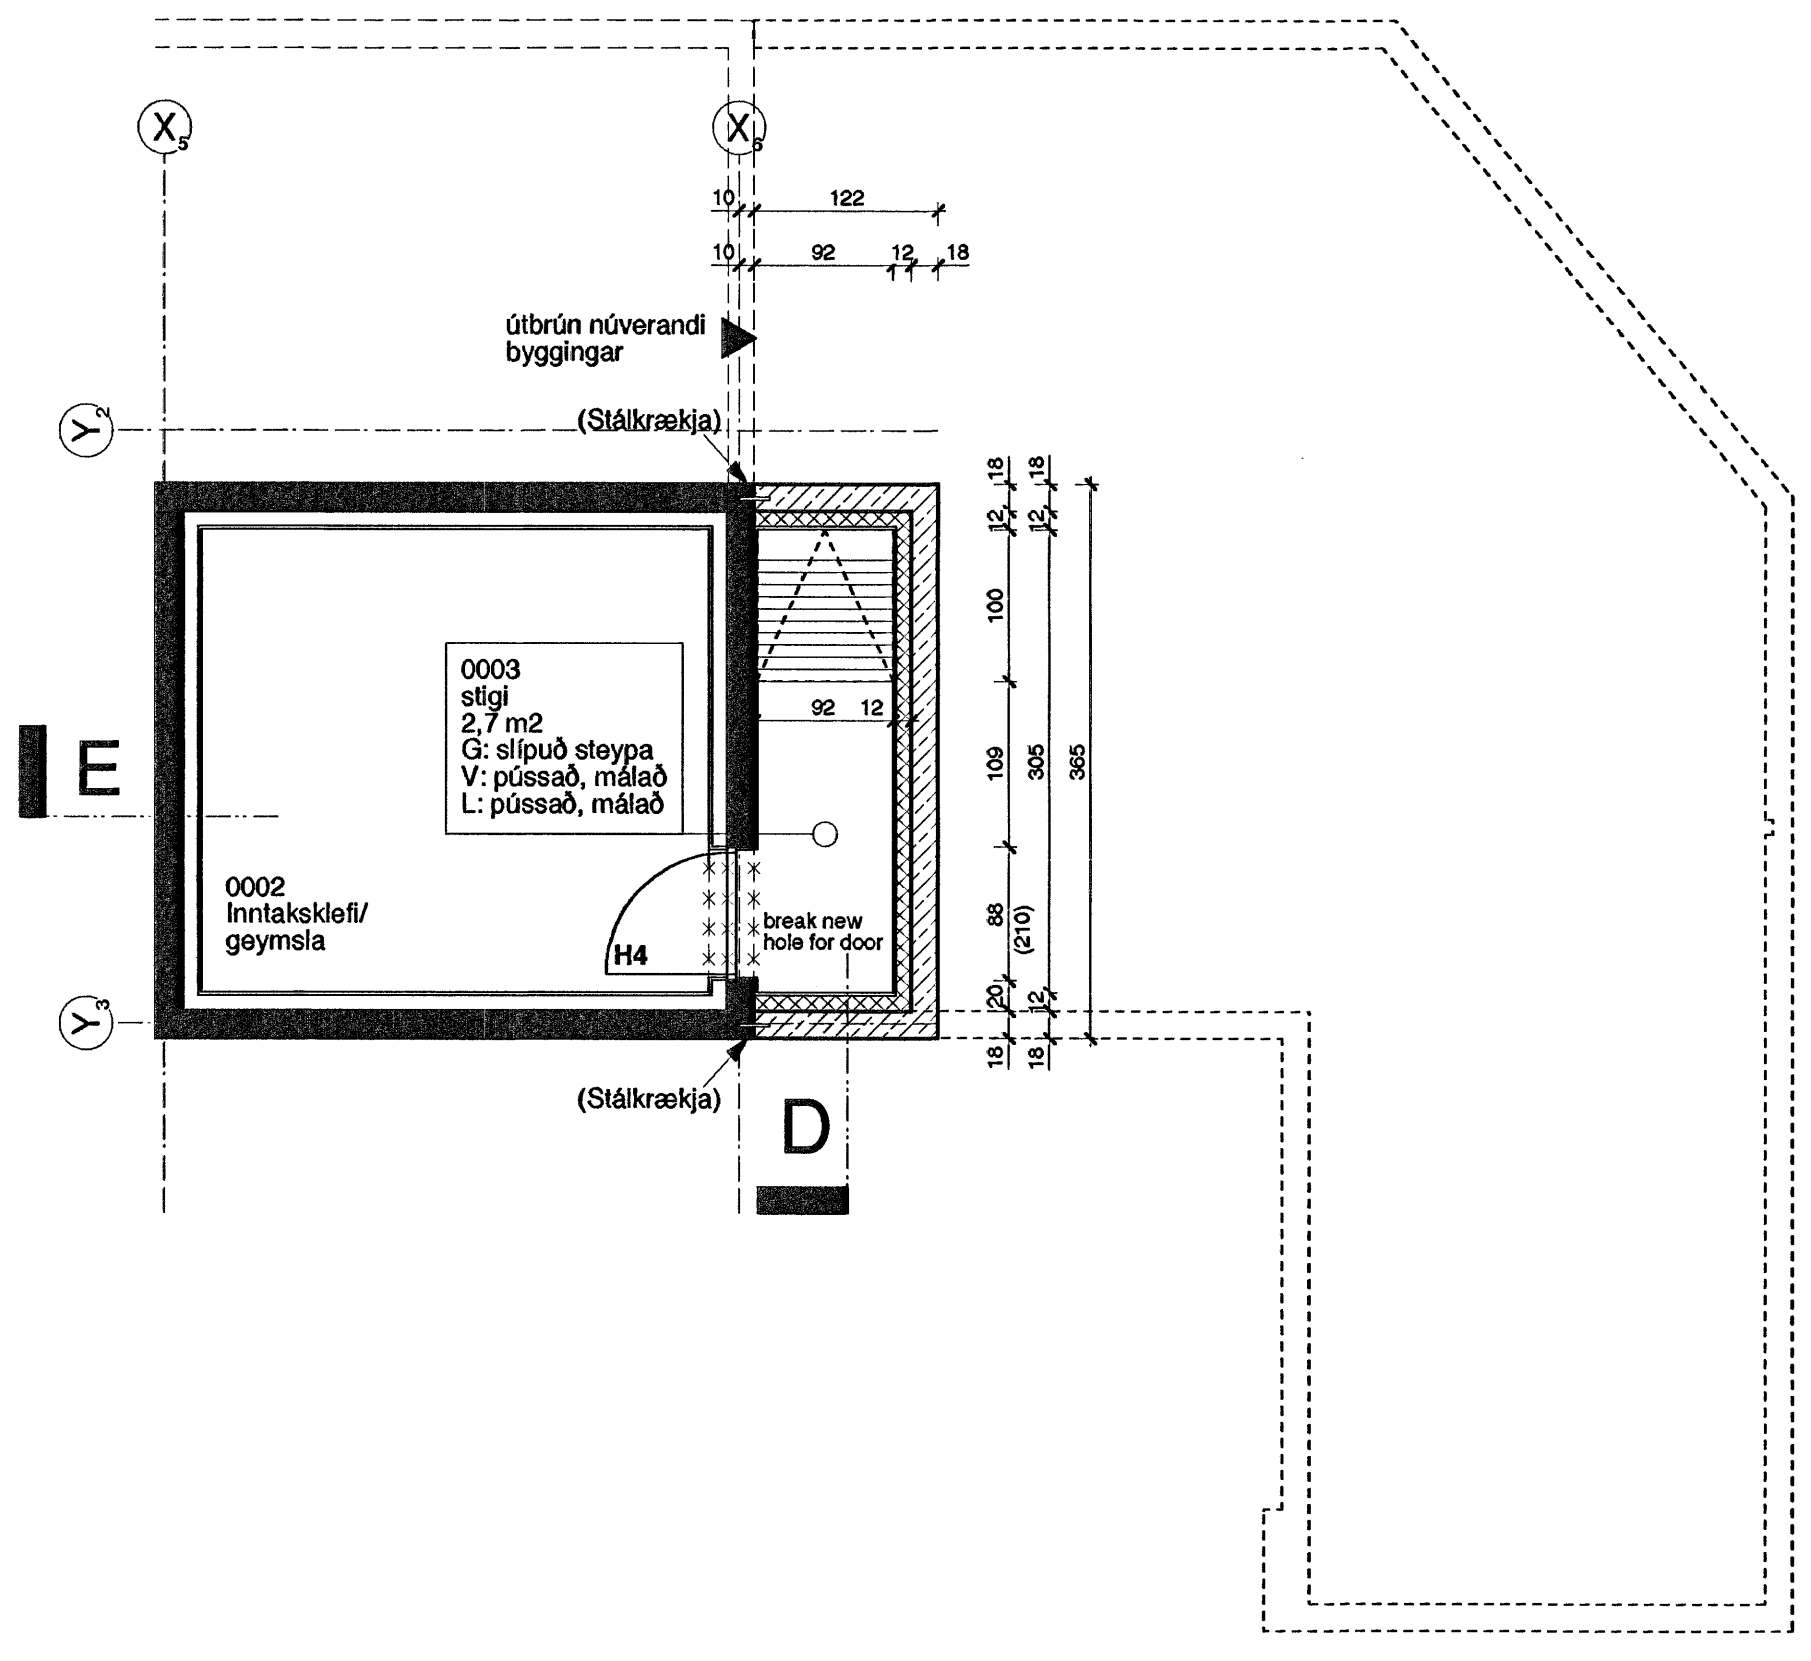

**GRUNNMYND  
KJALLARA**

**Sambýkkt barn**  
07 2007  
Byggingaútlitunni í Hafnarfirði  
F.h. Sigurbjartur Halldórsson

- Langd
- Hæð
- Einangrun
- Mátlinur
- Dællinúmer
- Teikningarnúmer
- Útbrún frágangs
- Útbrún steypu
- Yfirborð frágangs, gólfs
- Yfirborð steypu
- Hlaðinn veggur
- Steypa

E  
D  
C  
B  
A

dæll-nr + clouds  
18.02.07

**Mávahraun 7**  
Blískúr - GRM teikning  
1:50 mkv  
08.02.07 dags

pk - arkitektar  
LYNGHÁLS 4  
REYKJAVÍK 110  
5518050 SÍMI  
5518077 FAX  
palmar@pk.is  
pálmur kristmundsson arkitekt  
080455269  
teikning nr.  
útgáfa

**A 1110 - 0**

• ÖLL MÁL STAÐFERIST ÁÐUR EN FRAMKVÆMDIR HEFJAST  
• MISRÆMI MILLI MÁLSETNINGAR A TEIKNINGUM OG STAÐHÁTTA BERIST UNDIR ARKITEKT  
• MISRÆMI Í TEIKNINGUM INNBYRÐIS TILKYNNIST ARKITEKT AN TAFAR  
• TEIKNINGAR Í STÆRRI MÆLIKVARÐA GILDA UMFRAM TEIKNINGAR Í SMÆRRI KVARÐA  
• LEISA SKAL TEIKNINGAR ARKITEKTS ASAMT FYLGIGÖGNUM OG GÖGNUM ANNARRA HÖNNUDA  
©pk-arkitektar