




Grunnmynd 1. hæðar
1:50

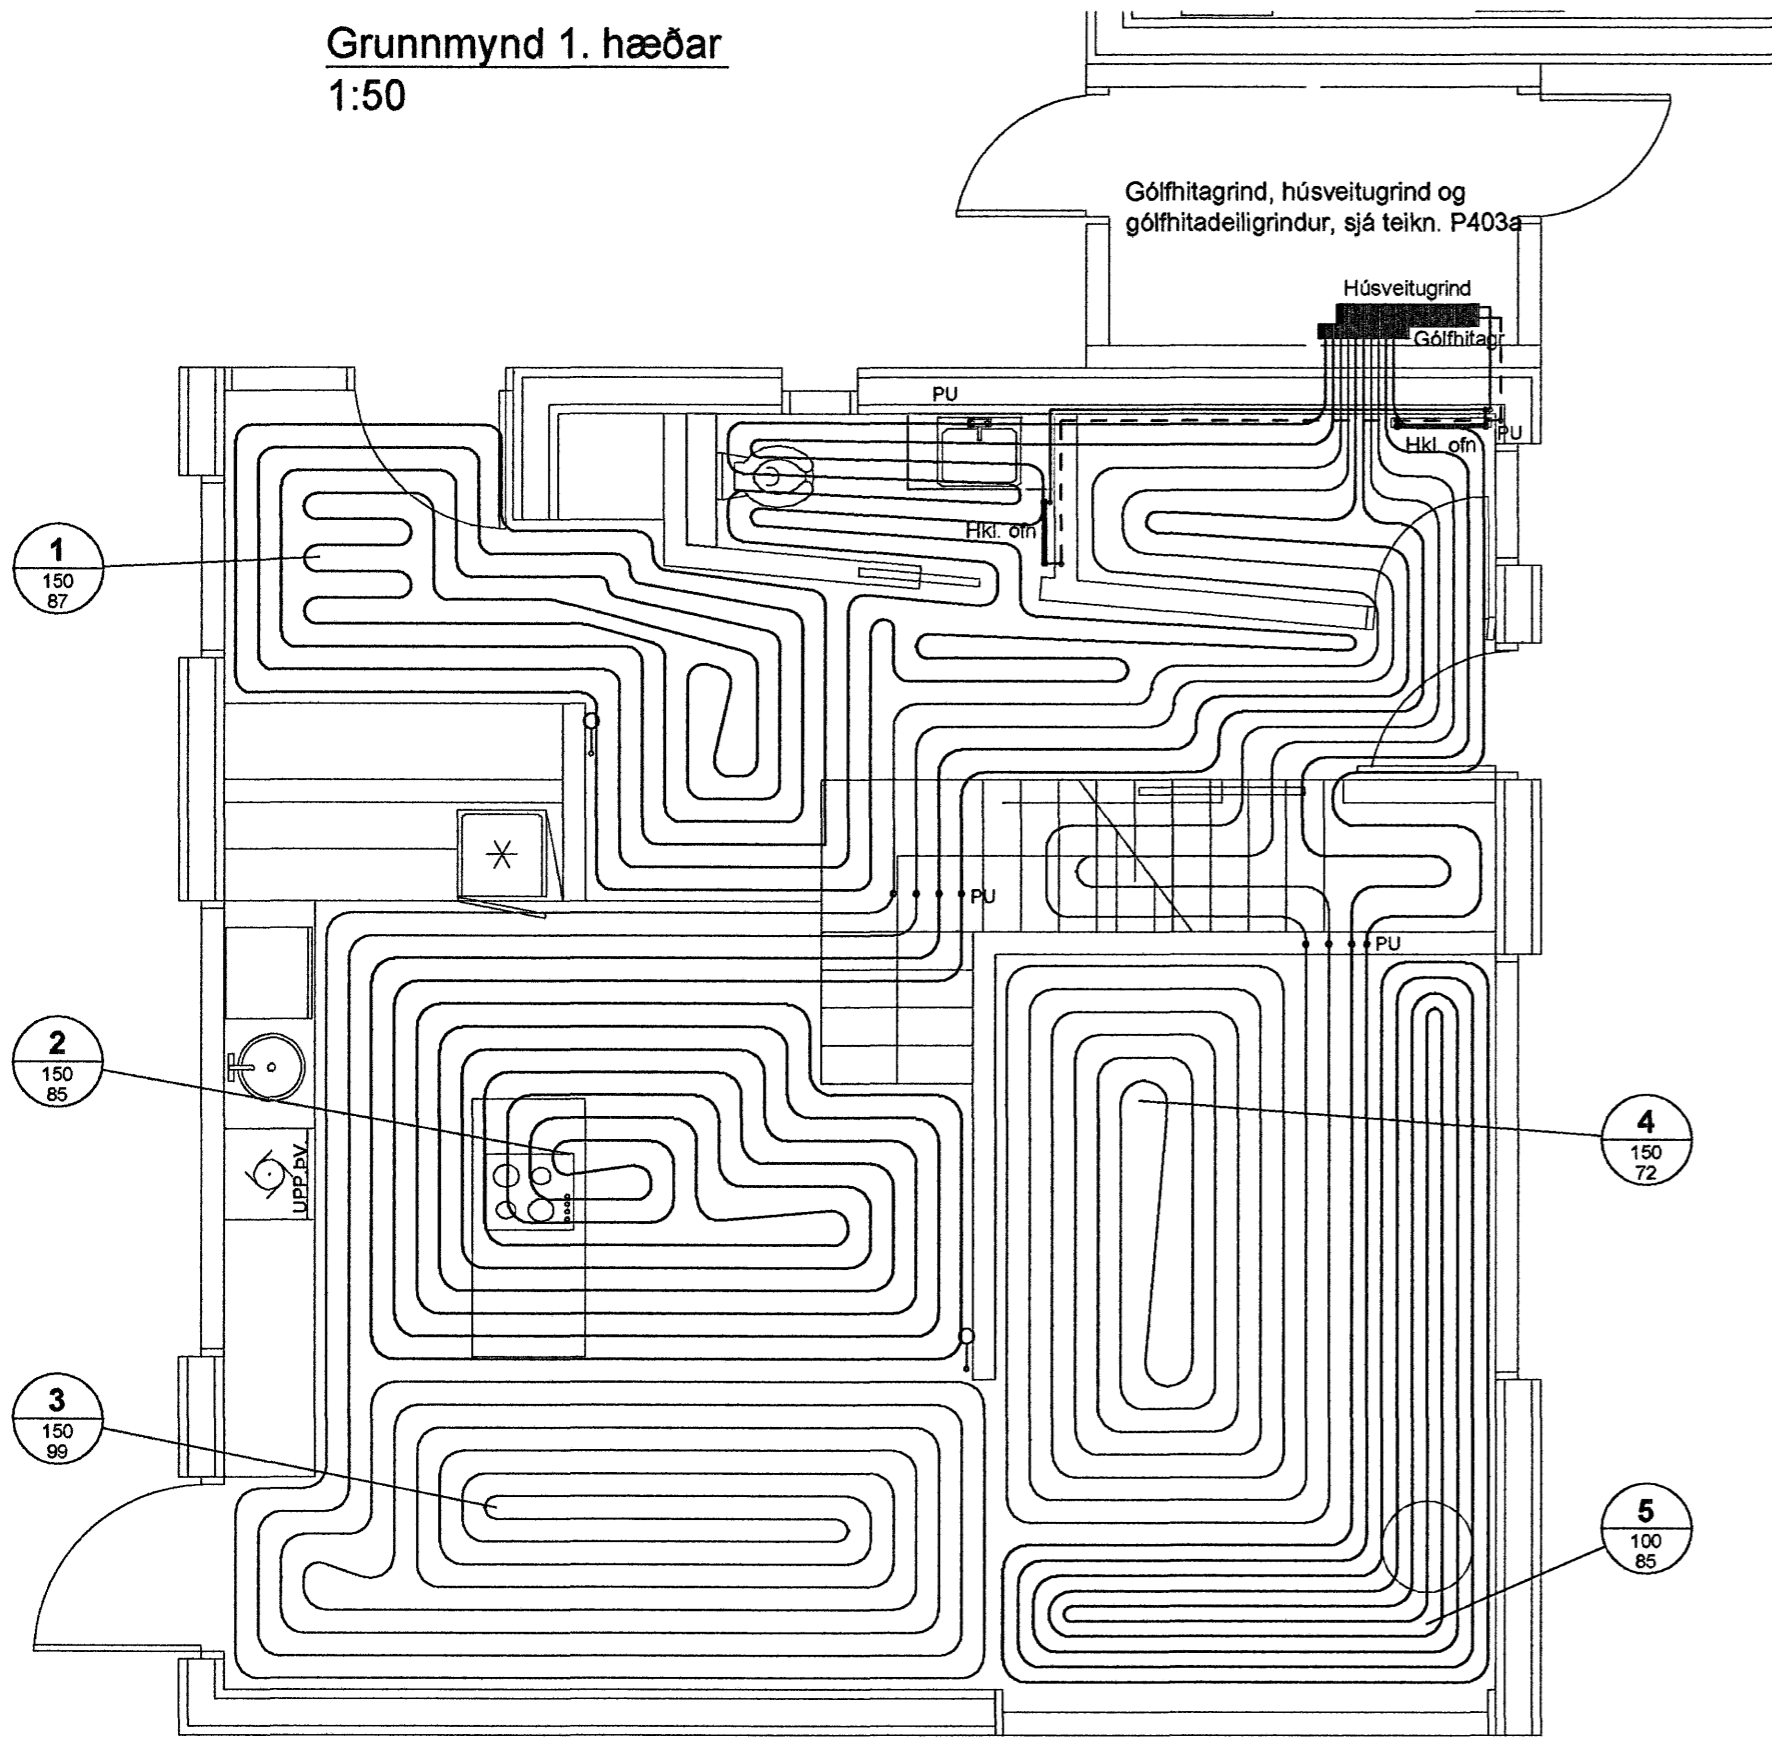

Grunnmynd 2. hæðar
1:50

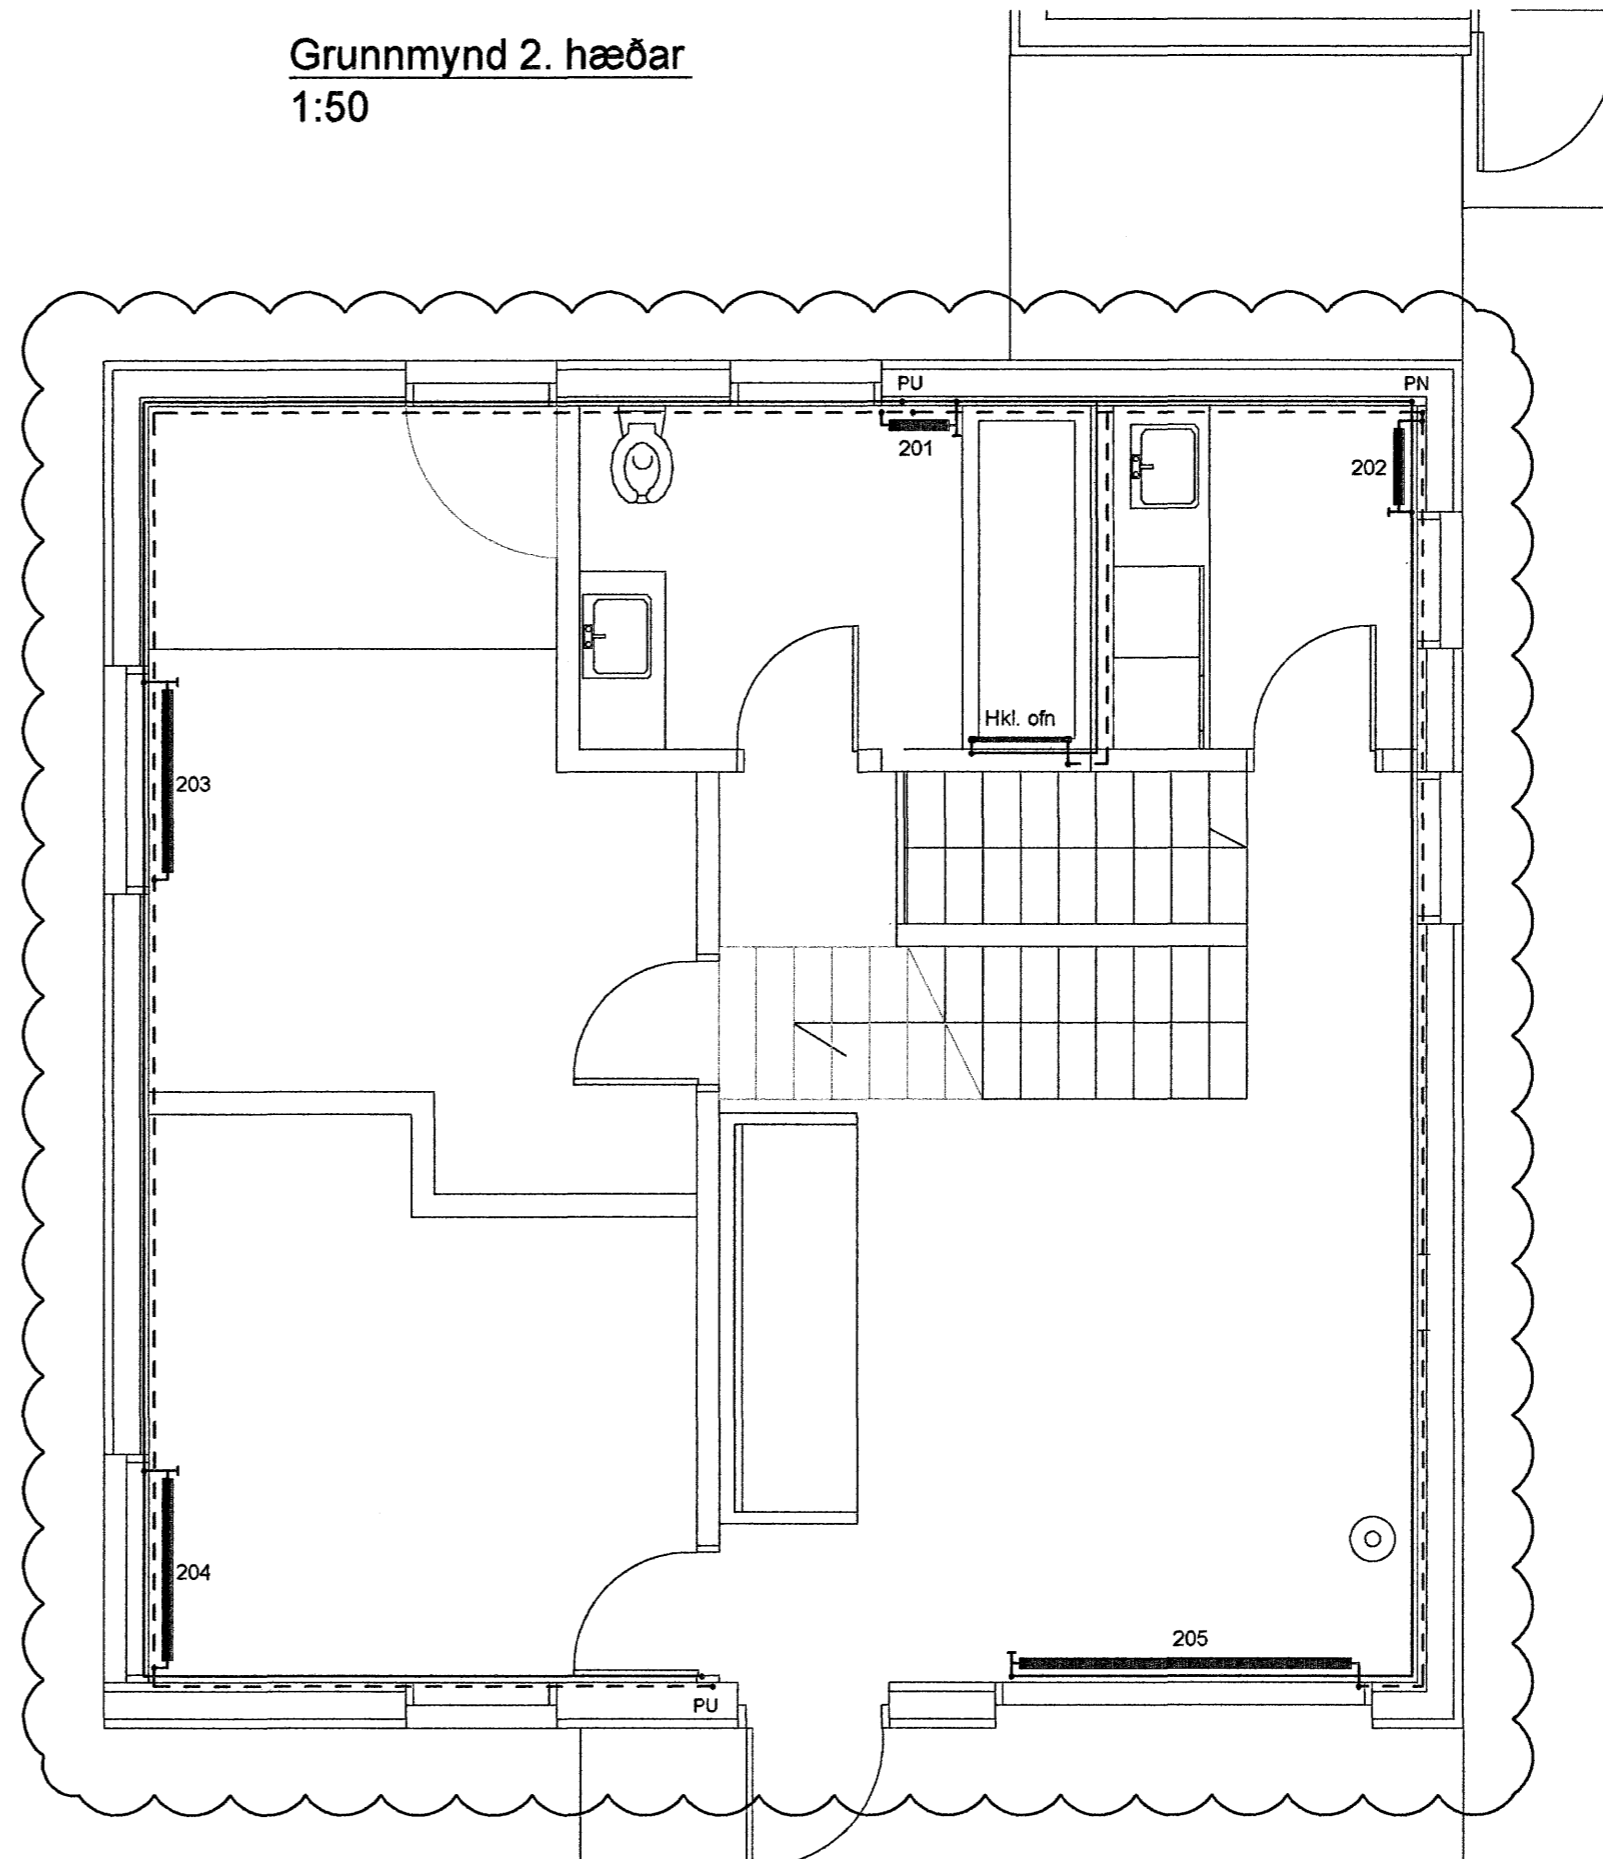

KENNISNIÐ GÓLFHITA
1:10

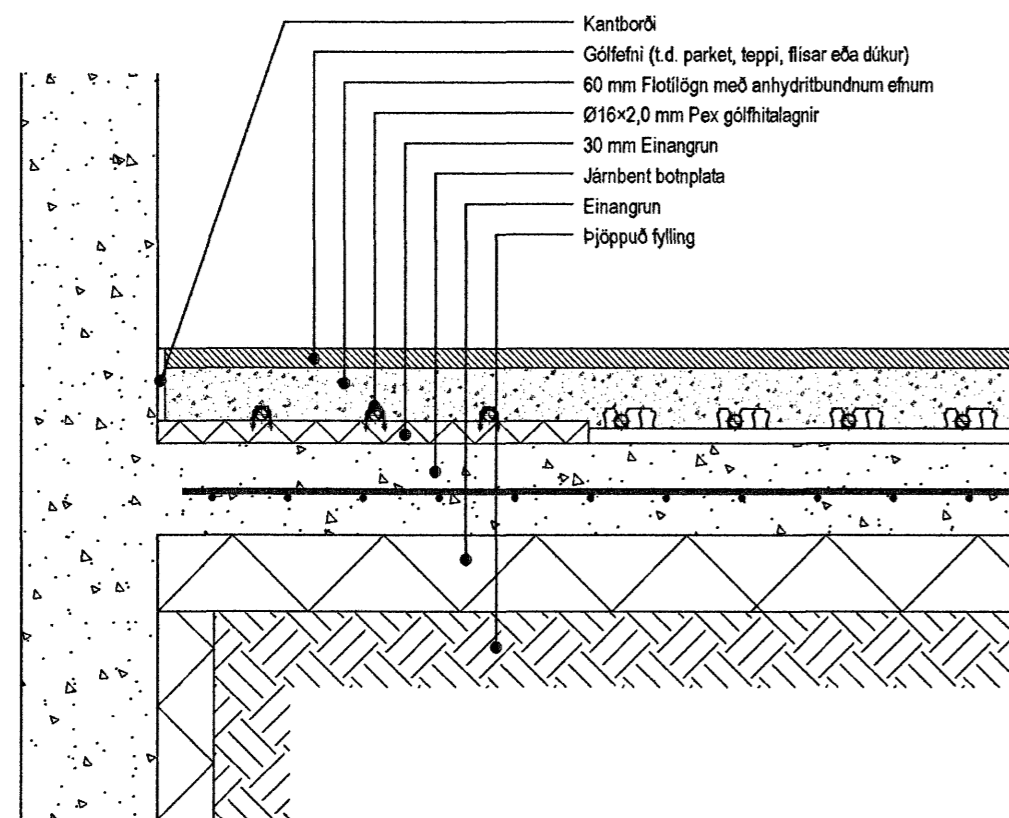

Samþykkt þann
27 JUNI 2007
Byggingfulltrúinn í Hafnarfirði
F.h. Sigurbjartur Halldórsson

A 02.04.07 Sett ofnakerfi í stað gólfhitakerfis BS / SÁS
Útg. Dags. Skýring Hannað/Yfirarið

VSB

VERKFRÆÐISTOFA

BÆJARHRAUN 20 · 220 HAFNARFJÖRDUR · KENNIT. 710796-2899
vsb@vsb.is · Sími 585 8600 · Fax 585 8610 · www.vsb.is

Áritun sérhönnuðar
Sveinn Áki Sverrisson, kt. 230855-5609

Verkhelti

Vesturgata 12a
Hafnarfirði

Verkhlufti

Lagnir
Hitalagnir
Grunnmynd 1. og 2. hæðar og snið

Hannað BS	Teiknað BS	Yfirarið SÁS	Kvarði 1:50	Síða / A2	-
Dags. 23.10.2006	Verkefni 06745	Teikning P401a	Útgáfa A		