



Grunnmynd 1. hæðar
1:50

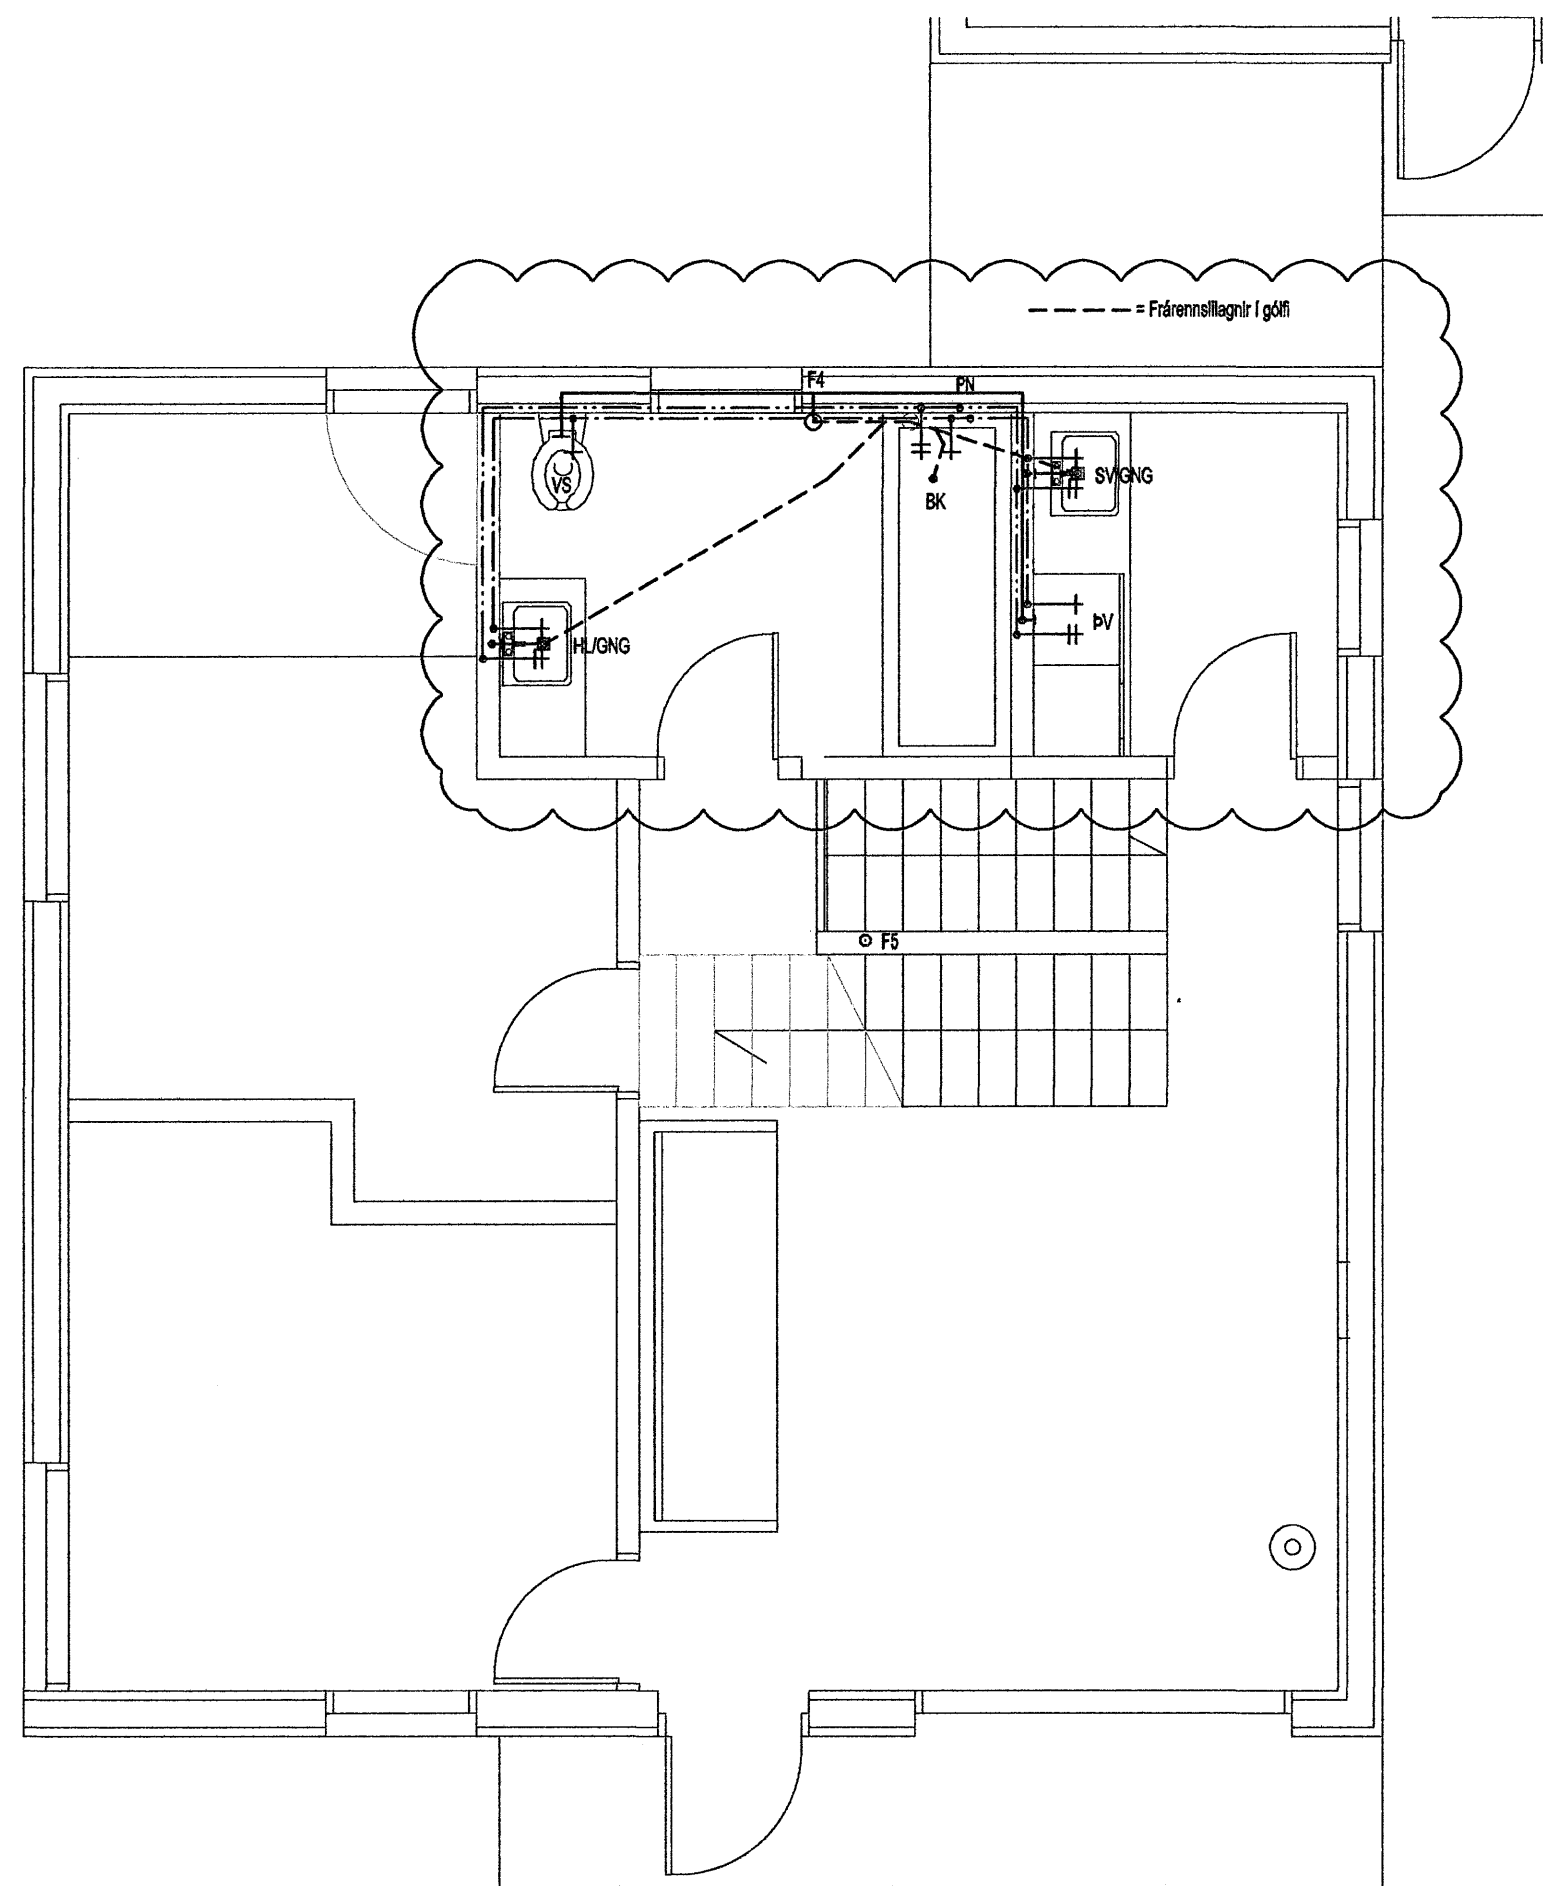

Grunnmynd 2. hæðar
1:50

 Samþykkt þann
27 JUNI 2007

Byggingfulltrúinn í Hafnarfirði
F.h. Sigurbjartur Halldórsson

A 02.04.07 Neysluv. og frárennsli breytt á baði og í þvottahúsi BS / SÁS
Útg. Dags. Skýring Hannað/Yfirarið

VSB

VERKFRÆÐISTOFA

BÆJARHRAUN 20 · 220 HAFNARFJÖRDUR · KENNIT. 710796-2899
vsb@vsb.is · Sími 585 8600 · Fax 585 8610 · www.vsb.is

Áritun sérhönnuðar
Sveinn Áki Sverrisson, kt. 230855-8809
Verkhelti
Vesturgata 12a
Hafnarfirði Kt. 110457-2789

Verkhelti
Lagnir
Hreinlætislagir
Grunnmynd 1. og 2. hæðar

Hannað	Teiknað	Yfirarið	Kvarði	Síða
BS	BS	SÁS	1:50	-
Dags.	Verkefni	Teikning	Útgáfa	
23.10.2006	06745	P301a	A	