


GRUNNMYND UNDIRSTÖÐUR HÚS 17a 1:50

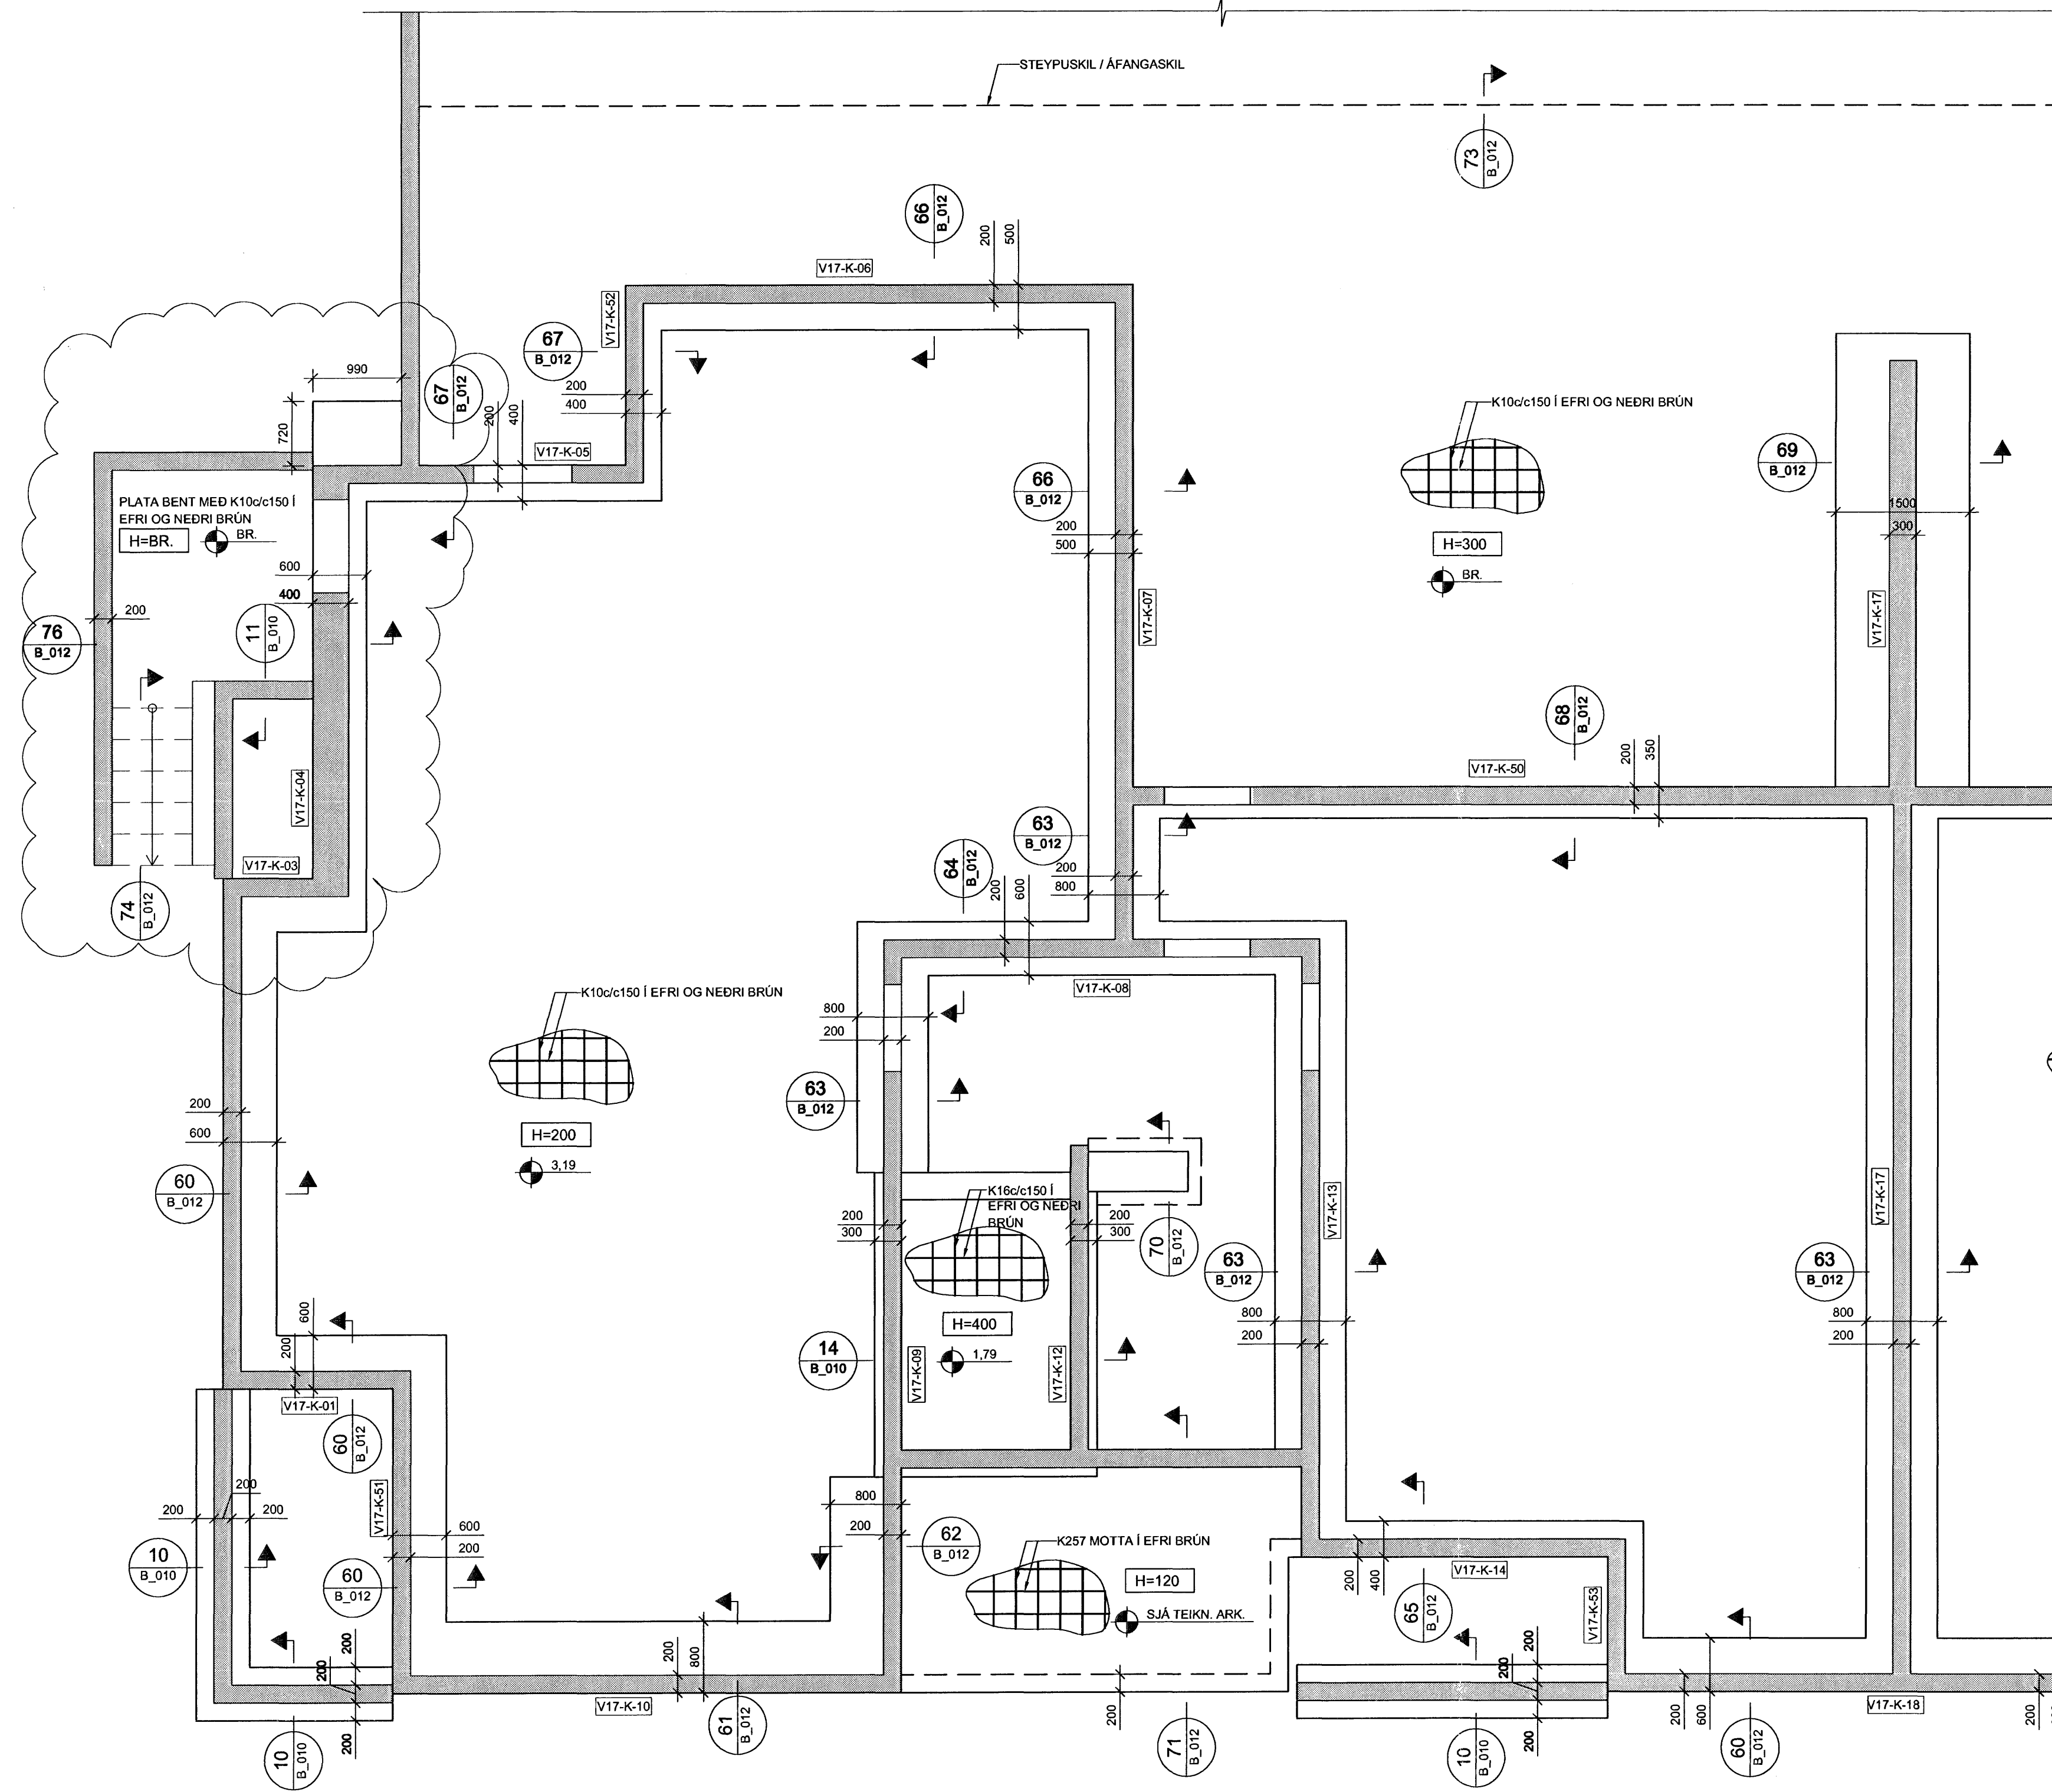

ÁRTUN SAMRÆMINGARHÖNDUÐAR

Samþykkt þann
Kt. 110457-2789

Samþykkt þann
25 JUNI 2007
Byggingfultrúinn í Hafnarfróð
F.h. Sigurbjartur Halldórsson

SKÝRINGAR:

ÖLL MÁL ERU í mm
KÓTAR ERU í m
ÖLL MÁL OG ALLA KÓTA SKAL SANNREYNA Á BYGGINGARSTAD

UNDIRSTÖÐUJARÐVEGUR ER ÞJÖPPUÐ FYLING
LEYFILEGUR JARÐPRÝSTINGUR ER REIKNABUR
SEM 1,0 MPa
MESTI JARÐPRÝSTINGUR ER 0,8 MPa

FYLLA SKAL UNDIR BOTNPLOTUR OG AÐ
SÖKKULVEGGJUM MEÐ MÖL EÐA GRÚS
OG SKAL EFNID ÞJAPPAD
EINS OG LÝST ER Á BLADI B(15-21)_001.
OFAN Á FYLLINGUNA UNDIR PLÖTUM Í GEYMSLUM SKAL
LEGGJA 75mm PLASTEINANGRUN MEÐ RÚMPYNGD
24kg/m³.

150mm ÞYKK BOTNPLATA SKAL BENDA MEÐ K257
JÄRNAMOTTUM Í EFRI OG NEDRI BRÚN OG SKAL HULA AÐ
JÄRNUM VERA 40mm FRÁ NEDRI BRÚN OG 30mm FRÁ EFRI
BRÚN.

120MM ÞYKK BOTNPLATA SKAL BENDA MEÐ K257
JÄRNAMOTTU OG SKAL HULA AÐ JÄRNUM VERA 30mm
FRÁ EFRI BRÚN.

200mm ÞYKK BOTNPLATA SKAL BENDA MEÐ K10c/c150 Í
EFRI OG NEDRI BRÚN OG SKAL HULA AÐ JÄRNUM VERA
40mm FRÁ EFRI OG NEDRI BRÚN.

BOTNPLOTU Í LYFTUGRYFJU SKAL BENDA MEÐ K16c/c150 Í
EFRI OG NEDRI BRÚN OG SKAL HULA AÐ JÄRNUM VERA
50mm FRÁ NEDRI BRÚN OG 30mm FRÁ EFRI BRÚN.

TILVÍSANIR:

ALMENNAR SKÝRINGAR SJÁ BL. NR. B(15-21)_001

A 07.05.2007 UNDIRSTABA ÞYKKT Í GAFLVEGG HE GG
BR. DAGS. BREYTING REIKN. TEIKN.

NORÐURBAKKI 17a

BURDARVIRKI
UNDIRSTÖÐUR
GRUNNMYND

MKV.: 1:50
DAGS: 01.06.2006
HANNABYTEIKN.: HE GG
VERNRN.: 05104



YFIRFARID: ÞÓ
SAMÞYKKT: *Samþykkt*
KENNITALA: 130657-4439
TEIKN. NR.: B(17a)_201

Conís
VERKFRÆÐI AÐGJÖF
Kennitala: 600105-1400
Höfundur: 11.201 Kópavogur
Sími: 577-2400
Vefling: www.conis.is

