


HÚS 17a - PLATA YFIR 1. HÆÐ - 1:50

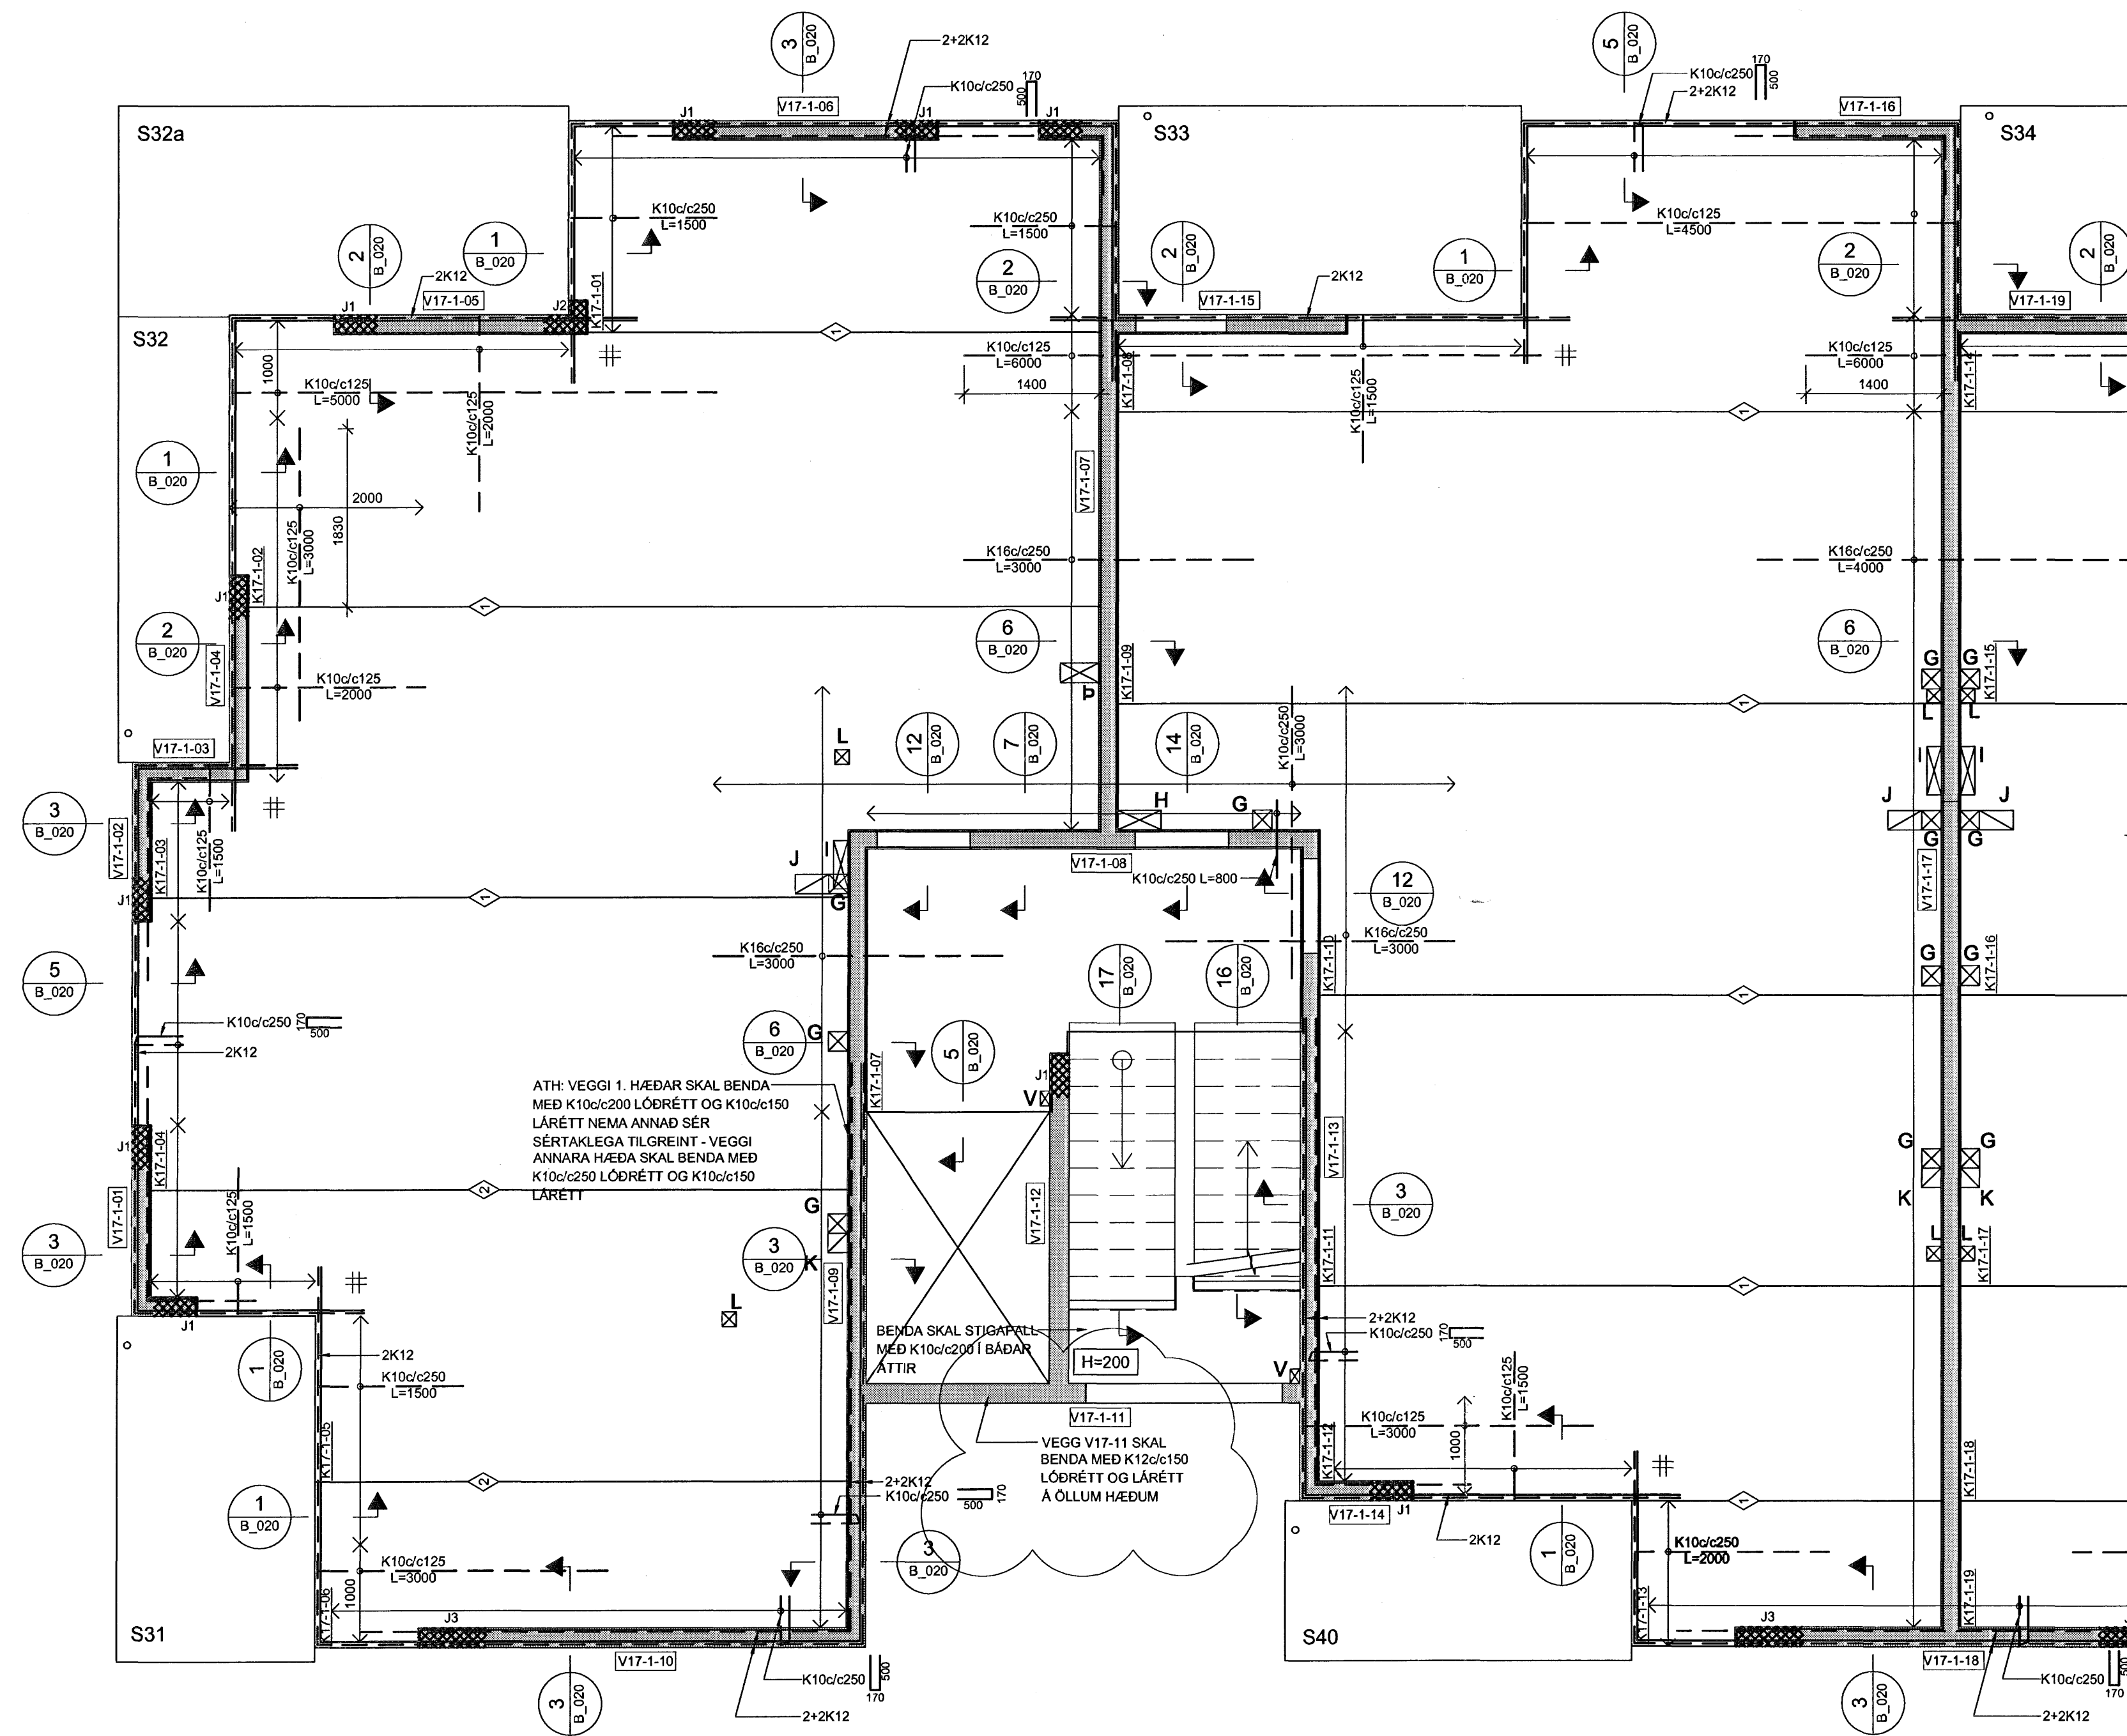

SKÝRINGAR:

- ÖLL MÁL ERU Í MILLIMETUR, ALLIR KÓTAR ERU Í METRUM
- ALLA VEGGI Á 1. HÆÐ SKAL BENDA MED K10c/c200 LÖDRÉTT OG K10c/c150 LÁRÉTT NEMA ANNAD SÉR SÉRSTAKLEGA TILGREINT - SJÁ ALMENN SNID FYRIR VEGGBENDINGU Í KRINGUM OP OG Á SAMSKYEITUM
- ÞAR SEM PLÖTUBENDING ER SÝND Í KRINGUM OP, SVALIR O.Þ.H SKAL JÁRN ÁVALT GANGA SKÉYTIENGÐ FRÁM YFIR, NEMA ANNAD SÉR TILGREINT.
- Í KRINGUM GÖT Í PLÖTUM SKAL ALMENNT EKKI SKERÐA JÁRNABENDINGU, ÞJAPPA SKAL JÁRNUM SAMAN Í KRINGUM GÖT (LEYFILEGT AD STEKKA ÞVERMÁL Á JÁRNUM T.D. 1K16 JAFNGILDIR 2,5 K10)
- ÞAR SEM PLÖTUBENDING ER SÝND YFIR VEGGJUM SKAL HÚN ALMENNT VERA MIÐJUSETT YFIR VEGG NEMA ANNAD SÉR TILGREINT.
- ALMENNT ERU ALLAR PLÖTUR 285mm KÚLUPLÖTU Í ÍBÚÐUM OG 455mm KÚLUPLÖTUR YFIR BILAGEYMSLU NEMA ANNAD SÉRSTAKLEGA TILGREINT
- ALLAR SVALIR ERU FORSTEYPTAR

TÁKN:

- ☒ GAT Í VEGG EDA PLÖTU
- ☒ ÚRTAK Í EFRI BRÚN Á PLÖTU - DÝPT 200mm
- ☒ ÖSAMFELLDUR VEGGUR Á HÆÐINNI FYRIR OFAN
- ☒ SÉRÞENDING Í VEGGENDUM


SÉRÞENDING Í VEGGENDUM

TÁKN	LÖDRÉTT JÁRN	LYKKJUR	KRÓKAR
J1	5+5 K12	K10c/c75	c/c300
J2	5+5+2 K12	K10c/c75	-
J3	10+10 K16	K10c/c75	c/c300


KRÓKAR ERU K8 JÁRN BEYGD:

LEGGJA SKAL KRÓKA ÞANNIG AD ÞEIR VÍXNIS LÁRÉTT BENDING Í VEGG SKAL GANGA SKÉYTI- YFIR LYKKJU

- ☒ TÁKNAR SKYEITINGU Í NEDRI BRÚN Á MILLI KÚLUPLATNA SJÁ TÖFLU
- ☒ K10c/c250 L=1000
- ☒ K16c/c250 L=1200
- ☒ K20c/c250 L=1500
- BENDINGU Í EFRI BRÚN SKAL SKYEITA MED K10c/c375 L=1000 NEMA ANNAD SÉR TILGREINT
- ☒ TÁKNAR JÁRNAMOTTU Á INNHORNUM MED SAMSKONAR JÁRNUM OG YFIR ÁSETUM VIÐ HORN

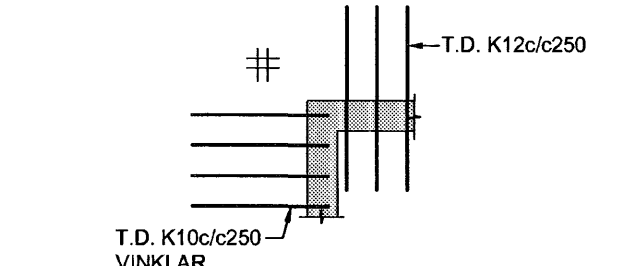

JAFNGILDIR:

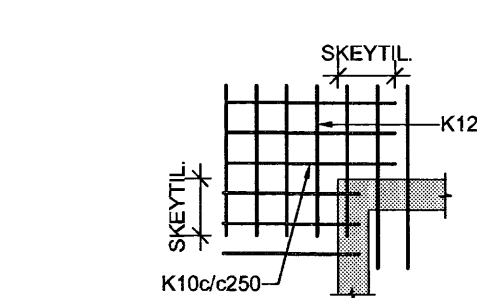

Sambýkkt þann
25 JUNI 2007
Byggingufultrúinn í Hafnarfirði
F.Þ. Sigurbjartur Halldórsson


TILVÍSANIR:

ALMENNAR SKÝRINGAR SJÁ BL. NR. B(15-21)_001

GÖT OG ÚRTÖK Í VEGGI OG PLÖTUR FYRIR HÚS 17:

NR.	STÆRD	*HÆÐ	NR.	STÆRD	*HÆÐ
A	150x100	2760	L	150x150	
B	200x200	2500	M	150x300	
C	200x200	2510	N	150x400	
E	300x300	2350	P	150x500	
G	200x200		U	150x100	1730
H	500x200	2660	V	150x100	
I	500x150		Þ	200x400	
J	350x200x200				
K	200x200x200				

* HÆÐ = HÆÐ FRÁ STEYPUKÓTA Á NEDRI BRÚN GATS

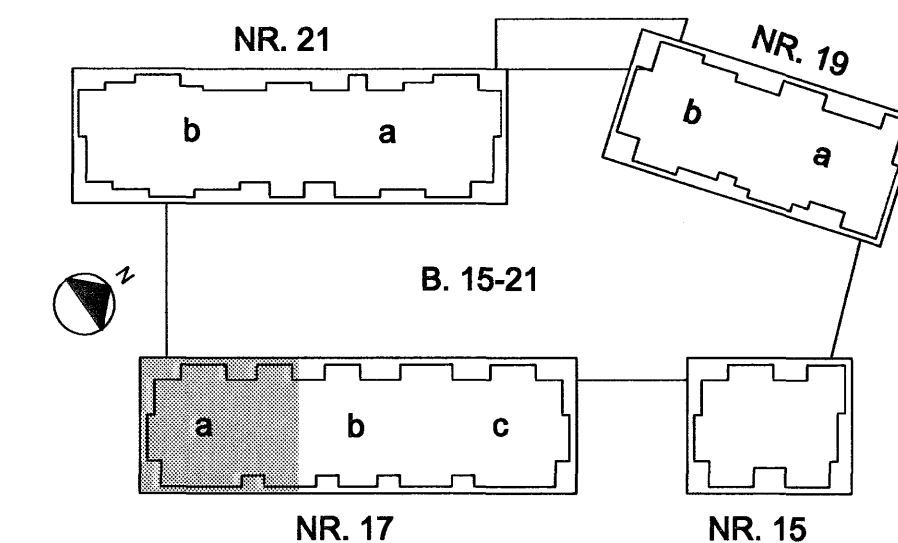

NORÐURBAKKI 17a

BURÐARVIRKI
PLATA YFIR 1. HÆÐ
GRUNNMYND

MRV.:	1:50
DAGS:	01.08.2008
HANNAÐ/TEKIN:	HEGG
VERKFR.:	05104
YFIRFARIR:	
SAMBÝKTI:	
KENNITALA:	130657-4439
TEKIN NR.:	B(17a)_210
BR.:	A

