


HÚS 17b - PLATA YFIR 1. HÆÐ - 1:50

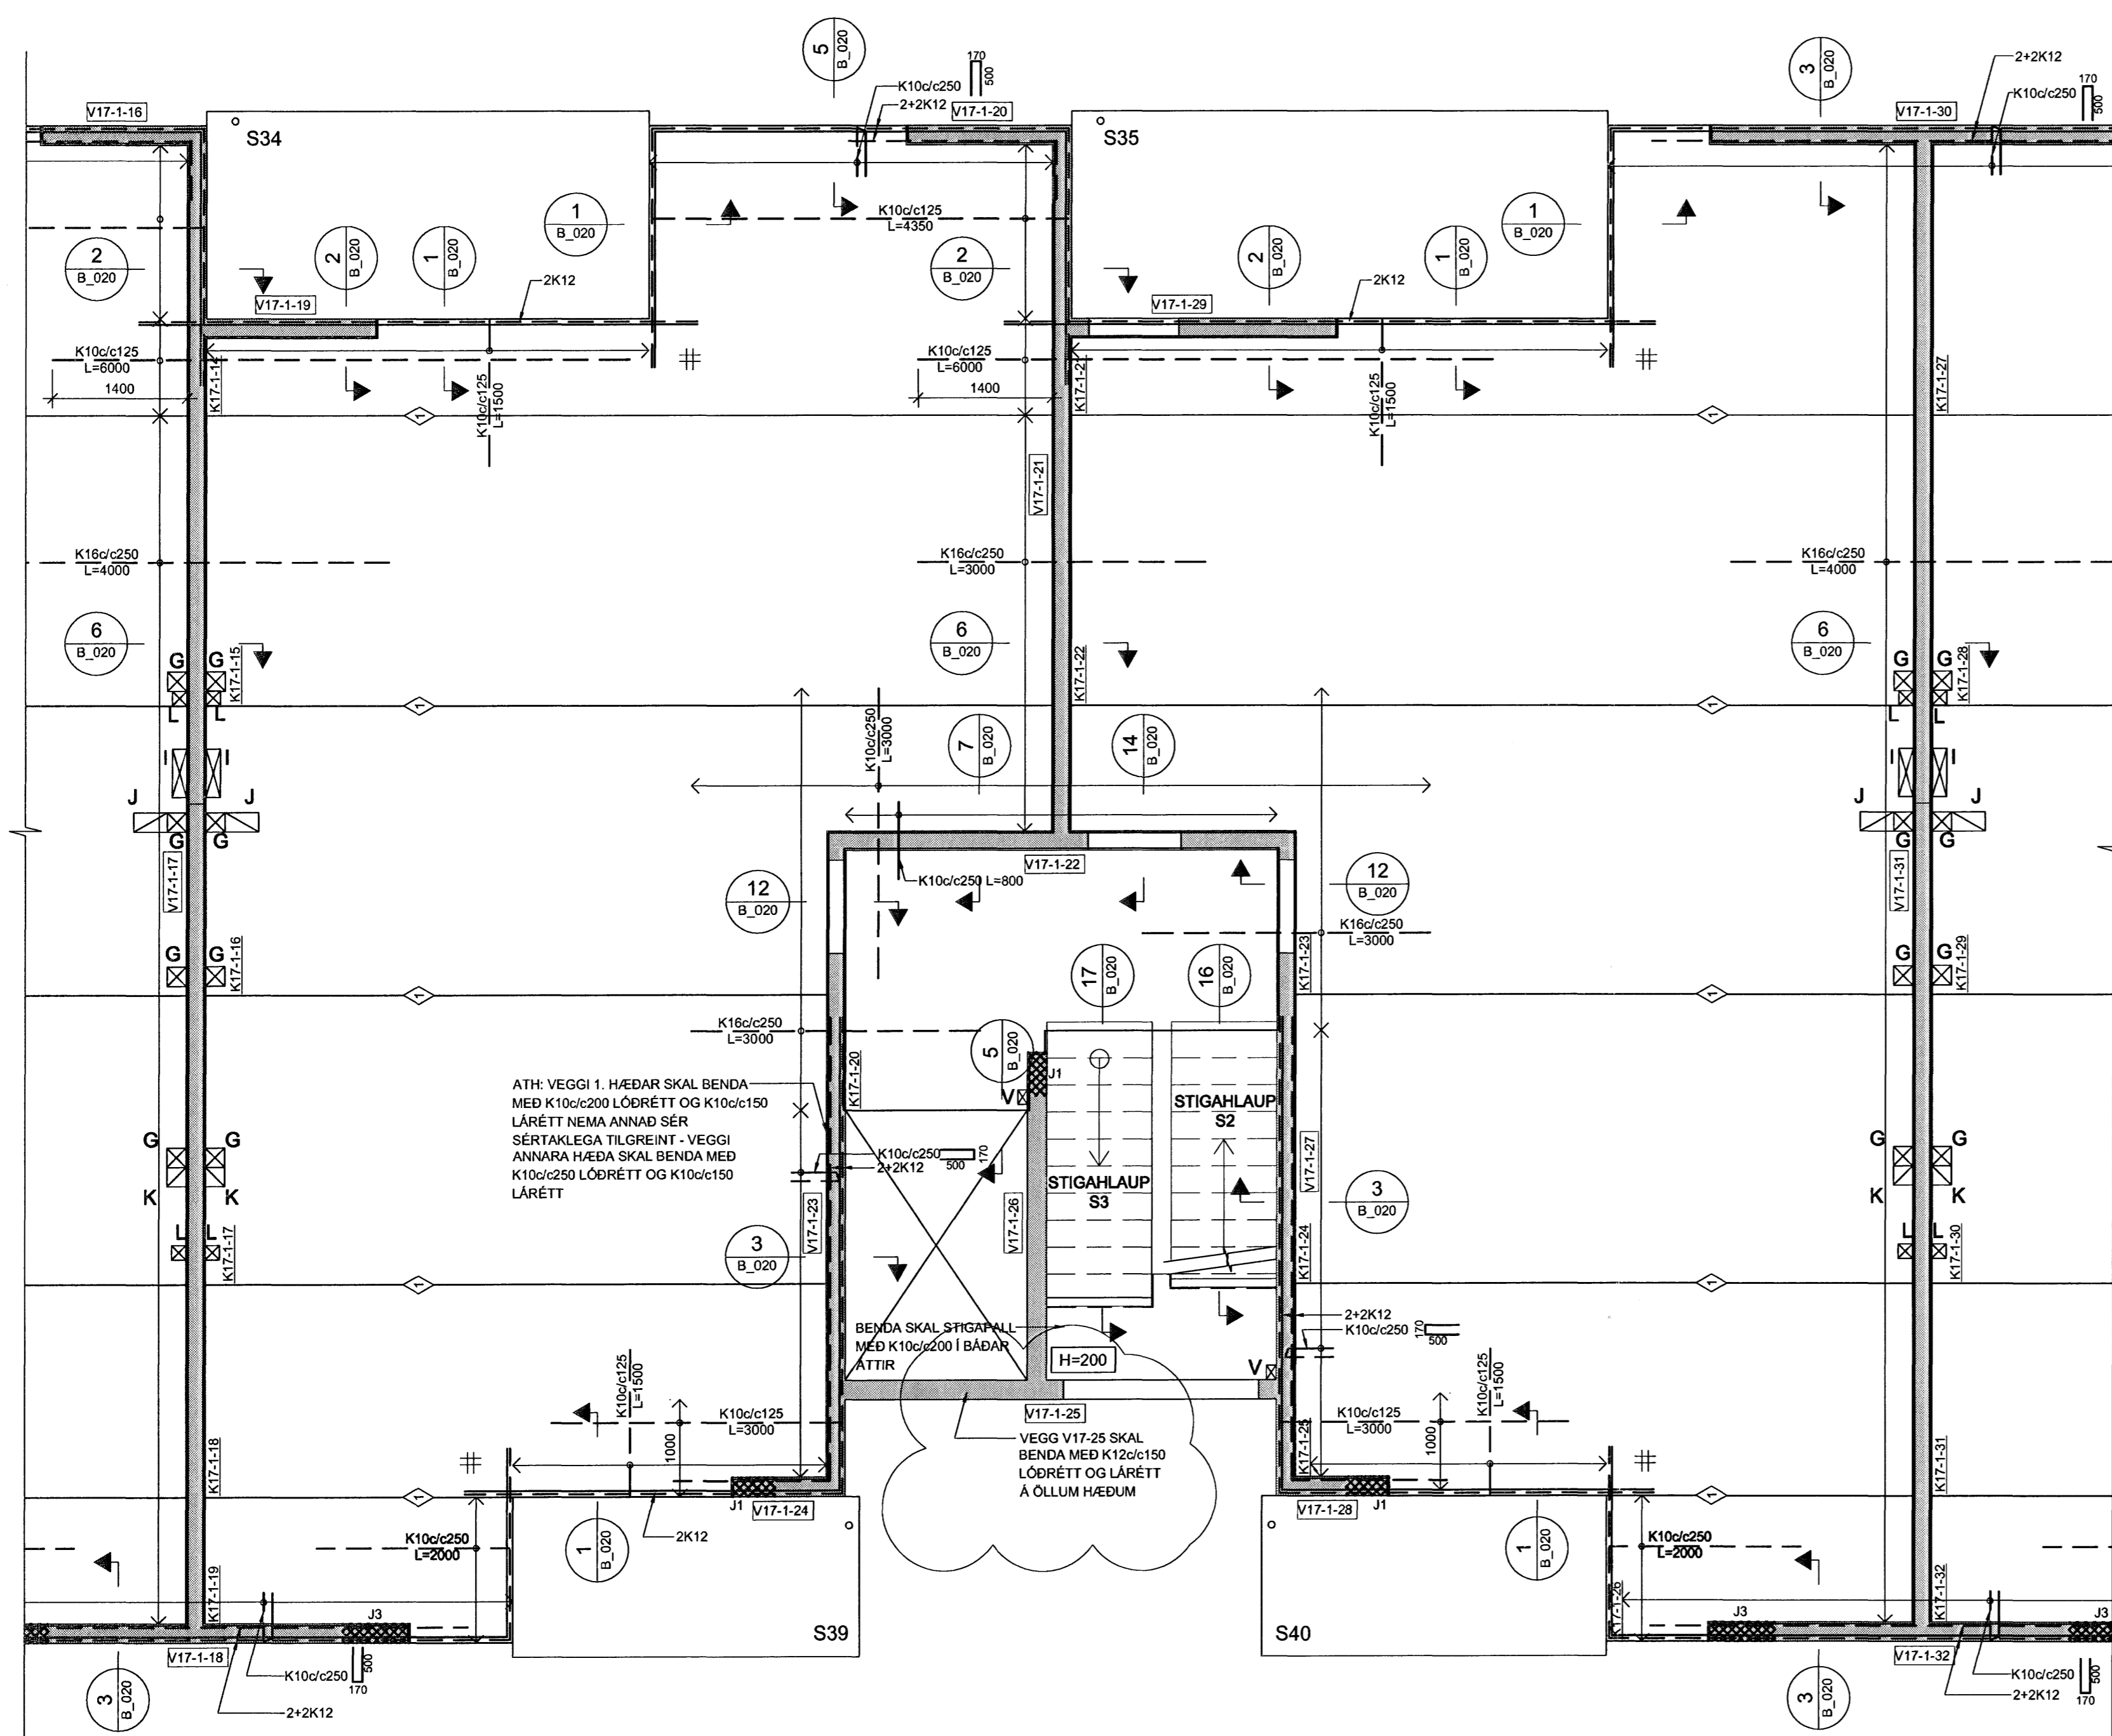

SKÝRINGAR:

- ÖLL MÁL ERU Í MILLIMETUR, ALLIR KÓTAR ERU Í METRUM
- ALLA VEGGI Á 1. HÆÐ SKAL BENDA MED K10c/c200 LÖDRÉTT OG K10c/c150 LÁRÉTT NEMA ANNAD SÉ SÉRSTAKLEGA TILGREINT - SJÁ ALMENN SNID FYRIR VEGGBENDINGU Í KRINGUM OP OG Á SAMSKYTUM
- ÞAR SEM PLÖTUBENDING ER SÝND Í KRINGUM OP, SVALUR O.Þ.H SKAL JÁRN ÁVALT GANGA SKEYTILENGD.FRÁM YFIR NEMA ANNAD SÉ TILGREINT.
- Í KRINGUM GÖT Í PLÖTUM SKAL ALMENNT EKKI SKERDA JÁRNABENDINGU, ÞJAPPA SKAL JÁRNUM SAMAN Í KRINGUM GÖT (LEYFILEGT AÐ STÆKKA ÞVERMÁL Á JÁRNUM T.D. 1K16 JAFNGILDIR 2.5 K10)
- ÞAR SEM PLÖTUBENDING ER SÝND YFIR VEGGJUM SKAL HÚN ALMENNT VERA MIÐJUSETT YFIR VEGG NEMA ANNAD SÉ TILGREINT.
- ALMENNT ERU ALLAR PLÖTUR 285mm KÚLUPLÖTU Í IBÚÐUM OG 455mm KÚLUPLÖTUR YFIR BILAGEYMSLU NEMA ANNAD SÉ SÉRSTAKLEGA TILGREINT
- ALLAR SVALIR ERU FORSTEYPTAR


TÁKN:

- GAT Í VEGG EDA PLÖTU
- ÚRTAK Í EFRI BRÚN Á PLÖTU - DÝPT 200mm
- ÓSAMFELLDUR VEGGUR Á HÆÐINI FYRIR OFAN
- SÉR BENDING Í VEGGENDUM

SÉR BENDING Í VEGGENDUM

TÁKN	LÖDRÉTT JÁRN	LYKKJUR	KRÓKAR
J1	5+5 K12	K10c/c75	c/c300
J2	5+5+2 K12	K10c/c75	-
J3	10+10 K16	K10c/c75	c/c300

KRÓKAR ERU K8 JÁRN BEYÐ:

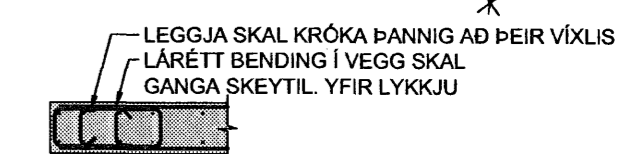


LEGGA SKAL KRÓKA ÞANNIG AÐ ÞEIR VÍXIS LÁRÉTT BENDING Í VEGG SKAL GANGA SKEYTIL YFIR LYKKJU


- TÁKNAR SKEYTINGU Í NEDRI BRÚN Á MILLI KÚLUPLATNA SJÁ TOFLU
- K10c/c250 L=1000
- K16c/c250 L=1200
- K20c/c250 L=1500

BENDINGU Í EFRI BRÚN SKAL SKEYTA MED K10c/c375 L=1000 NEMA ANNAD SÉ TILGREINT

# TÁKNAR JÁRNAMÖTTU Á INNHORNUM MED SAMSKONAR JÁRNUM OG YFIR ÁSETUM VIÐ HORN

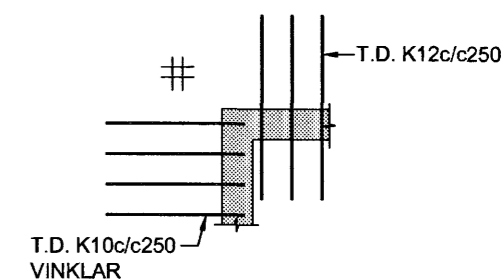

JAFNGILDIR:

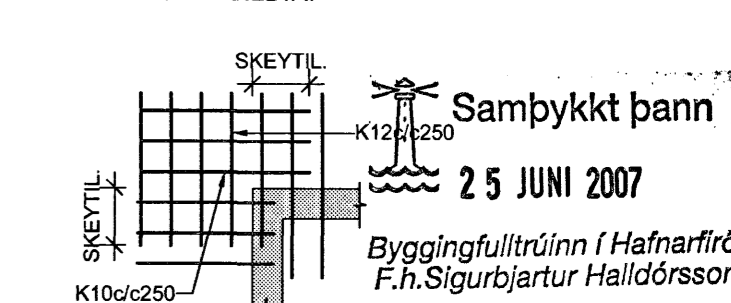


TILVÍSANIR:

ALMENNAR SKÝRINGAR . . . . . SJÁ BL. NR. B(15-21)\_001

GÖT OG ÚRTÖK Í VEGGI OG PLÖTUR FYRIR HÚS 17:

NR.	STÆRD	*HÆÐ	NR.	STÆRD	*HÆÐ
A	150x100	2760	L	150x150	
B	200x200	2500	M	150x300	
C	200x200	2510	N	150x400	
E	300x300	2350	P	150x500	
G	200x200		U	150x100	1730
H	500x200	2660	V	150x100	
I	500x150		Þ	200x400	
J	350x200x200				
K	200x200x200				

\* HÆÐ = HÆÐ FRÁ STEYPUKÓTA Á NEDRI BRÚN GATS

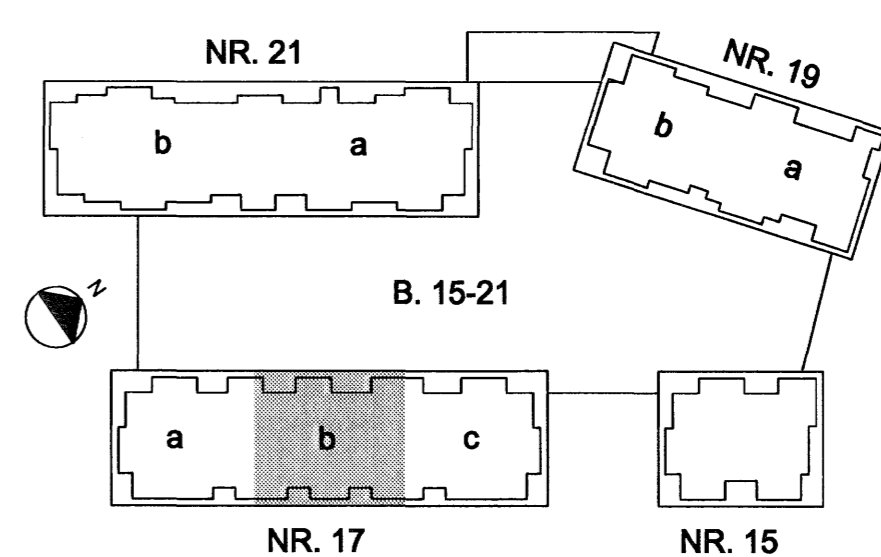

**NORÐURBAKKI 17b**  
BURÐARVIRKI  
PLATA YFIR 1.HÆÐ  
GRUNNMÝND

MKV.: 1:50  
DAGS: 01.08.2006  
HANNAD/TEKNI: HEGG  
VERNRNR: 05104

IAV  
YFIRFARIR: *[Signature]*  
SAMÞYKKT: *[Signature]*  
KENNITALA: 130687-4439

Conís  
VERKFRÉÐIÐ RÁÐGJÖF  
Kennitala: 600105-1400  
Hilmarsson 11, 201 Kópavogur  
Sími: 5173300  
Vefliang: www.conis.is

TEKNI NR. B(17b)\_211