


HÚS 17a - PLATA YFIR 2. HÆÐ - 1:50


ÁRTILIN SAMRÆMINGAR-ÖNNUDAR
 Kt. 110457-2789

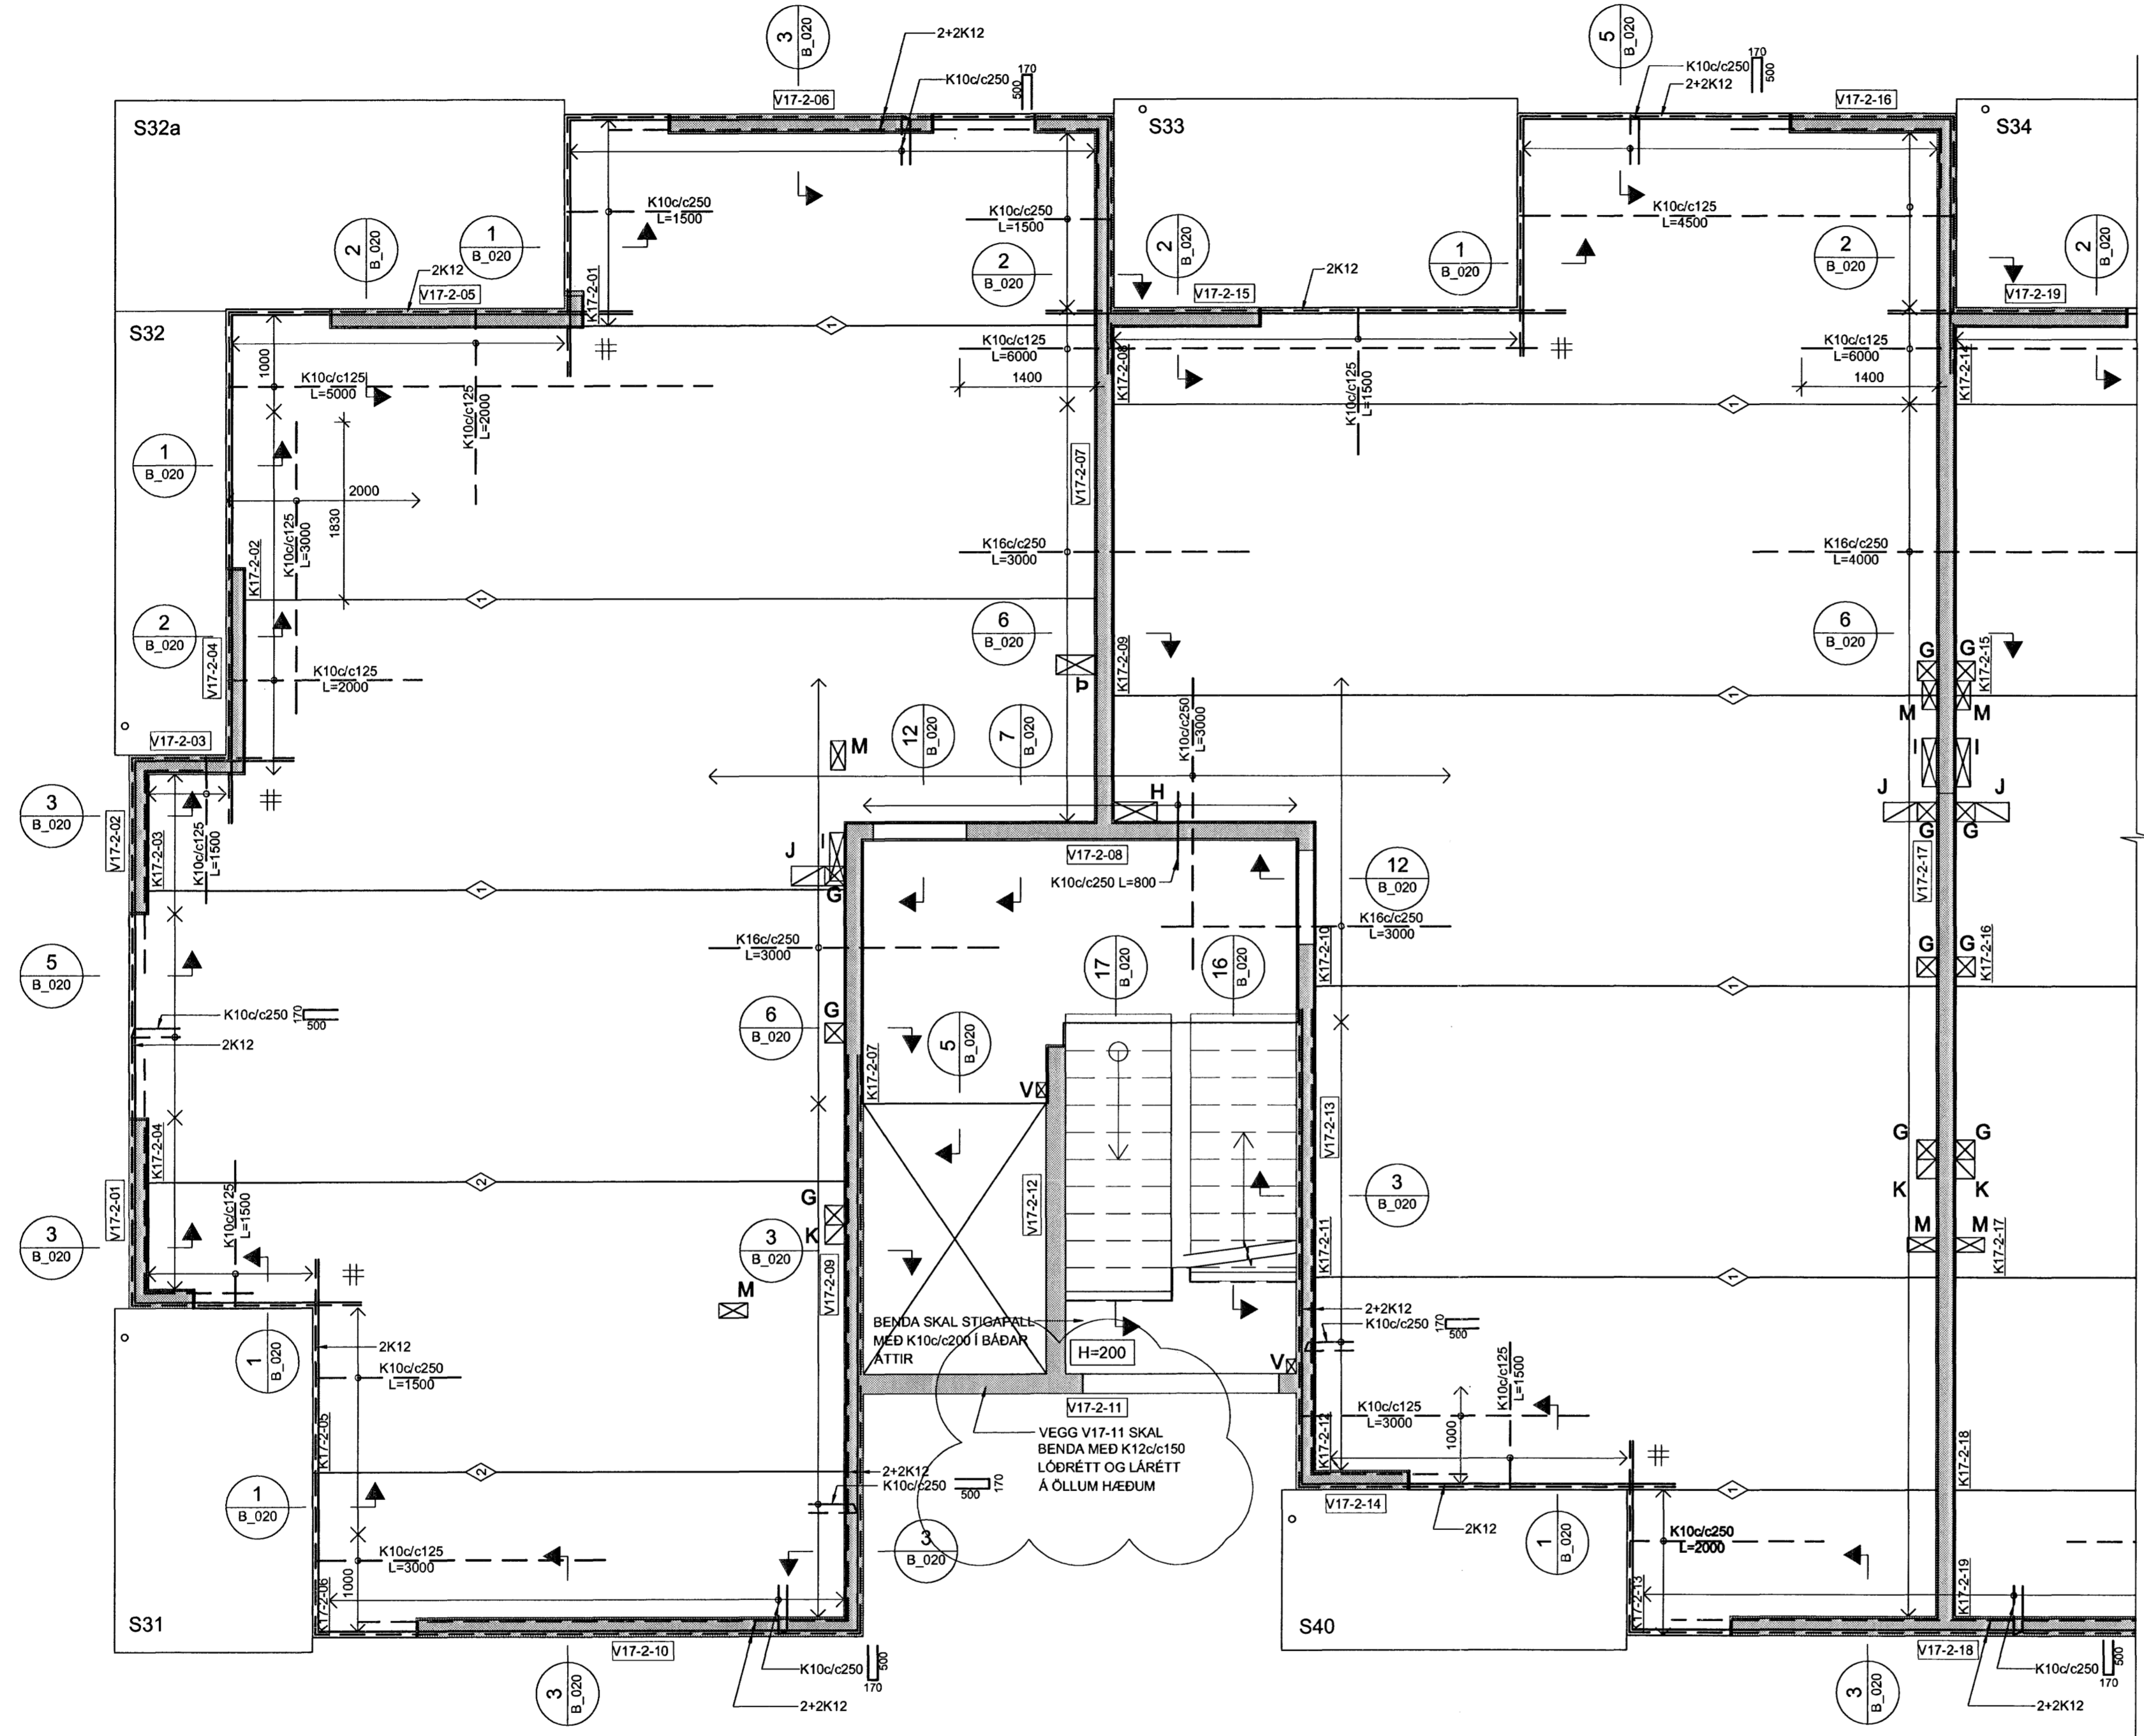

SKÝRINGAR:

- ÖLL MÁL ERU Í MILLIMETRUM, ALLIR KÓTAR ERU Í METRUM.
- ALLA VEGGI Á 2. HÆÐ OG OFAR SKAL BENDA MÆÐ K10c/c250 LÖÐRÉTT OG K10c/c150 LÁRÉTT NEMA ANNAD SÉ SÉRSTAKLEGA TILGREINT - SJÁ ALMENN SNID FYRIR VEGGBENDINGU Í KRINGUM OP OG Á SAMSKYTTUM.
- ÞAR SEM PLOTUBENDING ER SÝND Í KRINGUM OP, SVALIR O.Þ.H SKAL JÄRN ÁVALT GANGA SKEYTILENGD FRAM YFIR, NEMA ANNAD SÉ TILGREINT.
- Í KRINGUM GÖT Í PLOTUM SKAL ALMENNT EKKI SKERBA JÄRNABENDINGU, ÞJAPPA SKAL JÄRNUM SAMAN Í KRINGUM GÖT (LEYFLEGT AD STÆKKA ÞVERMÁL Á JÄRNUM T.D. 1K16 JAFNGILDIR 2.5 K10).
- ÞAR SEM PLOTUBENDING ER SÝND YFIR VEGGJUM SKAL HUN ALMENNT VERA MIÐJUSETT YFIR VEGG NEMA ANNAD SÉ TILGREINT.
- ALMENNT ERU ALLAR PLOTUR 285mm KÜLPLÖTU Í ÍBÚÐUM OG 455mm KÜLPLÖTUR YFIR BILAGEYMSLU NEMA ANNAD SÉ SÉRSTAKLEGA TILGREINT.
- ALLAR SVALIR ERU FORSTEYPTAR.

- TÁKN:
- GAT Í VEGG EDA PLOTU
 - 200mm DJÚPT ÚRTAK Í EFRI BRÚN Á PLOTU
 - ÖSAMFELLDUR VEGGUR Á HÆÐinni FYRIR OFAN
 - TÁKNAR SKEYTINGU Í NEDRI BRÚN Á MILLI KÜLUPLATNA SJÁ TOFLU
 - K10c/c250 L=1000
 - K16c/c250 L=1200
 - K20c/c250 L=1500
 - BENDINGU Í EFRI BRÚN SKAL SKEYTA MÆÐ K10c/c375 L=1000 NEMA ANNAD SÉ TILGREINT
 - TÁKNAR JÄRNAMOTTU Á INNHRNUM MÆÐ SAMSKONAR JÄRNUM OG YFIR ÁSETUM VID HORN

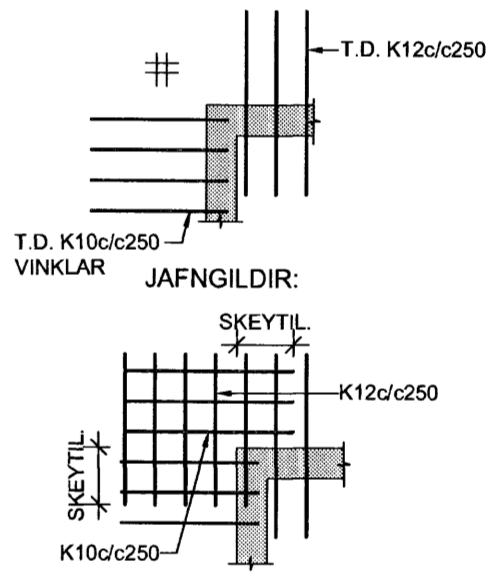

Sampykkt þann
 25 JUNI 2007
 Byggingulltrúinn í Hafnarfirði
 F.Þ. Sigurbjartur Halldórsson


TILVÍSANIR:

ALMENNAR SKÝRINGAR SJÁ BL. NR. B(15-21)_001

GÖT OG ÚRTÖK Í VEGGI OG PLOTUR FYRIR HÚS 17:

NR.	STÆRD	*HÆÐ	NR.	STÆRD	*HÆÐ
A	150x100	2760	L	150x150	
B	200x200	2500	M	150x300	
C	200x200	2510	N	150x400	
E	300x300	2350	P	150x500	
G	200x200		U	150x100	1730
H	500x200	2660	V	150x100	
I	500x150		P	200x400	
J	350x200x200				
K	200x200x200				

*HÆÐ = HÆÐ FRÁ STEYPUKÓTA Á NEDRI BRÚN GATS

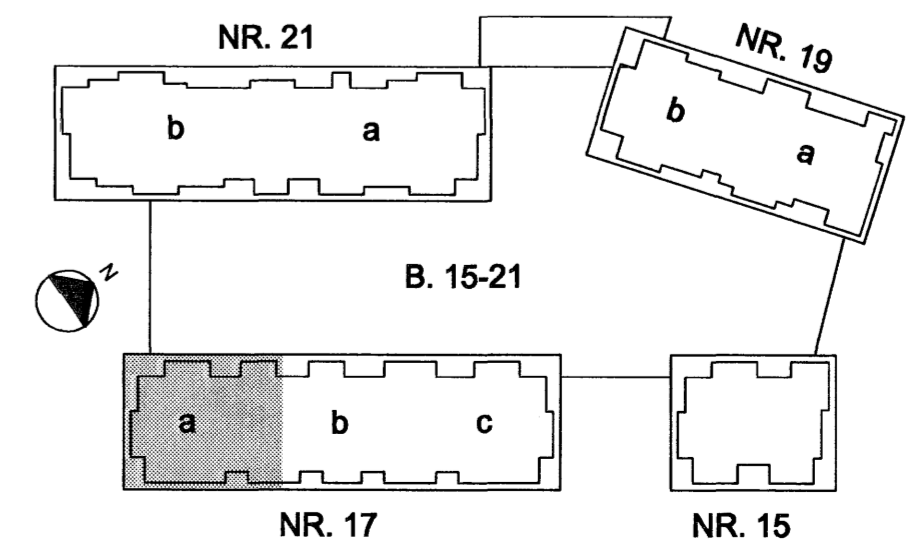

NORÐURBAKKI 17a

BURÐARVIRKI
 PLATA YFIR 2.HÆÐ
 GRUNNMÝND

MKV: 150
 DAGS: 01.08.2008
 HANNAÐTEKNI: HE:GG
 VEIRNR: 05104

IAV
 YFIRFARÐ:
 SAMÞYKKT: *[Signature]*
 KEÐNITALA: 130657-4439
 TEKN NR: B(17a)_215

Conis
 VERKFRÖÐIN AÐ GÖF
 Kennitala: 600105-1400
 Höfundarhluti: 11.201 Köpavogur
 Sími: 517-3036
 Vefbfang: www.conis.is