



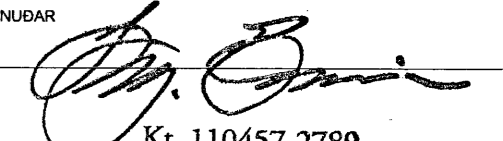


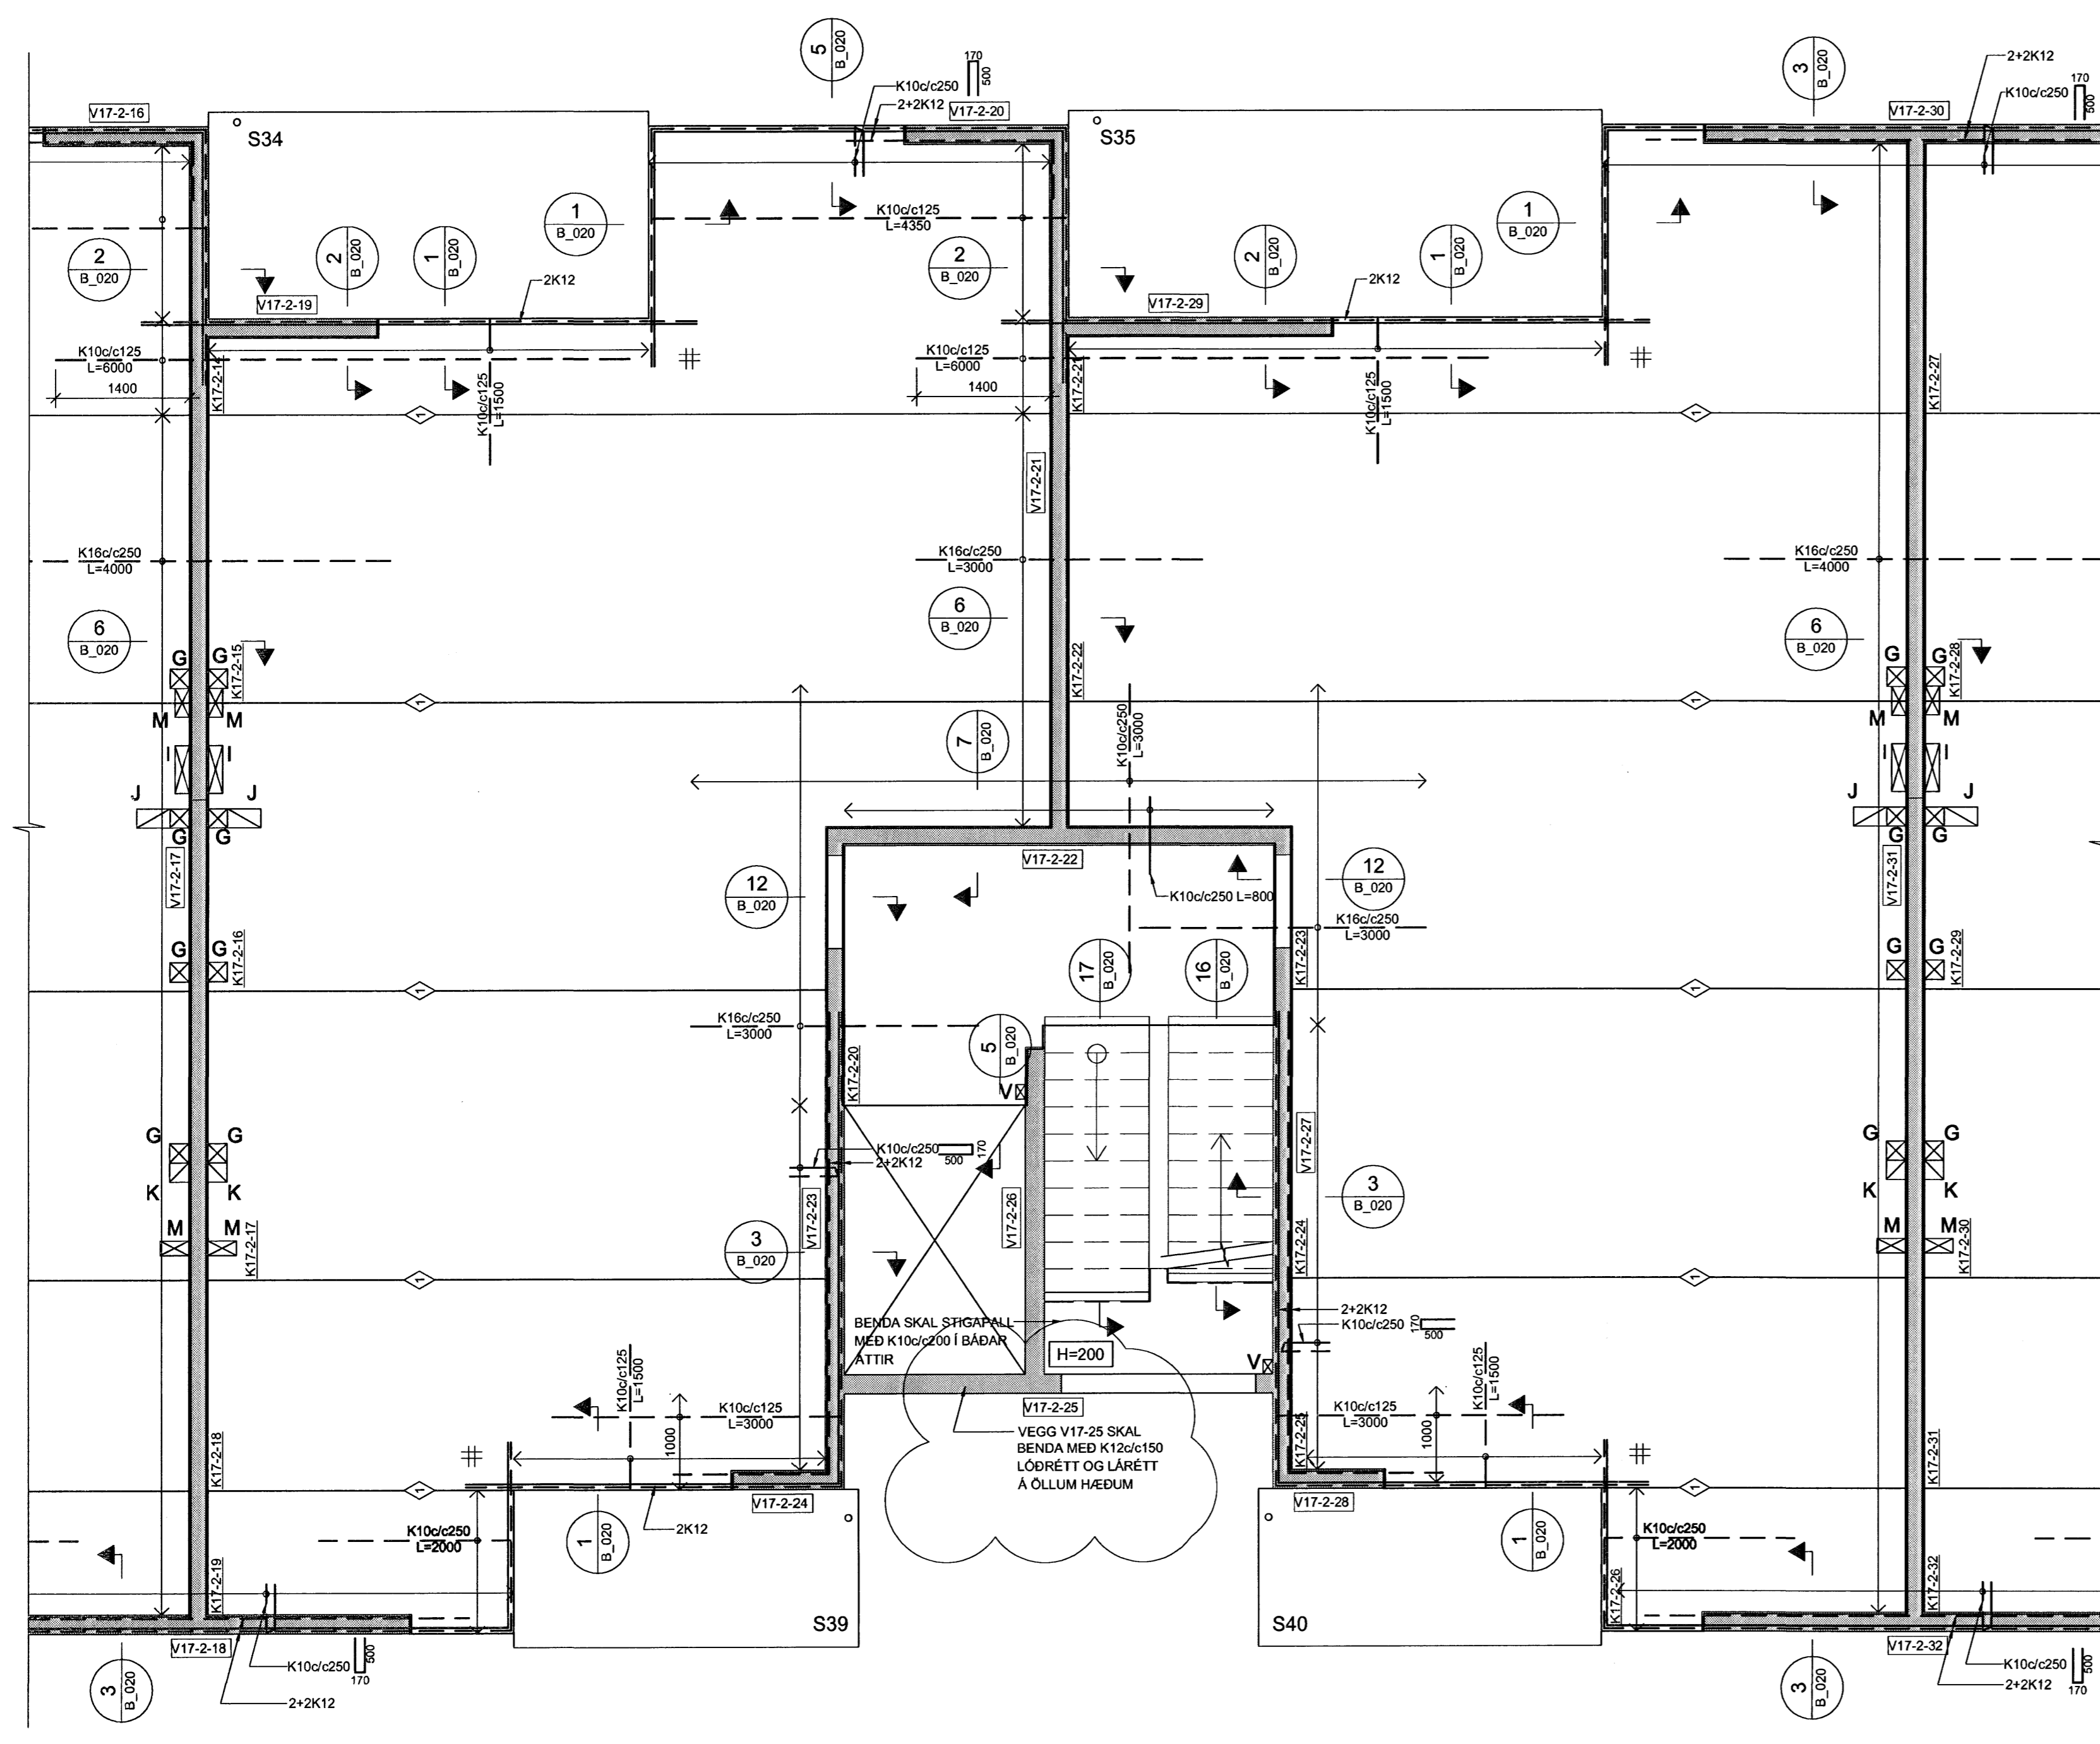



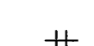
HÚS 17b - PLATA YFIR 2. HÆÐ - 1:50


ÁRTUN SAMRÆMINGARHÖNDUÐAR  
  
 Kt. 110457-2789



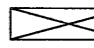SKÝRINGAR:

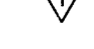- ÖLL MÁL ERU Í MILLIMETNUM, ALLIR KÓTAR ERU Í METNUM.
- ALLA VEGGI Á 2. HÆÐ OG OFAR SKAL BENDA MEÐ K100/c250 LÖÐRETT OG K100/c150 LÁRETT NEMA ANNAD SÉ SÉRSTAKLEGA TILGREINT - SJÁ ALMENN SNID FYRIR VEGGBENDINGU Í KRINGUM OP OG Á SAMSKYTTUM.
- ÞAR SEM PLÖTUBENDING ER SÝND Í KRINGUM OP, SVALIR O.Þ.H SKAL JÁRN ÁVALT GANGA SKEYTIENGD FRAM YFIR, NEMA ANNAD SÉ TILGREINT.
- Í KRINGUM GÓT Í PLÖTUM SKAL ALMENNT EKKI SKERÐA JÁRNABENDINGU, ÞJAPPA SKAL JÁRNUM SAMAN Í KRINGUM GÓT (LEYFILEGT AD STÆKKA ÞVERMÁL Á JÁRNUM T.D. 1K16 JAFNGILDIR 2,5 K10).
- ÞAR SEM PLÖTUBENDING ER SÝND YFIR VEGGJUM SKAL HÚN ALMENNT VERA MIÐJUSETT YFIR VEGG NEMA ANNAD SÉ TILGREINT.
- ALMENNT ERU ALLAR PLÖTUR 285mm KÜLUPLÖTU Í ÞÜÐUM OG 455mm KÜLUPLÖTUR YFIR BILAGEYMSLU NEMA ANNAD SÉ SÉRSTAKLEGA TILGREINT.
- ALLAR SVALIR ERU FORSTEYPTAR.

- TÁKN:
-  GAT Í VEGG EDA PLÖTU
  -  200mm DJÚPT ÚRTAK Í EFRÍ BRÚN Á PLÖTU
  -  ÓSAMFELLDUR VEGGUR Á HÆÐINI FYRIR OFAN
  -  TÁKNAR SKEYTINGU Í NEDRI BRÚN Á MILLI KÜLUPLATNA SJÁ TÖFLU
  -  K100/c250 L=1000
  -  K160/c250 L=1200
  -  K200/c250 L=1500
  - BENDINGU Í EFRÍ BRÚN SKAL SKEYTA MEÐ K100/c375 L=1000 NEMA ANNAD SÉ TILGREINT
  -  TÁKNAR JÁRNAMOTTU Á INNHORNUM MED SAMSKONAR JÁRNUM OG YFIR ÁSETUM VID HORN

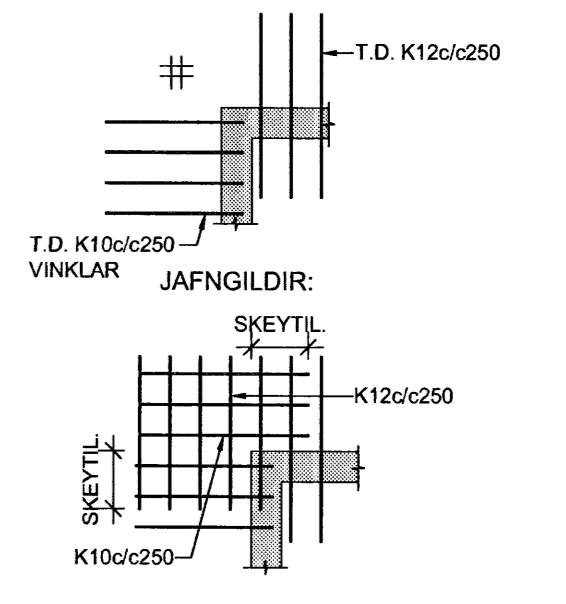

Samþykkt þann  
 25 JUNI 2007  
 Byggingufultrúinn / Hafnarfirði  
 F.h. Sigurbjartur Halldórsson


TILVÍSANIR:

ALMENNAR SKÝRINGAR . . . SJÁ BL. NR. B(15-21)\_001

GÖT OG ÚRTÖK Í VEGGI OG PLÖTUR FYRIR HÚS 17:

NR.	STÆRD	*HÆÐ	NR.	STÆRD	*HÆÐ
A	150x100	2760	L	150x150	
B	200x200	2500	M	150x300	
C	200x200	2510	N	150x400	
E	300x300	2350	P	150x500	
G	200x200		U	150x100	1730
H	500x200	2660	V	150x100	
I	500x150		P	200x400	
J	350x200x200				
K	200x200x200				



\* HÆÐ = HÆÐ FRÁ STEYPUKÓTA Á NEDRI BRÚN GATS

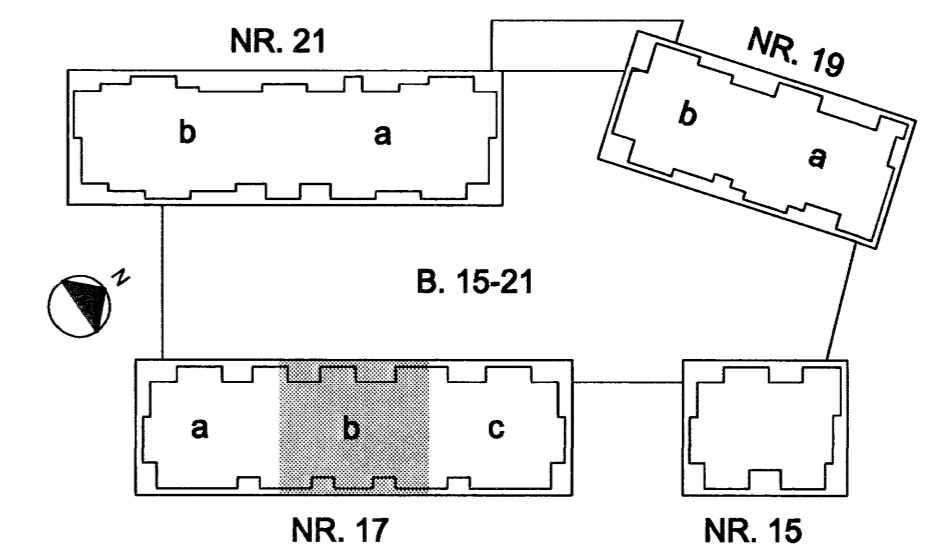

**NORÐURBAKKI 17b**

BURÐARVIRKI  
 PLATA YFIR 2.HÆÐ  
 GRUNNMÝND

MRV.: 1:50  
 DAGS: 01.08.2006  
 HANNAÐ/TEKIN: HEIGG  
 VERKNR.: 05104

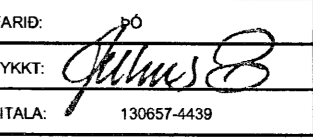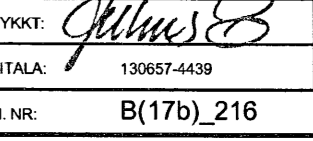**IAV**  
 YFIRFARÐ:   
 SAMÞYKKT:   
 KENNITALA: 130657-4439  
 TEK.NR.: B(17b)\_216

**Conis**  
 KENNITALA: 600105-1400  
 HÍSAMARA 11, 201 KÓPÁVAGUR  
 Sími: 517-3000  
 Veffang: www.conis.is

BR: A