


HÚS 17c - PLATA YFIR 2. HÆÐ - 1:50

ÁRITUN SAMRÆMINGSRÁÐHÖNDUÐAR


Kt. 110457-2789

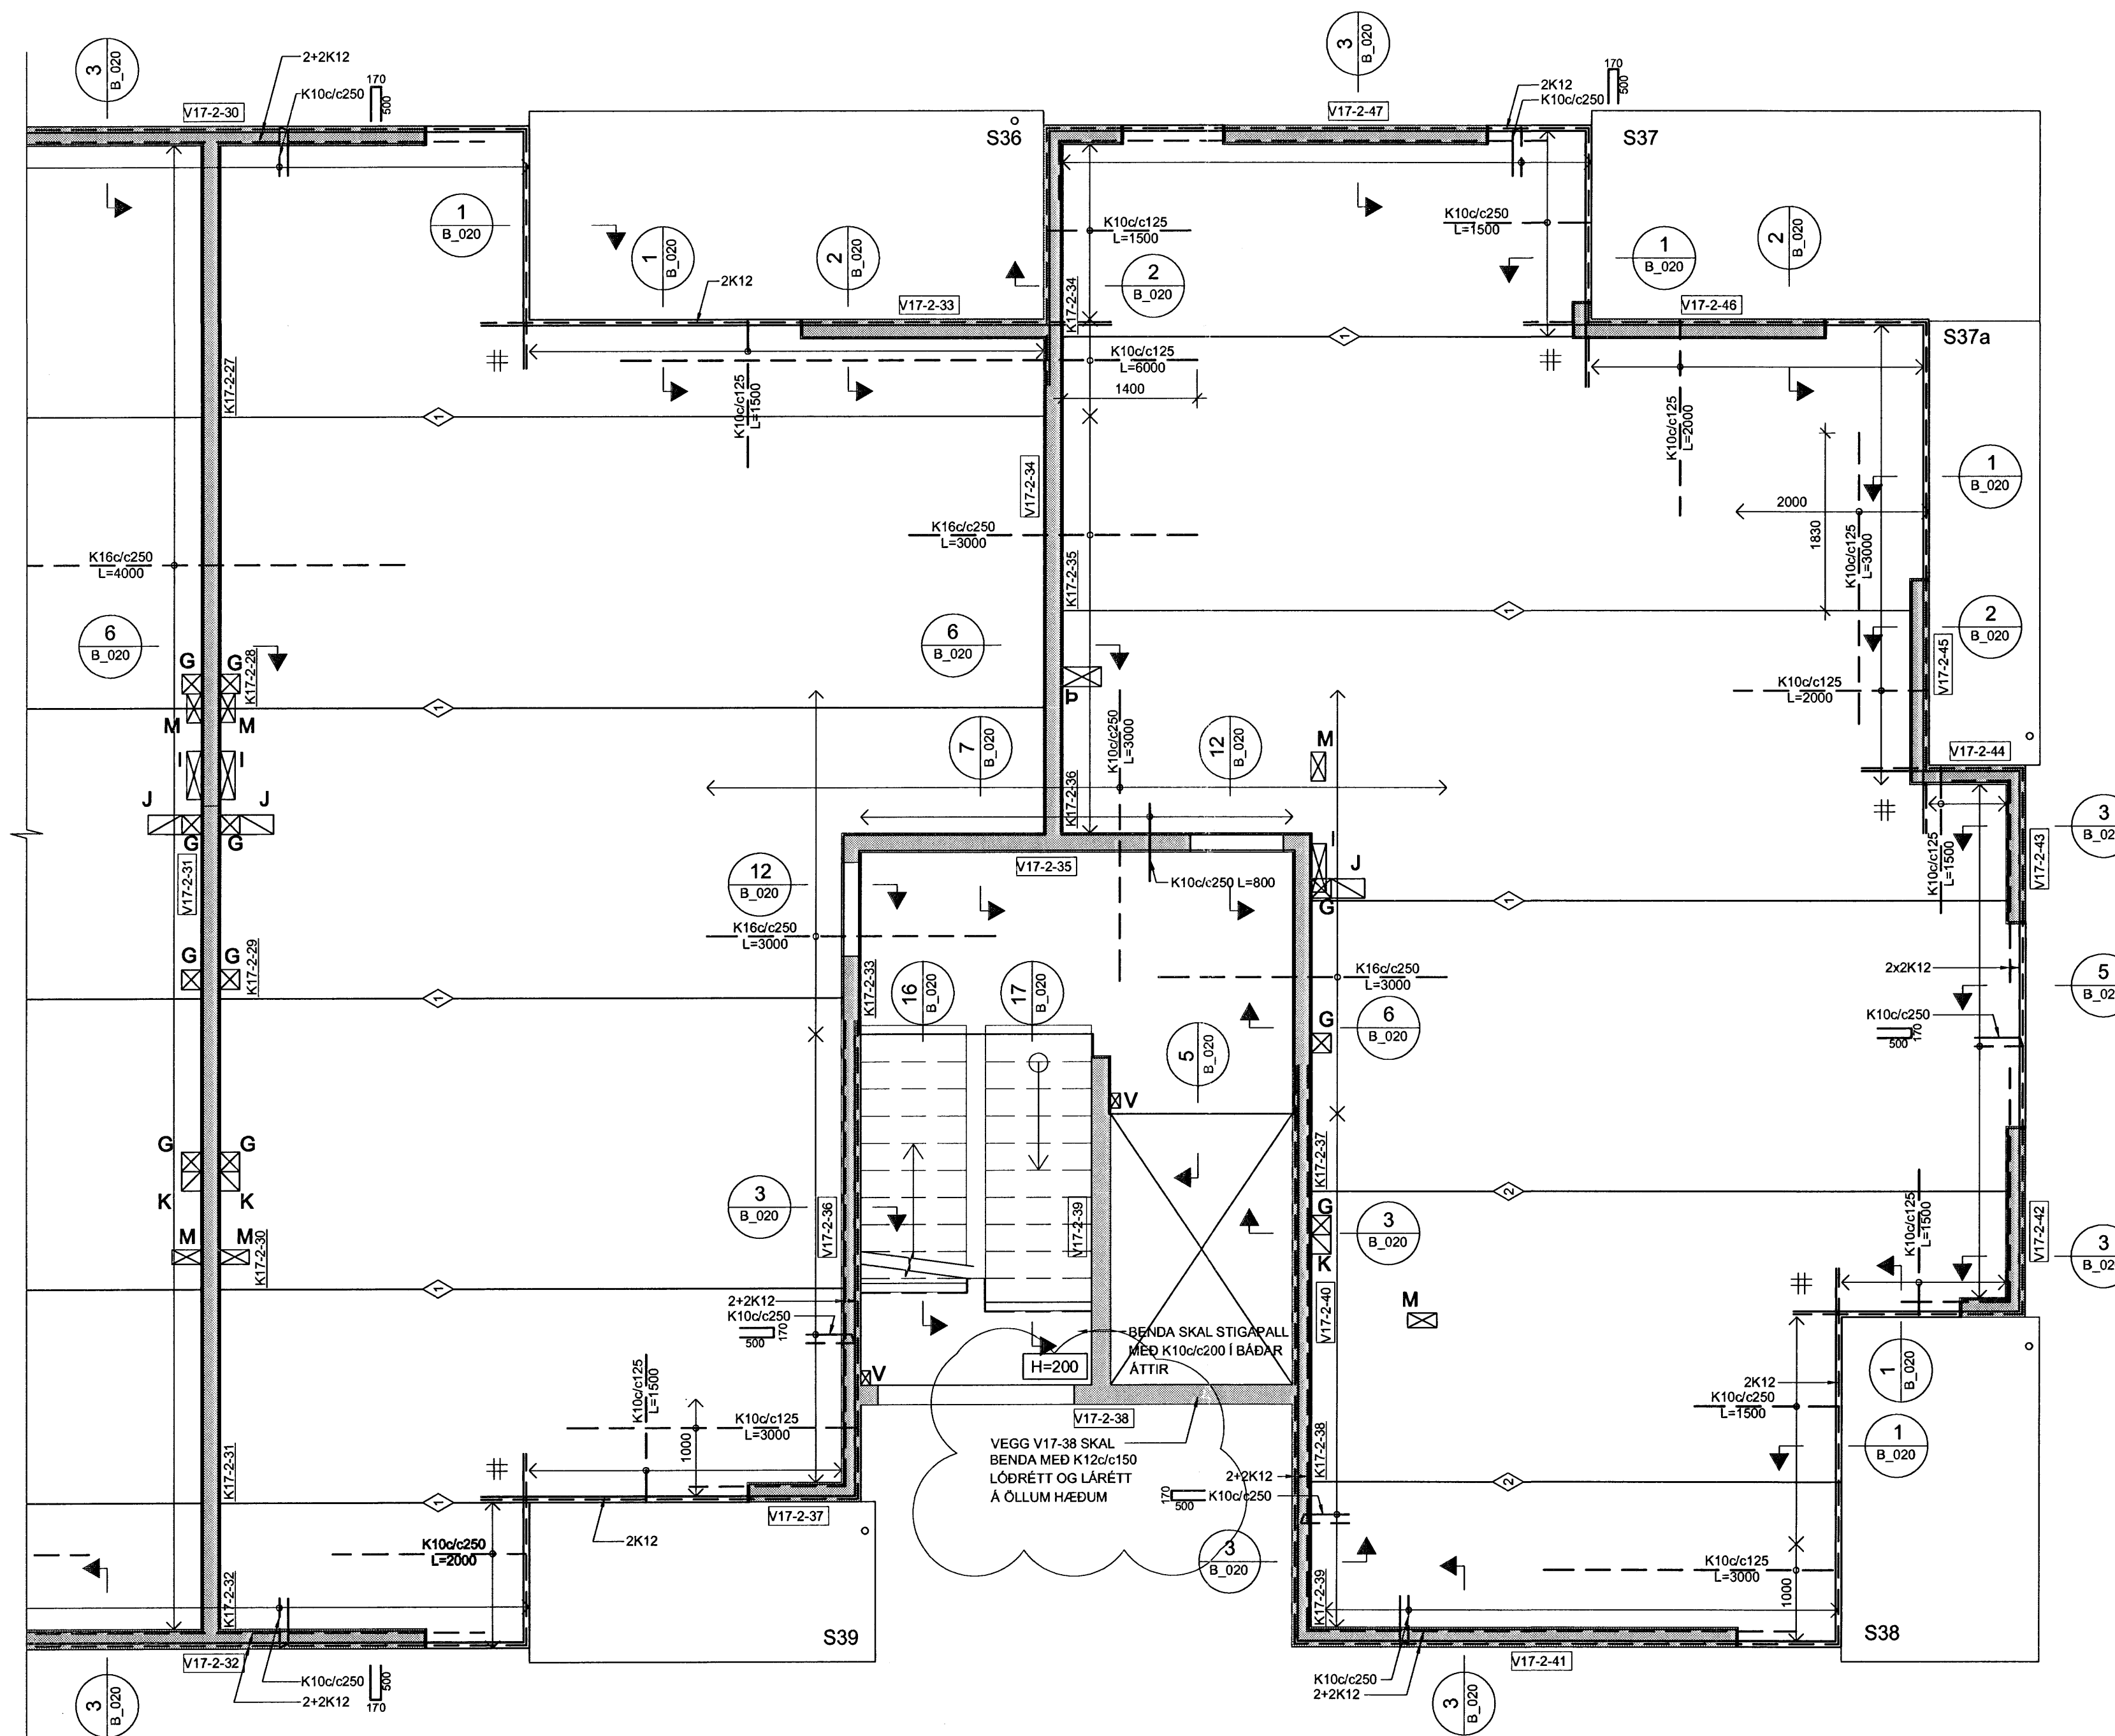

- ÖLL MÁL ERU Í MILLIMETURM, ALLIR KÓTAR ERU Í METRUM.
- ALLA VEGGI Á 2. HÆÐ OG OFAR SKAL BENDA MÆÐ K100/c250 LÖÐRÉTT OG K100/c150 LÁRÉTT NEMA ANNAD SÉ Sérstaklega Tilgreint - SJÁ ALMENN SNÍÐ FYRIR VEGGBENDINGU Í KRINGUM OP OG Á SAMSKYTTUM.
- ÞAR SEM PLÖTUBENDING ER SÝND Í KRINGUM OP, SVALIR O.P.H SKAL JÁRN ÁVALT GANGA SKEYTILENGD FRAM YFIR, NEMA ANNAD SÉ Tilgreint.
- Í KRINGUM GÓT Í PLÖTUM SKAL ALMENNT EKKI SKERDA JÁRNABENDINGU, ÞJAPPA SKAL JÁRNUM SAMAN Í KRINGUM GÓT (LEYFILEGT AD STÆKKA ÞVERMÁL Á JÁRNUM T.D. 1K16 JAFNGILDIR 2,5 K10).
- ÞAR SEM PLÖTUBENDING ER SÝND YFIR VEGGJUM SKAL HÚN ALMENNT VERA MIÐJUSETT YFIR VEGG NEMA ANNAD SÉ Tilgreint.
- ALMENNT ERU ALLAR PLÖTUR 285mm KÜLUPLÖTU Í ÍBUDUM OG 455mm KÜLUPLÖTUR YFIR BÍLAGEMYSLU NEMA ANNAD SÉ Sérstaklega Tilgreint.
- ALLAR SVALIR ERU FORSTEYPTAR.

TÁKN:

- GAT Í VEGG EDA PLÖTU
- 200mm DJÚPT ÚRTAK Í EFRU BRÚN Á PLÖTU
- ÓSAMFELLDUR VEGGUR Á HÆÐINI FYRIR OFAN
- TÁKNAR SKEYTINGU Í NEÐRI BRÚN Á MILLI KÜLUPLATNA SJÁ TÖFLU
  - K100/c250 L=1000
  - K160/c250 L=1200
  - K200/c250 L=1500
- BENDINGU Í EFRU BRÚN SKAL SKEYTA MÆÐ K100/c375 L=1000 NEMA ANNAD SÉ Tilgreint
- TÁKNAR JÁRNAMOTTU Á INNHORNUM MÆÐ SAMSKONAR JÁRNUM OG YFIR ÁSETUM VIÐ HORN

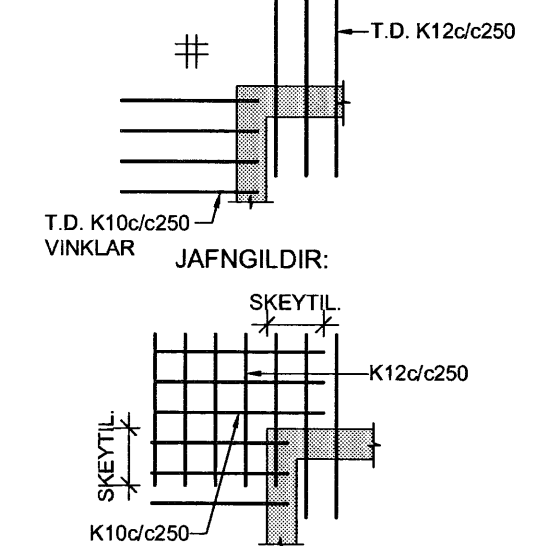

Samþykkt þann 25 JUNI 2007

Byggingufulltrúinn í Hafnarfirði F.h. Sigurbjartur Halldórsson


TILVÍSANIR:

ALMENNAR SKÝRINGAR . . . . . SJÁ BL. NR. B(15-21)\_001

GÓT OG ÚRTÖK Í VEGGI OG PLÖTUR FYRIR HÚS 17:

NR.	STÆRD	*HÆÐ	NR.	STÆRD	*HÆÐ
A	150x100	2760	L	150x150	
B	200x200	2500	M	150x300	
C	200x200	2510	N	150x400	
E	300x300	2350	P	150x500	
G	200x200		U	150x100	1730
H	500x200	2660	V	150x100	
I	500x150		Þ	200x400	
J	350x200x200				
K	200x200x200				

\* HÆÐ = HÆÐ FRÁ STEYPUKÓTA Á NEÐRI BRÚN GATS

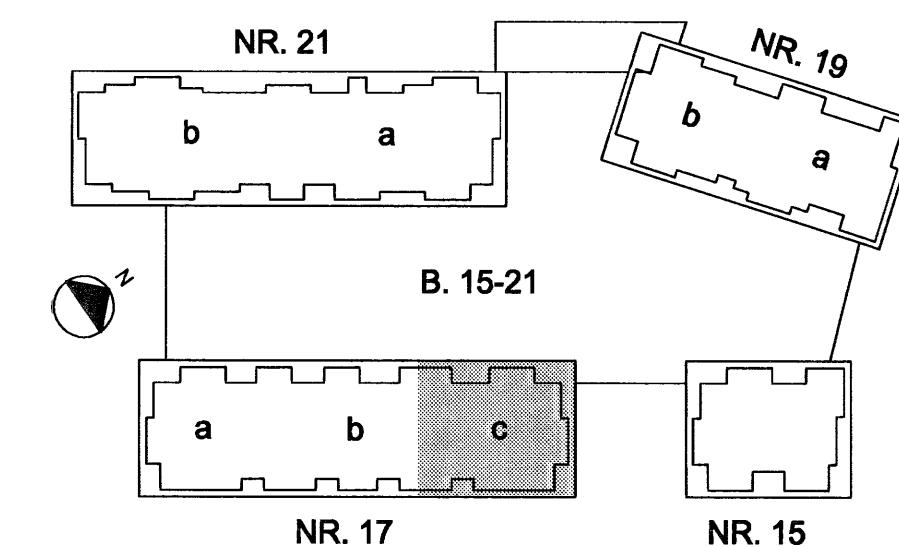

NORÐURBAKKI 17c

BURÐARVIRKI	HE	GG
PLATA YFIR 2.HÆÐ	BR.	DAGS. BREYTING
GRUNNMÝND	REIKN.	TEIKN.
MKV.: 1:50		
DAGS: 01.06.2006		
HANNAÐ/TEIKN.: HE/GG		
VERKNR.: 05104		

IAV

YFIRFARID: *[Signature]*

SAMÞYKKT: *[Signature]*

KENNITALA: 130057-4439

TEIKN. NR.: B(17c)\_217

BR.: A

Conís

VERKFRÆÐI RÁÐGJÖF

Kennitala: 00105-1400  
Hönnunara 11, 201 Kópavogur  
Sími: 517-3000  
Vefang: www.conis.is