


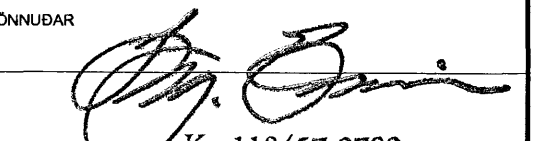


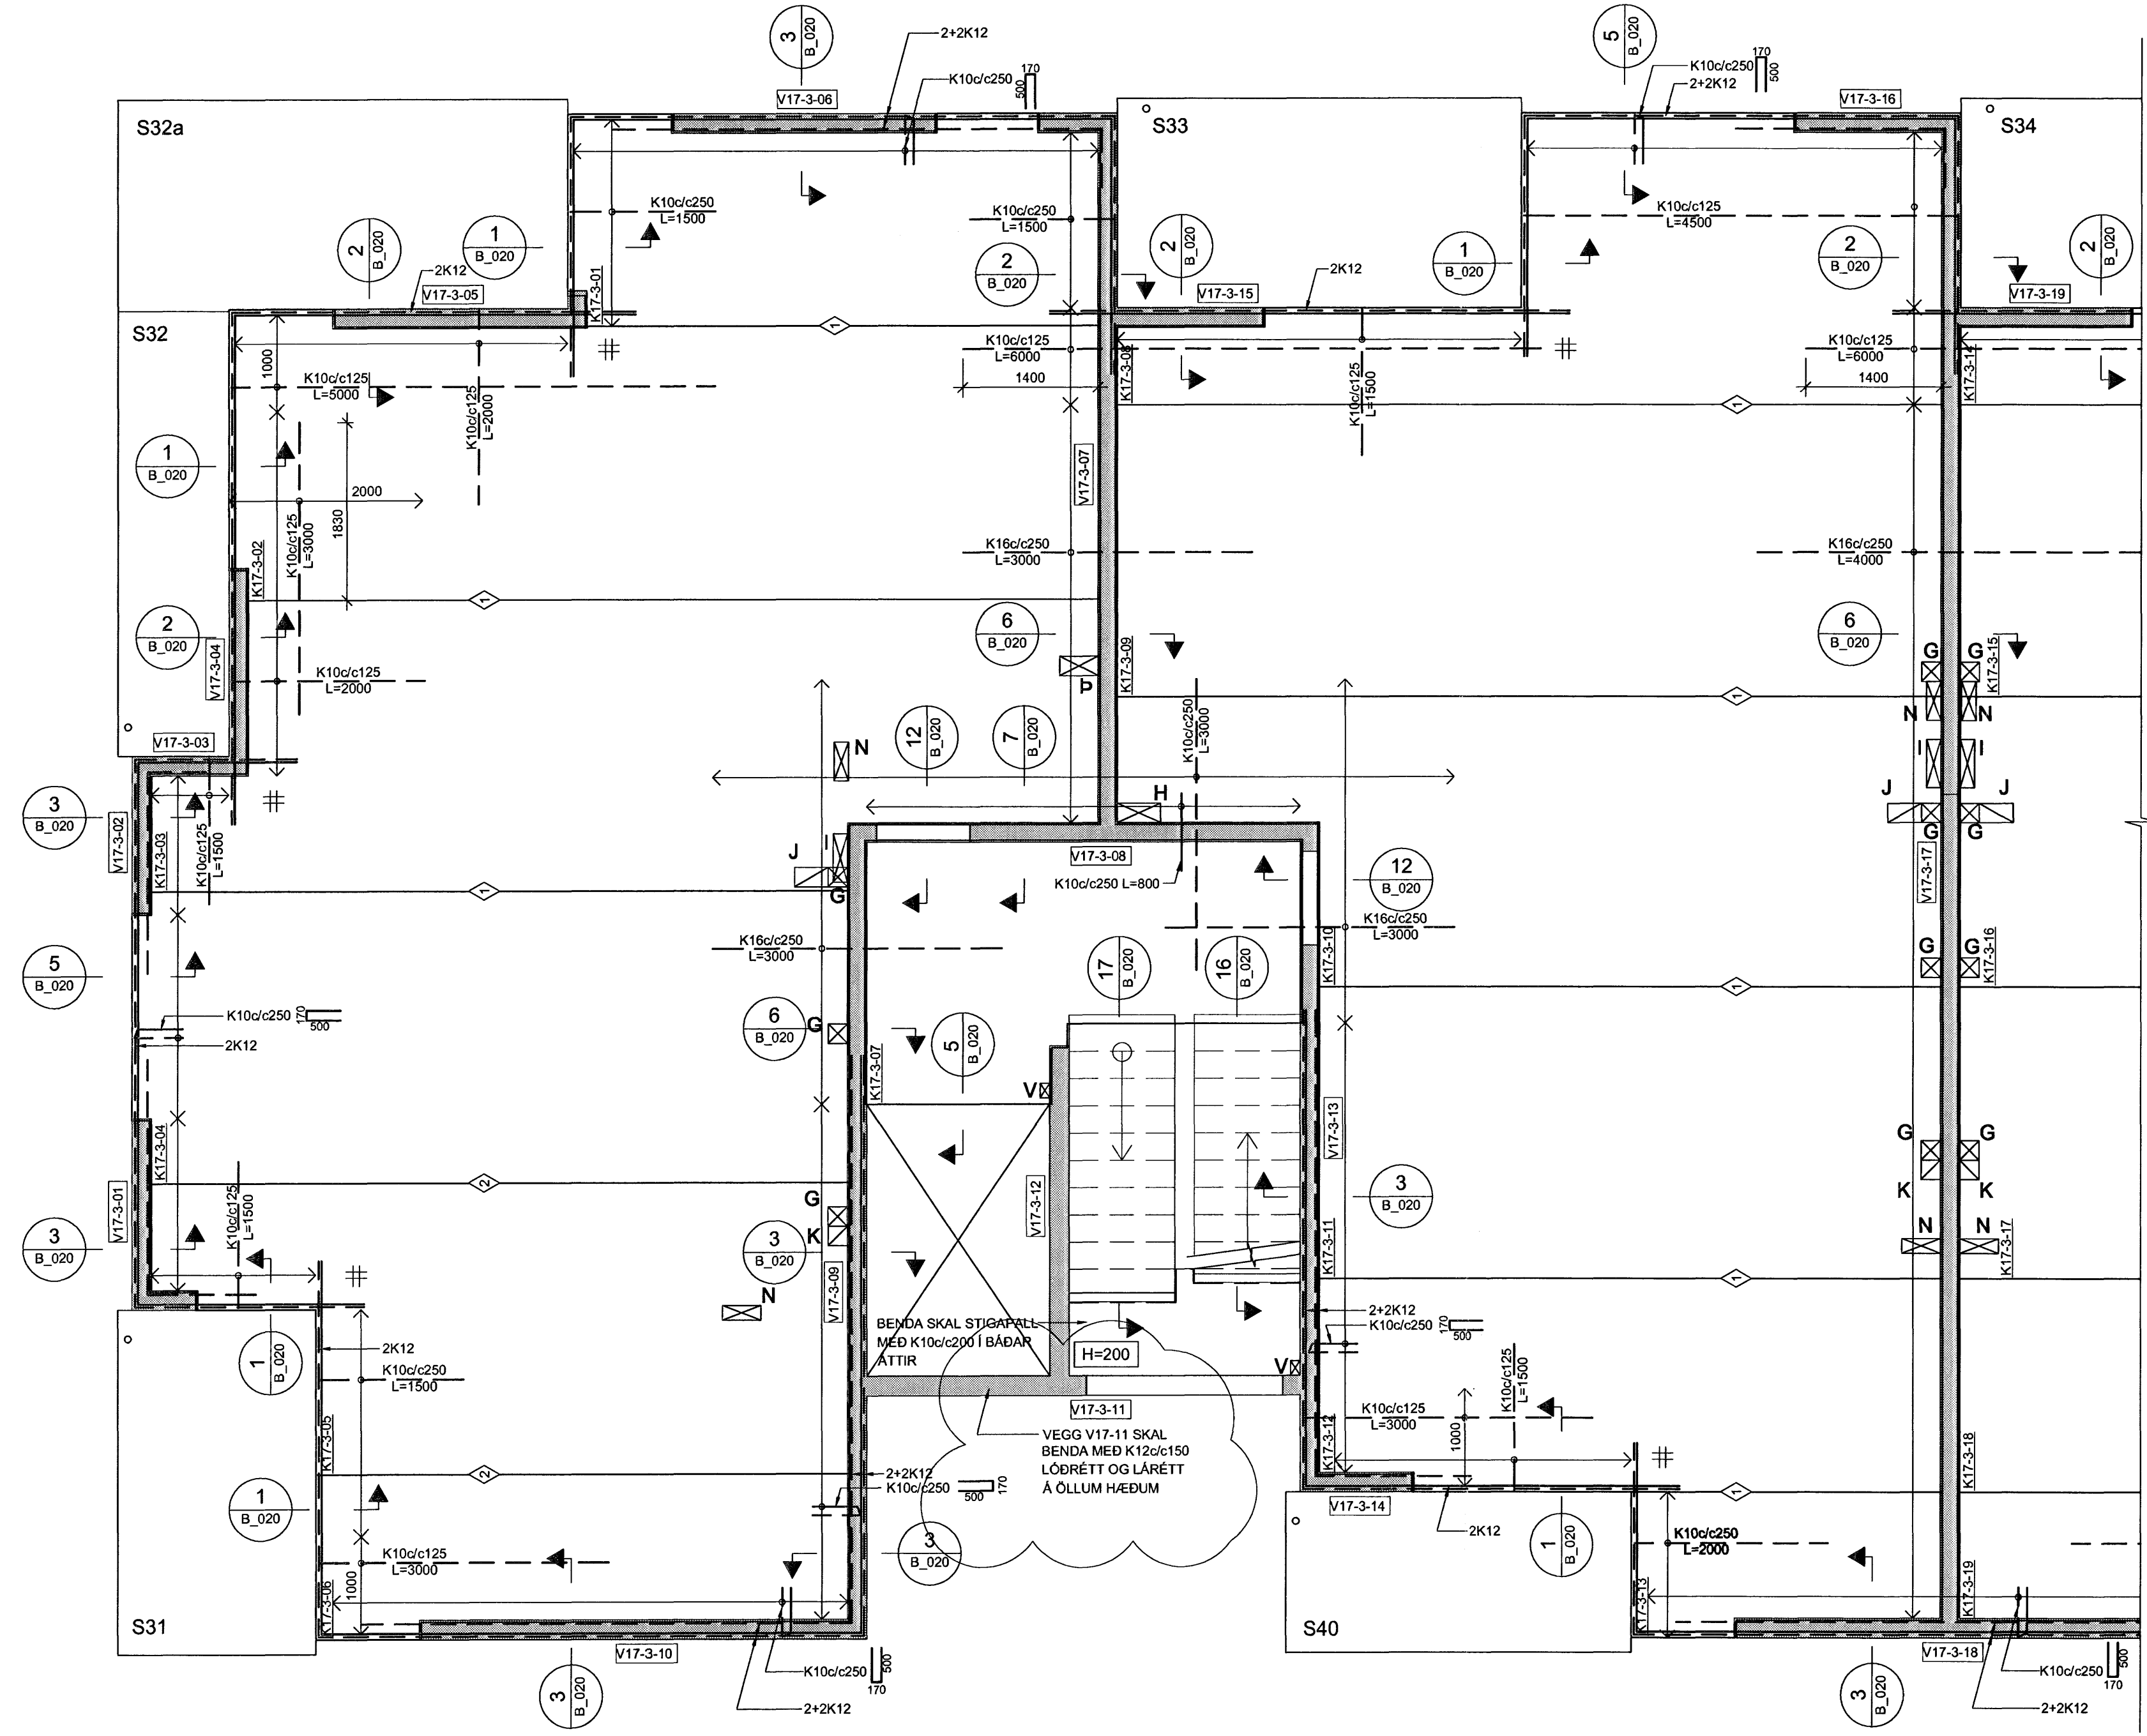

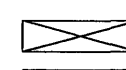

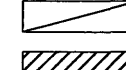


HÚS 17a - PLATA YFIR 3. HÆÐ - 1:50

ÁRTUN SAMRÆMINGARHÖNDURAR

 Nr. 110457-2789



- SKÝRINGAR:**
- ÖLL MÁL ERU Í MILLIMETURM. ALLIR KÓTAR ERU Í METRUM.
 - ALLA VEGGI Á 2. HÆÐ OG OFAR SKAL BENDA MEÐ K10c/c250 LÖÐRÉTT OG K10c/c150 LÁRÉTT NEMA ANNAD SÉ SÉRSTAKLEGA TILGREINT - SJÁ ALMENN SNID FYRIR VEGGBENDINGU Í KRINGUM OP OG Á SAMSKYPTUM.
 - ÞAR SEM PLÖTUBENDING ER SÝND Í KRINGUM OP, SVALAR O.P.H. SKAL JÁRN ÁVALT GANGA SKEYTILENGD FRAM YFIR, NEMA ANNAD SÉ TILGREINT.
 - Í KRINGUM GÖT Í PLÖTUM SKAL ALMENNT EKKI SKERÐA JÁRNABENDINGU, ÞJAPPA SKAL JÁRNUM SAMAN Í KRINGUM GÖT (LEYFILEGT AD STÆKKA ÞVERMÁL Á JÁRNUM T.D. 1K16 JAFNGILDIR 2,5 K10).
 - ÞAR SEM PLÖTUBENDING ER SÝND YFIR VEGGJUM SKAL HÚN ALMENNT VERA MIÐJUSETT YFIR VEGG NEMA ANNAD SÉ TILGREINT.
 - ALMENNT ERU ALLAR PLÖTUR 285mm KÜLPLÖTU Í ÍBÜÐUM OG 455mm KÜLPLÖTUR YFIR BILAGEYMSLU NEMA ANNAD SÉ SÉRSTAKLEGA TILGREINT.
 - ALLAR SVALAR ERU FORSTEYPTAR.

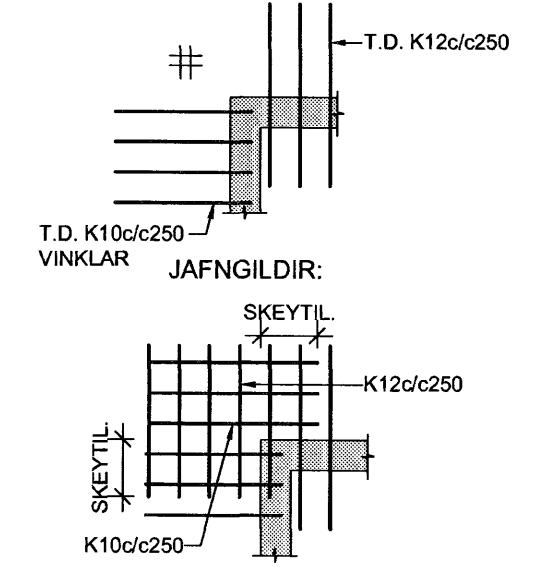- TÁKN:**
-  GAT Í VEGG EÐA PLÖTU
 -  200mm DJÚPT ÚRTAK Í EFRI BRÚN Á PLÖTU
 -  ÓSAMFELLDUR VEGGUR Á HÆÐINI FYRIR OFAN
 -  TÁKNAR SKEYTINGU Í NEDRI BRÚN Á MILLI KÜLUPLATNA SJÁ TÖFLU
 -  K10c/c250 L=1000
 -  K16c/c250 L=1200
 -  K20c/c250 L=1500
 - BENDINGU Í EFRI BRÚN SKAL SKEYTA MEÐ K10c/c375 L=1000 NEMA ANNAD SÉ TILGREINT
 -  TÁKNAR JÁRNAMOTTU Á INNHORNUM MEÐ SAMSKONAR JÁRNUM OG YFIR ÁSETUM VIÐ HORN




Samþykkt þann
 25 JUNI 2007
 Byggingufulltrúinn í Hafnarföð
 F.h. Sigurbjartur Halldórsson

TILVÍSANIR:
 ALMENNAR SKÝRINGAR SJÁ BL. NR. B(15-21)_001

GÖT OG ÚRTÖK Í VEGGI OG PLÖTUR FYRIR HÚS 17:

NR.	STÆRD	*HÆÐ	NR.	STÆRD	*HÆÐ
A	150x100	2760	L	150x150	
B	200x200	2500	M	150x300	
C	200x200	2510	N	150x400	
E	300x300	2350	P	150x500	
F	200x200		U	150x100	1730
H	500x200	2660	V	150x100	
I	500x150		Þ	200x400	
J	350x200x200				
K	200x200x200				

* HÆÐ = HÆÐ FRÁ STEYPUKÓTA Á NEDRI BRÚN GATS

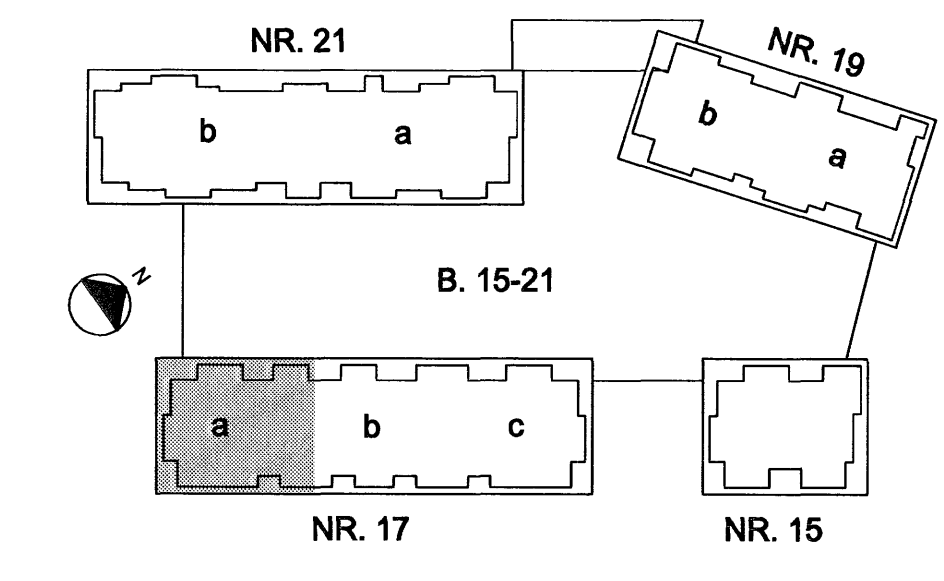

NORÐURBAKKI 17a

BURÐARVIRKI
 PLATA YFIR 3.HÆÐ
 GRUNNMÝND

MKV: 1:50
 DAGS: 01.08.2008
 HANNAÐI/TEKNI: HEGG
 VERKNR.: 05104

IAV
 YFIRFARÐ:
 SAMÞYKKT: 
 KENNITALA: 1306574439
 TEKNI NR. B(17a)_220

Conís
 VERKFRÁÐAGJÓF
 Kennitala: 600105-1400
 Hlíðarbra 11, 201 Kópavogur
 Sími: 5733090
 Vefling: www.conis.is

BR: A