


HÚS 17b - PLATA YFIR 3. HÆÐ - 1:50

ÁRITUN SAMRÆMINGARHÖNNUNAR

[Signature]
Kt. 110457-2789

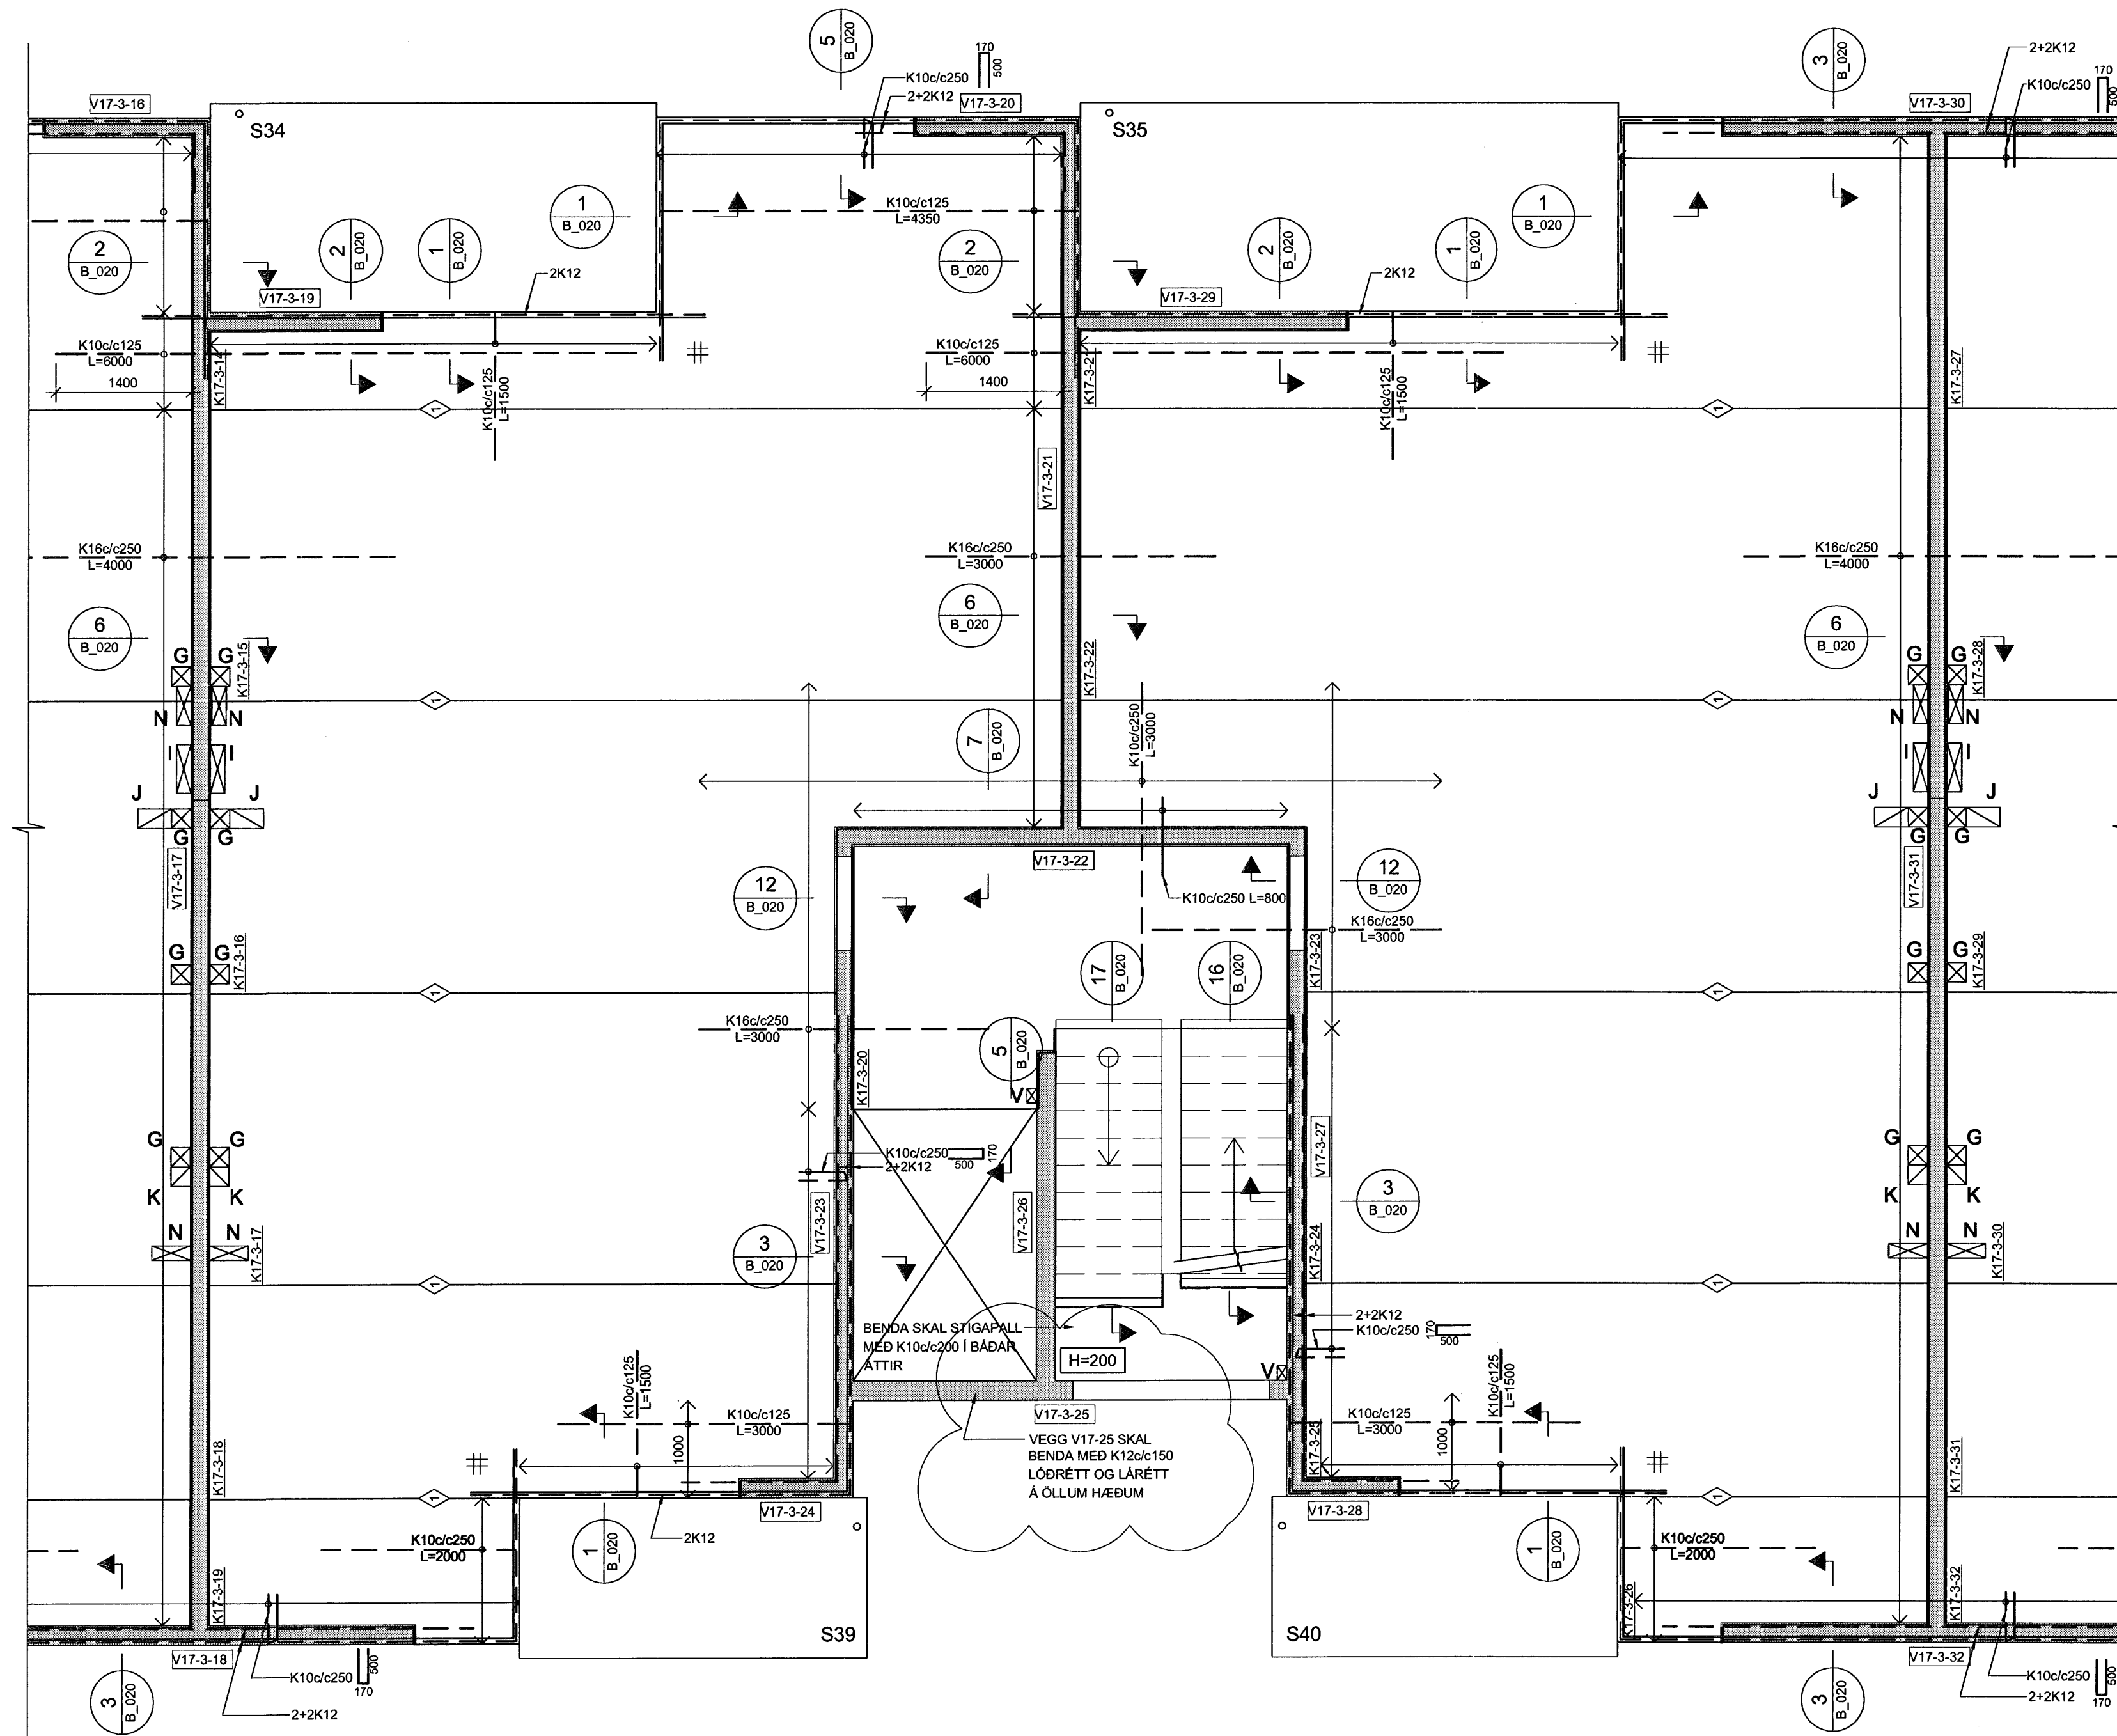

SKÝRINGAR:

- ÖLL MÁL ERU Í MILLIMETURM, ALLIR KÓTAR ERU Í METURM.
- ALLA VEGGI Á 2. HÆÐ OG OFAR SKAL BENDA MEÐ K100/c250 LÖÐRETT OG K100/c150 LÁRETT - NEMA ANNAD SÉ SÉRSTAKLEGA TILGREINT - SJÁ ALMENN SNID FYRIR VEGGBENDINGU Í KRINGUM OP OG Á SAMSKYTTUM.
- ÞAR SEM PLÖTUBENDING ER SÝND Í KRINGUM OP, SVALIR O.P.H SKAL JÁRN ÁVALT GANGA SKEYTILENGD FRAM YFIR, NEMA ANNAD SÉ TILGREINT.
- Í KRINGUM GÖT Í PLÖTUM SKAL ALMENNT EKKI SKERÐA JÁRNABENDINGU, ÞJAPPA SKAL JÁRNUM SAMAN Í KRINGUM GÖT (LEYFILEGT AD STÆKKA ÞVERMÁL Á JÁRNUM T.D. 1K16 JAFNGILDIR 2,5 K10).
- ÞAR SEM PLÖTUBENDING ER SÝND YFIR VEGGJUM SKAL HÚN ALMENNT VERA MIÐJUSETT YFIR VEGG NEMA ANNAD SÉ TILGREINT.
- ALMENNT ERU ALLAR PLÖTUR 285mm KÚLUPLÖTU Í ÍBUDUM OG 455mm KÚLUPLÖTUR YFIR BÍLAGEYMSLU NEMA ANNAD SÉ SÉRSTAKLEGA TILGREINT.
- ALLAR SVALIR ERU FORSTEYPTAR.


TÁKN:

- GAT Í VEGG EDA PLÖTU
- 200mm DJÚPT ÚRTAK Í EFRU BRÚN Á PLÖTU
- ÖSAMFELLDUR VEGGUR Á HÆÐINI FYRIR OFAN

- TÁKNAR SKEYTINGU Í NEDRI BRÚN Á MILLI KÚLUPLATNA SJÁ TÖFLU
- K100/c250 L=1000
- K160/c250 L=1200
- K200/c250 L=1500

- BENDINGU Í EFRU BRÚN SKAL SKEYTA MEÐ K100/c375 L=1000 NEMA ANNAD SÉ TILGREINT

- TÁKNAR JÁRNAMOTTU Á INNHORNUM MEÐ SAMSKONAR JÁRNUM OG YFIR ÁSETUM VIÐ HORN

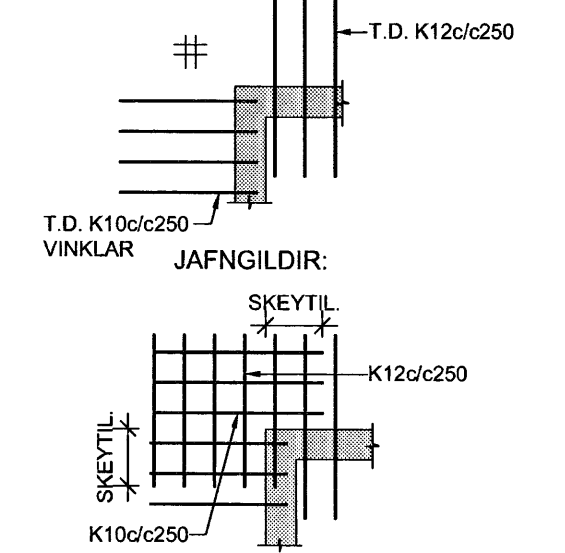

Samþykkt þann
25 JUNI 2007

Byggingulfrúnn í Hafnarfróð
F.h.Sigurðartur Halldórsson

TILVÍSANIR:

ALMENNAR SKÝRINGAR SJÁ BL. NR. B(15-21)_001

NORÐURBAKKI 17b

BURÐARVIRKI
PLATA YFIR 3.HÆÐ
GRUNNMÝND
MKV.: 1:50
DAGS: 01.06.2008
HANNAÐ/TEKNI: HE/EGG
VERKNR.: 05104

IAV
YFIRFARIR: *[Signature]*
SAMÞYKKT: *[Signature]*
KENNITALA: 130057-5439
TEKNI NR.: B(17b)_221

Conis
VERKFRÆÐIARÁÐGJÖF
Kennitala: 600105-1400
Höfundur: 11.201 Köpavogur
Sími: 517-3300
Vefbætur: www.conis.is

GÖT OG ÚRTÖK Í VEGGI OG PLÖTUR FYRIR HÚS 17:

NR.	STÆRD	*HÆÐ	NR.	STÆRD	*HÆÐ
A	150x100	2760	L	150x150	
B	200x200	2500	M	150x300	
C	200x200	2510	N	150x400	
E	300x300	2350	P	150x500	
G	200x200		U	150x100	1730
H	500x200	2660	V	150x100	
I	500x150		P	200x400	
J	350x200x200				
K	200x200x200				

* HÆÐ = HÆÐ FRÁ STEYPUKÓTA Á NEDRI BRÚN GATS

