


HÚS 17c - PLATA YFIR 3. HÆÐ - 1:50

ÁRITUN SAMRÆMINGARHÖNDUÐAR


Árni Einarsson
Kt. 110457-2789

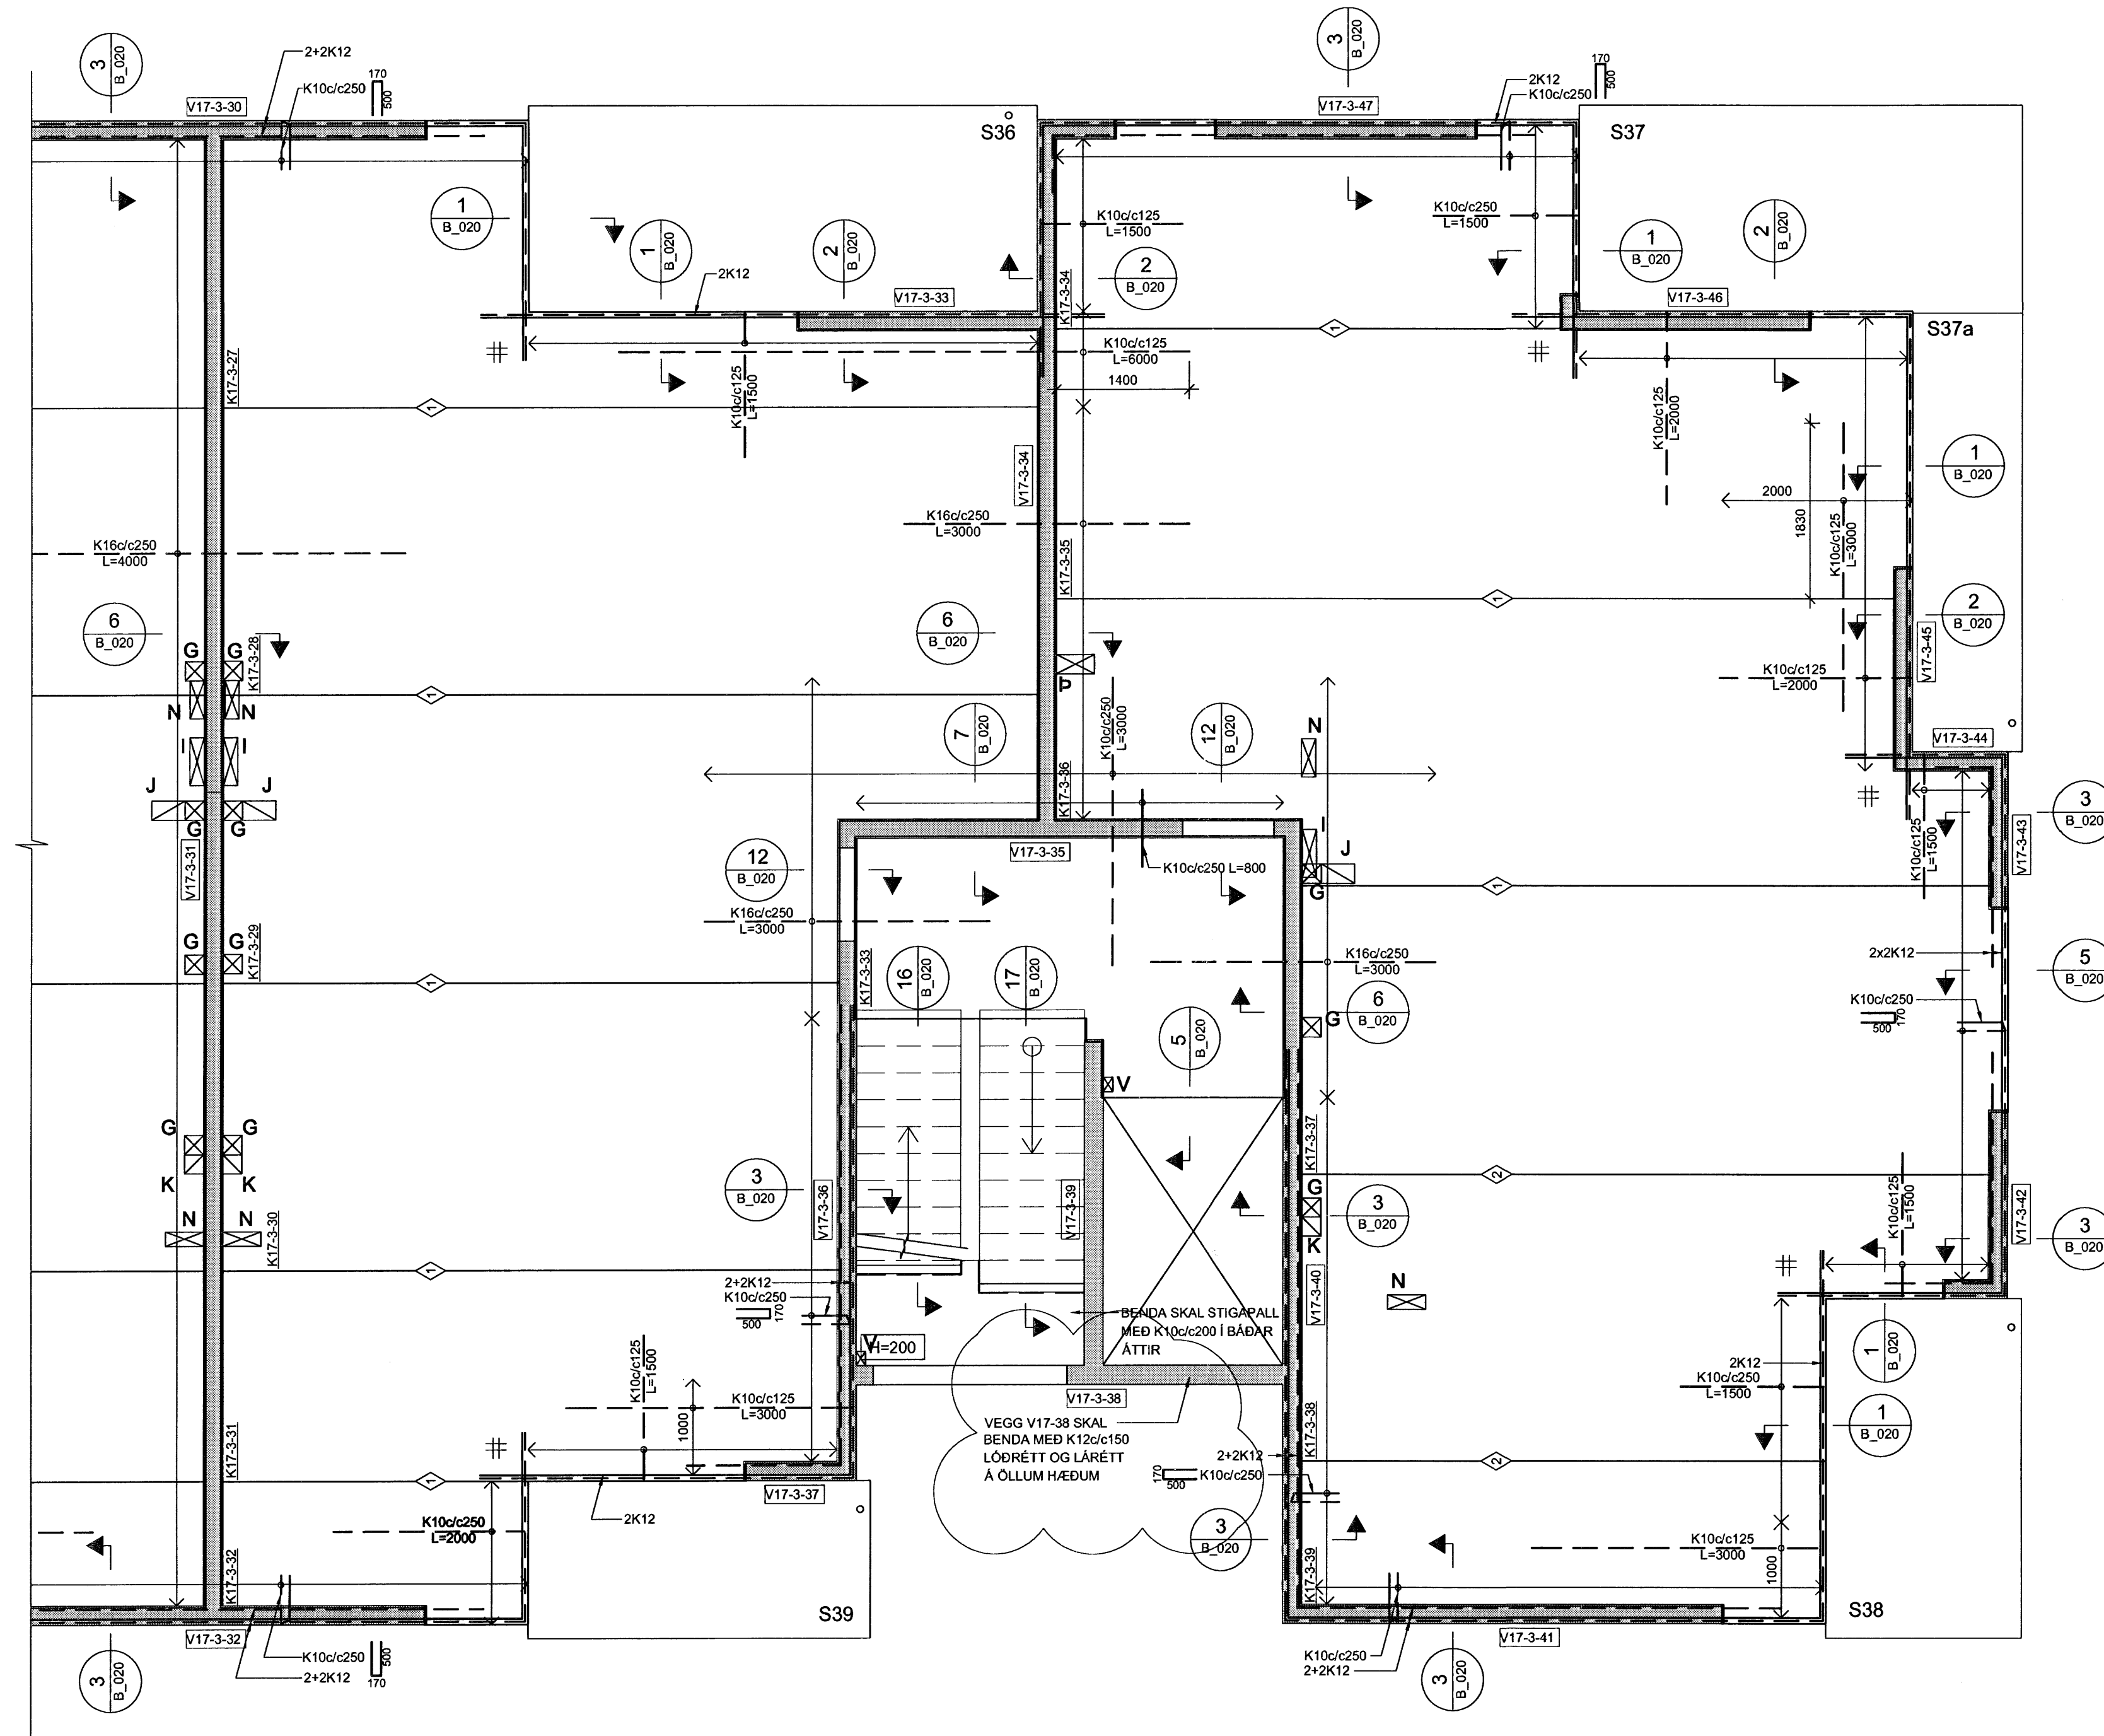

SKÝRINGAR:

- ÖLL MÁL ERU Í MILLIMETURM, ALLIR KÓTAR ERU Í METRUM.
- ALLA VEGGI Á 2. HÆÐ OG OFAR SKAL BENDA MEÐ K100/c250 LÖDRÉTT OG K100/c150 LÁRÉTT NEMA ANNAD SÉ SÉRSTAKLEGA TILGREINT - SJÁ ALMENN SNIÐ FYRIR VEGGBENDINGU Í KRINGUM OP OG Á SAMSKYPTUM.
- ÞAR SEM PLÖTUBENDING ER SYND Í KRINGUM OP, SVALIR O.Þ.H SKAL JÁRN ÁVALT GANGA SKEYTILENGD FRAM YFIR, NEMA ANNAD SÉ TILGREINT.
- Í KRINGUM GÖT Í PLÖTUM SKAL ALMENNT EKKI SKERÐA JÁRNABENDINGU, ÞJAPPA SKAL JÁRNUM SAMAN Í KRINGUM GÖT (LEYFILEGT AD STÆKKA ÞVERMÁL Á JÁRNUM T.D. 1K16 JAFNGILDIR 2.5 K10).
- ÞAR SEM PLÖTUBENDING ER SYND YFIR VEGGJUM SKAL HÚN ALMENNT VERA MIÐJUSETT YFIR VEGG NEMA ANNAD SÉ TILGREINT.
- ALMENNT ERU ALLAR PLÖTUR 285mm KÜLUPLÖTU Í ÞUBÚM OG 455mm KÜLUPLÖTUR YFIR BILAGEYMSLU NEMA ANNAD SÉ SÉRSTAKLEGA TILGREINT.
- ALLAR SVALIR ERU FORSTEYPTAR.

- TÁKN:
- GAT Í VEGG EDA PLÖTU
 - 200mm DJÚPT ÚRTAK Í EFRI BRÚN Á PLÖTU
 - ÓSAMFELLDUR VEGGUR Á HÆÐINI FYRIR OFAN
- ◆ TÁKNAR SKEYTINGU Í NEDRI BRÚN Á MILLI KÜLUPLATNA SJÁ TÖFLU
- ◆ K100/c250 L=1000
 - ◆ K160/c250 L=1200
 - ◆ K200/c250 L=1500
- BENDINGU Í EFRI BRÚN SKAL SKEYTA MEÐ K100/c375 L=1000 NEMA ANNAD SÉ TILGREINT

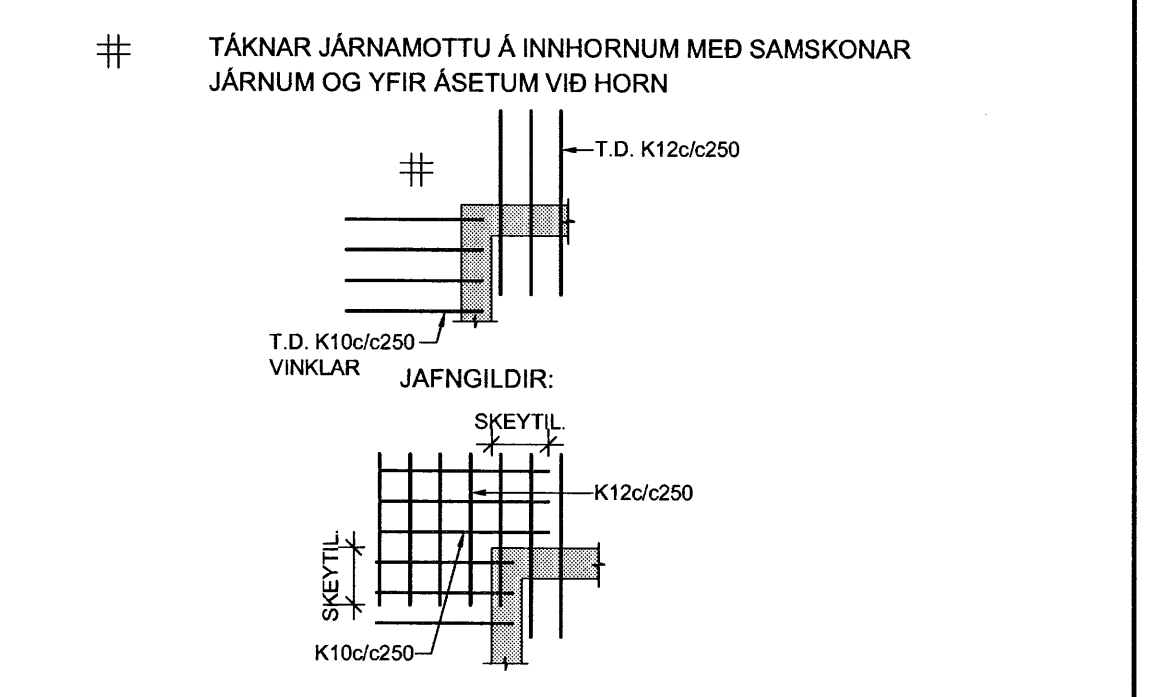

Samþykkt þann
25 JUNI 2007
Byggingufulltrúinn í Hafnarfirði
F.h. Sigurbjartur Halldórsson

TILVÍSANIR:
ALMENNAR SKÝRINGAR SJÁ BL. NR. B(15-21)_001

A 30.05.07 BENDING Í STIGAHÚSVEGGJUM BREYTT		HE	GG
BR.	DAGS.	BREYTING	REIKN. TEKN.
NORÐURBAKKI 17c			
BURÐARVIRKI			
PLATA YFIR 3.HÆÐ			
GRUNNMÝND			
MRV.:	1:50		
DAGS.:	01.08.2008		
HANNAÐ/TEIKN.:	HE/SG		
VERNR.:	05104		
YFIRFARIG:		Kortala: 600105-1400	
SAMÞYKKT:		Höfundur: 11.201 Köpavagar	
KENNITALA:		Sími: 517-3090	
TEIKN. NR.:		Vefling: www.conis.is	
B(17c)_222		BR. A	

GÖT OG ÚRTÖK Í VEGGI OG PLÖTUR FYRIR HÚS 17 :

NR.	STÆRD	*HÆÐ	NR.	STÆRD	*HÆÐ
A	150x100	2760	L	150x150	
B	200x200	2500	M	150x300	
C	200x200	2510	N	150x400	
E	300x300	2350	P	150x500	
G	200x200		U	150x100	1730
H	500x200	2660	V	150x100	
I	500x150		P	200x400	
J	350x200x200				
K	200x200x200				

* HÆÐ = HÆÐ FRÁ STEYPUKÓTA Á NEDRI BRÚN GATS

