HÚS 17a - PLATA YFIR 4. HÆÐ - 1:50

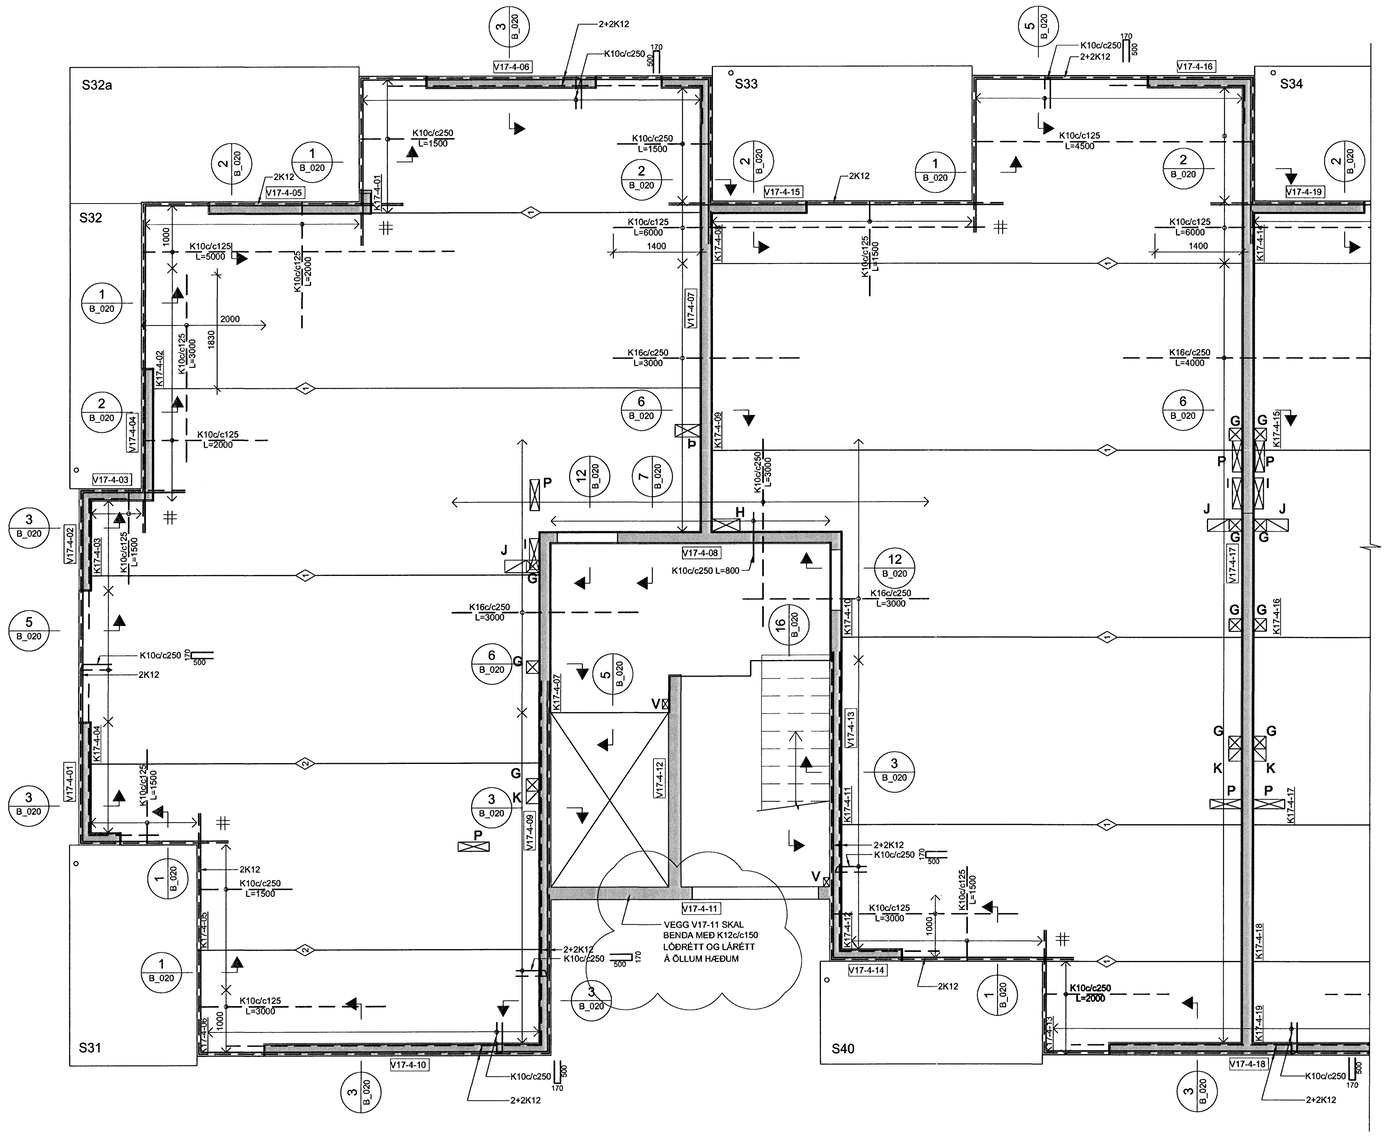

ÁRITUN SAMRÆMINGARHÖNNUÐAR

Kt. 110457-2789

SKÝRINGAR:

- ÖLL MÁL ERU Í MILLIMETRUM, ALLIR KÓTAR ERU Í METRUM.
- ALLA VEGGI Á 2. HÆÐ OG OFAR SKAL BENDA MEÐ K10c/c250 LÓÐRÉTT OG K10c/c150 LÁRÉTT NEMA ANNAÐ SÉ SÉRSTAKLEGA TILGREINT - SJÁ ALMENN SNIÐ FYRIR VEGGBENDINGU Í KRINGUM OP OG Á SAMSKEYTUM.
- ÞAR SEM PLÖTUBENDING ER SÝND Í KRINGUM OP, SVALIR O.Þ.H SKAL JÁRN ÁVALT GANGA SKEYTILENGD FRAM YFIR, NEMA ANNAÐ SÉ TILGREINT.
- Í KRINGUM GÖT Í PLÖTUM SKAL ALMENNT EKKI SKERÐA JÁRNABENDINGU, ÞJAPPA SKAL JÁRNUM SAMAN Í KRINGUM GÖT (LEYFILEGT AÐ STÆKKA ÞVERMÁL Á JÁRNUM T.D. 1K16 JAFNGILDIR 2,5 K10).
- ÞAR SEM PLÖTUBENDING ER SÝND YFIR VEGGJUM SKAL HÚN ALMENNT VERA MIÐJUSETT YFIR VEGG NEMA ANNAÐ SÉ TILGREINT.
- ALMENNT ERU ALLAR PLÖTUR 285mm KÚLUPLÖTU Í ÍBÚÐUM OG 455mm KÚLUPLÖTUR YFIR BÍLAGEYMSLU NEMA ANNAÐ SÉ SÉRSTAKLEGA TILGREINT.
- ALLAR SVALIR ERU FORSTEYPTAR.

TÁKN:

- GAT Í VEGG EÐA PLÖTU
- 200mm DJÚPT ÚRTAK Í EFRI BRÚN Á PLÖTU
- ÓSAMFELLDUR VEGGUR Á HÆÐINNI FYRIR OFAN
- TÁKNAR SKEYTINGU Í NEÐRI BRÚN Á MILLI KÚLUPLATNA SJÁ TÖFLU
  - K10c/c250 L=1000
  - K16c/c250 L=1200
  - K20c/c250 L=1500
- BENDINGU Í EFRI BRÚN SKAL SKEYTA MEÐ K10c/c375 L=1000 NEMA ANNAÐ SÉ TILGREINT
- TÁKNAR JÁRNAMOTTU Á INNHORNUM MEÐ SAMSKONAR JÁRNUM OG YFIR ÁSETUM VIÐ HORN

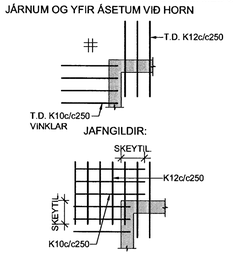

Samþykkt þann
25 JUNI 2007
Byggingafulltrúinn í Hafnarfirði
F.h.Sigurbjartur Halldórsson

TILVÍSANIR:

ALMENNAR SKÝRINGAR . . . . . SJÁ BL. NR. B(15-21)_001

GÖT OG ÚRTÖK Í VEGGI OG PLÖTUR FYRIR HÚS 17 :

NR.	STÆRÐ	*HÆÐ	NR.	STÆRÐ	*HÆÐ
A	150x100	2760	L	150x150	
B	200x200	2500	M	150x300	
C	200x200	2510	N	150x400	
E	300x300	2350	P	150x500	
G	200x200		U	150x100	1730
H	500x200	2660	V	150x100	
I	500x150		Þ	200x400	
J	350x200x200				
K	200x200x200				

* HÆÐ = HÆÐ FRÁ STEYPUKÓTA Á NEÐRI BRÚN GATS

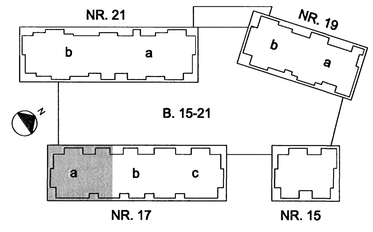

A 30.05.'07	BENDING Í STIGAHÚSVEGGJUM BREYTT — HE GG
BR. DAGS.	BREYTING — REIKN. TEIKN.
NORÐURBAKKI 17a	
BURÐARVIRKI	
PLATA YFIR 4.HÆÐ	
GRUNNMYND	
MKV.:	1:50
DAGS.:	01.06.2006
HANNAÐ/TEIKN.:	HE/GG
VERKNR.:	05104
ÍAV	Conís VERKFRÆÐIRÁÐGJÖF
YFIRFARIÐ:	
SAMÞYKKT:	
KENNITALA:	130657-4439
Kennitala: 600105-1400 Hlíðasmára 11, 201 Kópavogur Sími: 517-3090 Veffang: www.conis.is	
TEIKN. NR:	B(17a)_225 BR: A

006-PLATA YFIR 4.HÆÐB(17a)_225