



HÚS 17b - PLATA YFIR 4. HÆÐ - 1:50



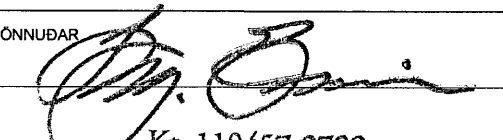


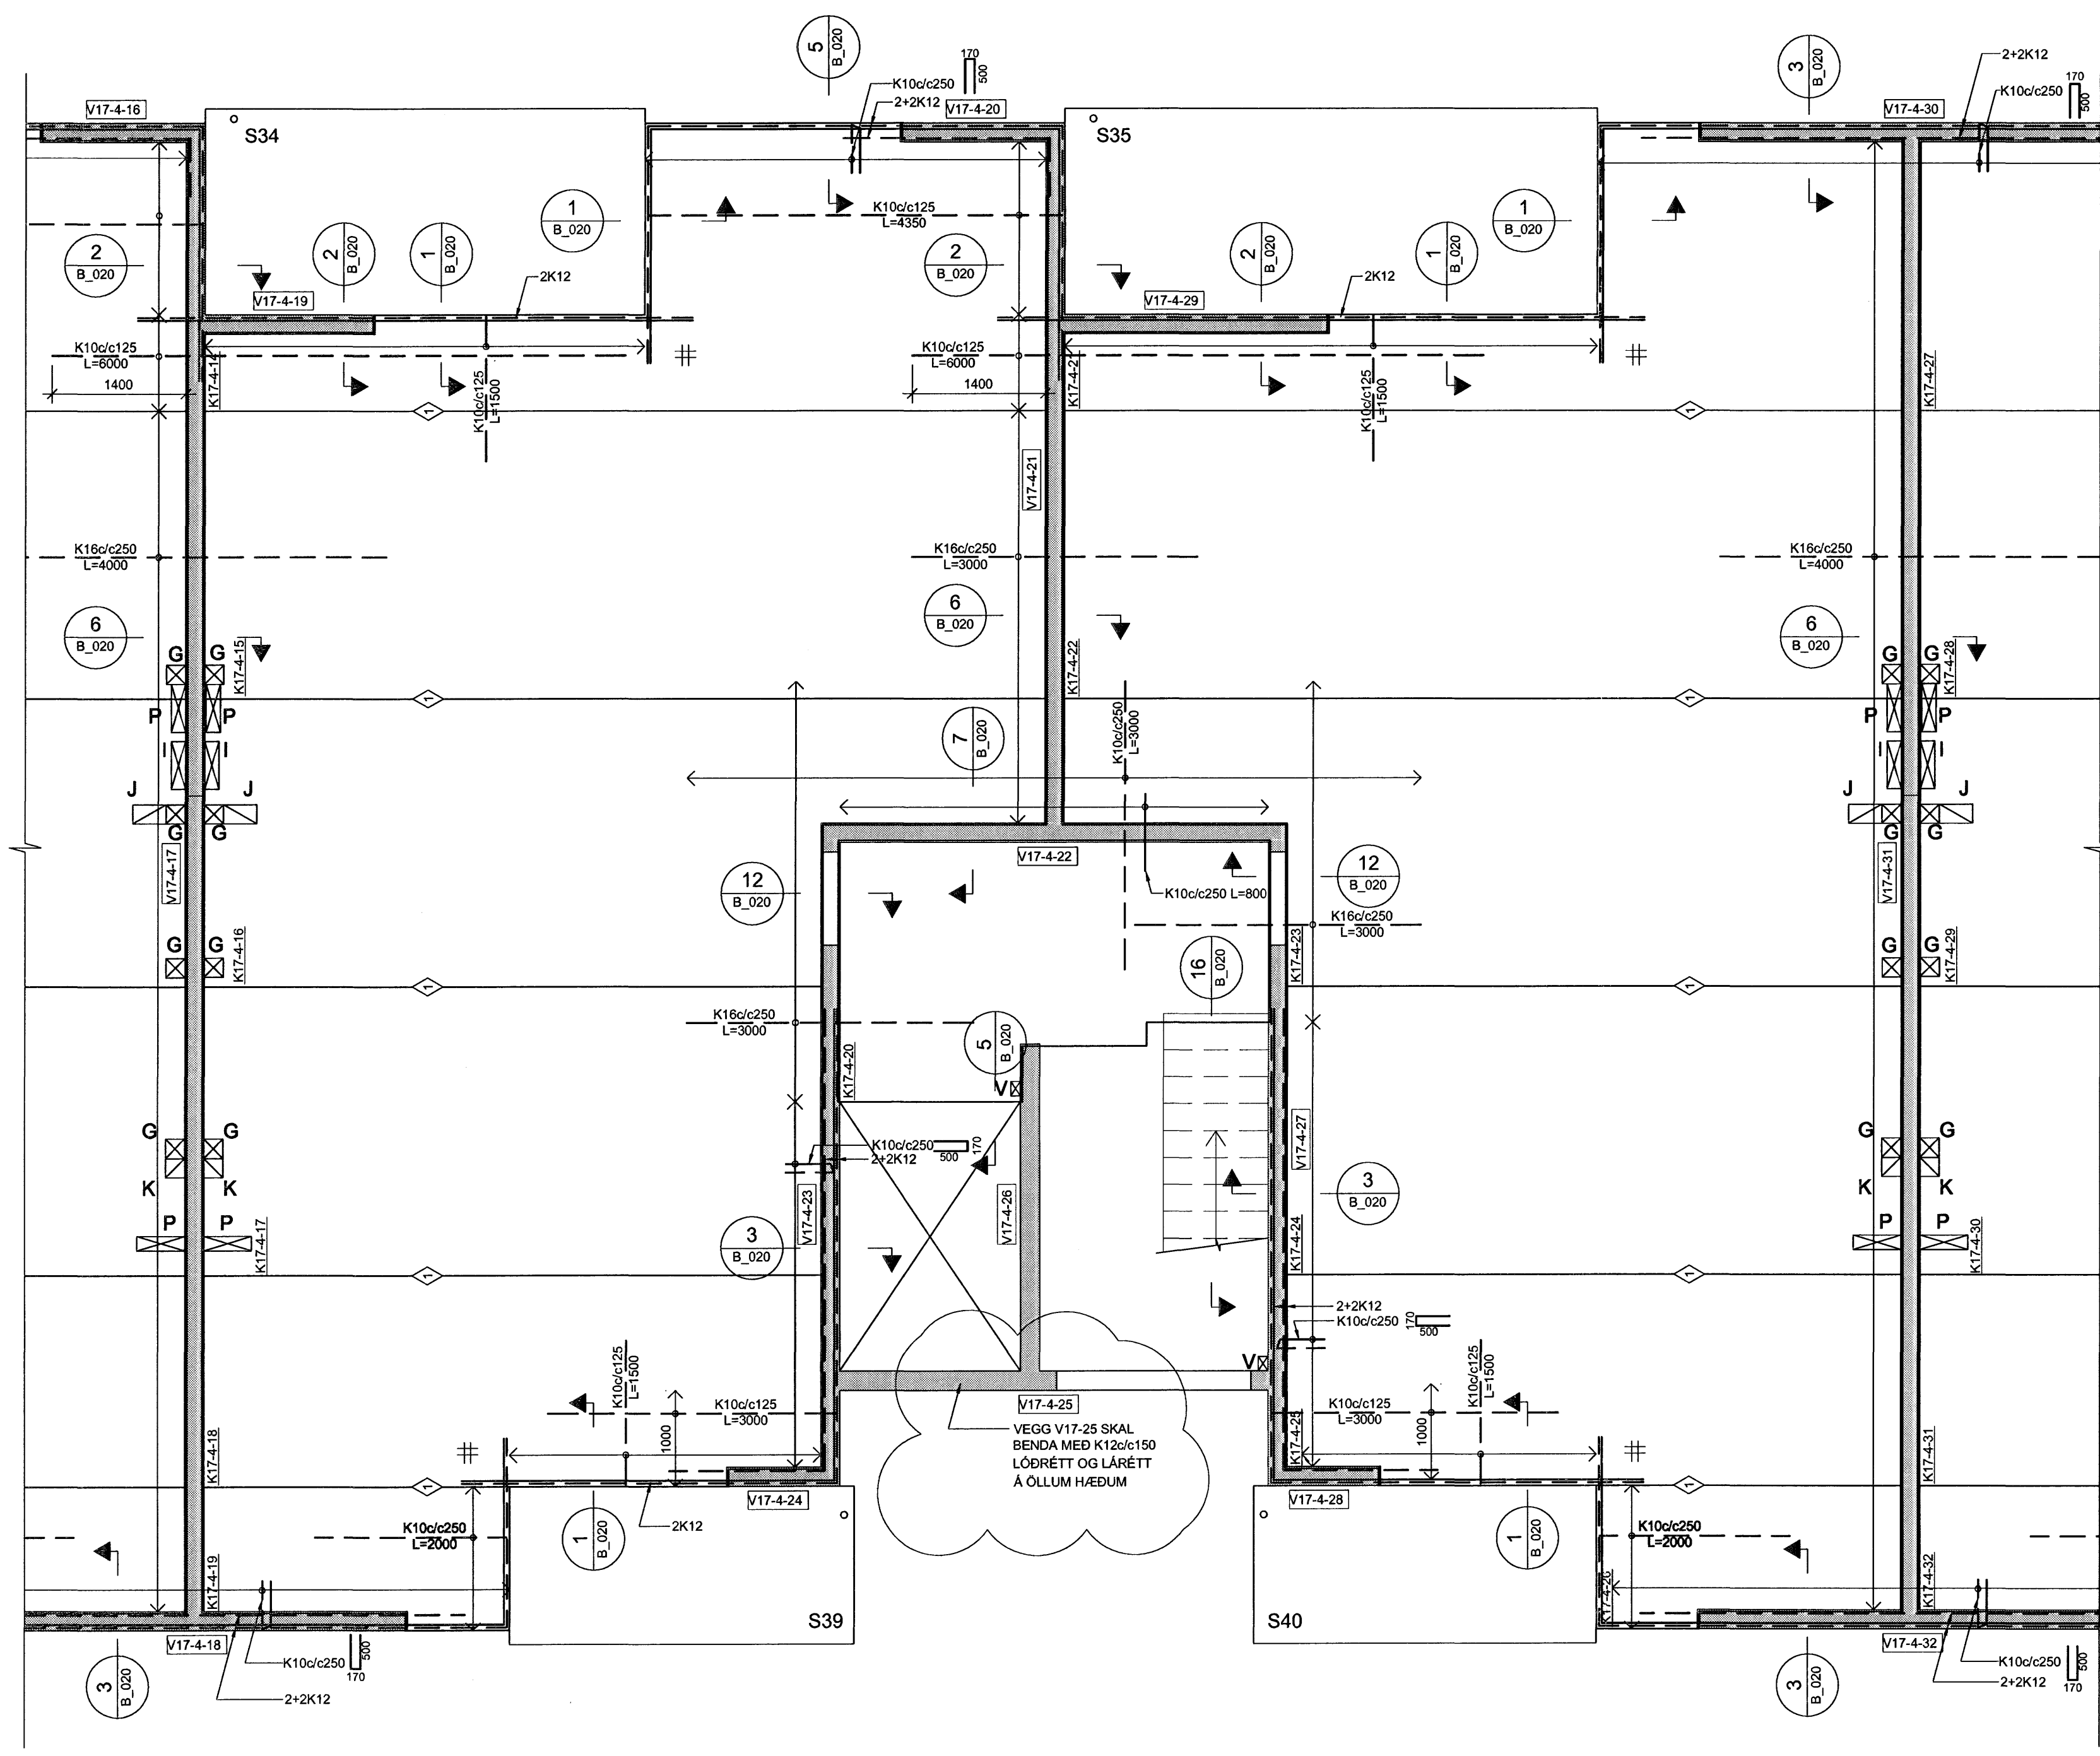


ÁRTUN SAMRÆMINGARHÖNNUNAR

 Nr. 110457-2789

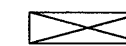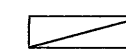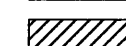


SKÝRINGAR:

- ÖLL MÁL ERU Í MILLIMETURM, ALLIR KÓTAR ERU Í METRUM.
- ALLA VEGGI Á 2. HÆÐ OG OFAR SKAL BENDA MEÐ K100c/c250 LÖÐRÉTT OG K100c/c150 LÁRÉTT NEMA ANNAD SÉ SÉRSTAKLEGA TILGREINT - SJÁ ALMENN SNIÐ FYRIR VEGGBENDINGU Í KRINGUM OP OG Á SAMSKYTTUM.
- ÞAR SEM PLÖTUBENDING ER SÝND Í KRINGUM OP, SVALIR O.Þ.H SKAL JÁRN ÁVALT GANGA SKEYTILENGD FRAM YFIR, NEMA ANNAD SÉ TILGREINT.
- Í KRINGUM GÓT Í PLÖTUM SKAL ALMENNT EKKI SKERÐA JÁRNABENDINGU, ÞJAPPA SKAL JÁRNUM SAMAN Í KRINGUM GÓT (LEYFILEGT AÐ STÆKKA ÞVERMÁL Á JÁRNUM T.D. 1K16 JAFNGILDIR 2.5 K10).
- ÞAR SEM PLÖTUBENDING ER SÝND YFIR VEGGJUM SKAL HÚN ALMENNT VERA MIÐJUSETT YFIR VEGG NEMA ANNAD SÉ TILGREINT.
- ALMENNT ERU ALLAR PLÖTUR 285mm KÜLUPLÖTU Í IBÚÐUM OG 455mm KÜLUPLÖTUR YFIR BILAGEYMSLU NEMA ANNAD SÉ SÉRSTAKLEGA TILGREINT.
- ALLAR SVALIR ERU FORSTEYPTAR.

TÁKN:


-  GAT Í VEGG EDA PLÖTU
-  200mm DJÚPT ÚRTAK Í EFRI BRÚN Á PLÖTU
-  ÓSAMFELLDUR VEGGUR Á HÆÐINI FYRIR OFAN
-  TÁKNAR SKEYTINGU Í NEDRI BRÚN Á MILLI KÜLUPLATNA SJÁ TOFLU
-  K100c/c250 L=1000
-  K160c/c250 L=1200
-  K200c/c250 L=1500
- BENDINGU Í EFRI BRÚN SKAL SKEYTA MEÐ K100c/c375 L=1000 NEMA ANNAD SÉ TILGREINT
-  TÁKNAR JÁRNAMOTTU Á INNHORNUM MED SAMSKONAR JÁRNUM OG YFIR ÁSETUM VIÐ HORN

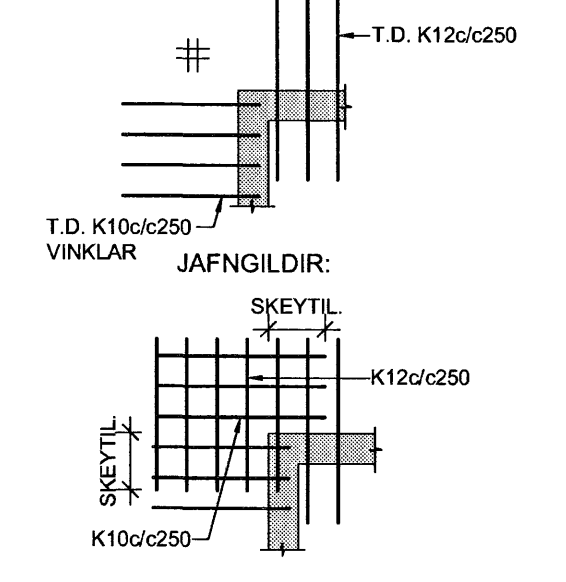

GÓT OG ÚRTÖK Í VEGGI OG PLÖTUR FYRIR HÚS 17:

NR.	STÆRD	*HÆÐ	NR.	STÆRD	*HÆÐ
A	150x100	2760	L	150x150	
B	200x200	2500	M	150x300	
C	200x200	2510	N	150x400	
F	300x300	2350	P	150x500	
G	200x200		U	150x100	1730
H	500x200	2660	V	150x100	
I	500x150		Þ	200x400	
J	350x200x200				
K	200x200x200				

* HÆÐ = HÆÐ FRÁ STEYPUKÓTA Á NEDRI BRÚN GATS

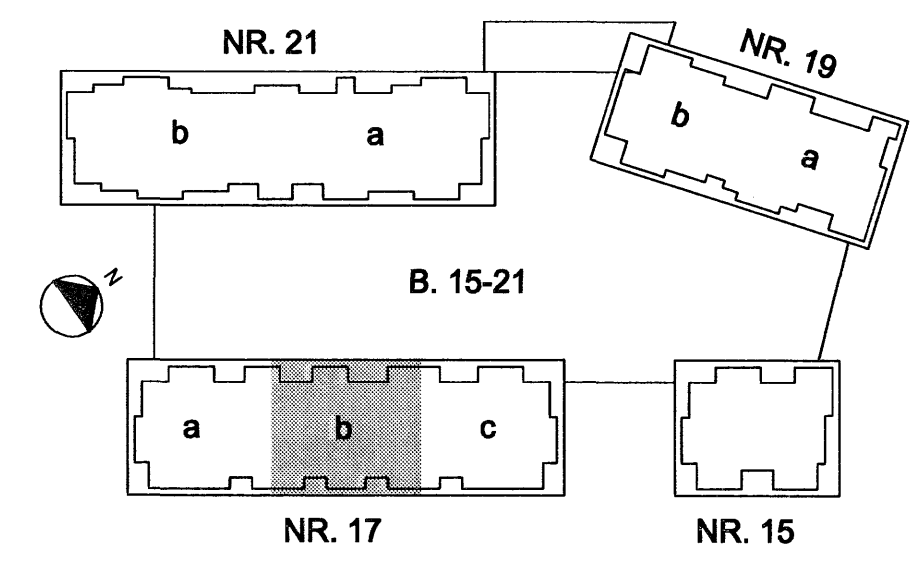


TILVÍSANIR:

ALMENNAR SKÝRINGAR SJÁ BL. NR. B(15-21)_001

MRV:	1:50	HE	GG
DAGS:	01.06.2006	REKN	TEKN

NORDURBAKKI 17b
 BURÐARVIRKI
 PLATA YFIR 4. HÆÐ
 GRUNNMÝND

MRV:	1:50
DAGS:	01.06.2006
HANNAÐ/TEIKN:	HEUGG
VERKNR.:	05104

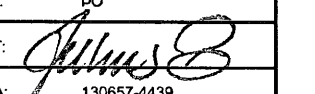IAV
 YFIRFARIR: ÞÓ
 SAMÞYKKT: 
 KENNITALA: 130657-4439
 TEIKN NR: B(17b)_226

Conís
 VEBFRÆÐI RÁÐGJÖF
 Kennitala: 600105-1400
 Háskólarátt 11, 201 Kópavogur
 Sími: 5173090
 Vefling: www.conis.is