




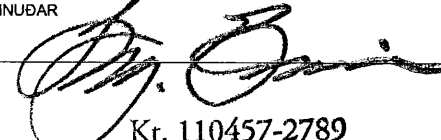


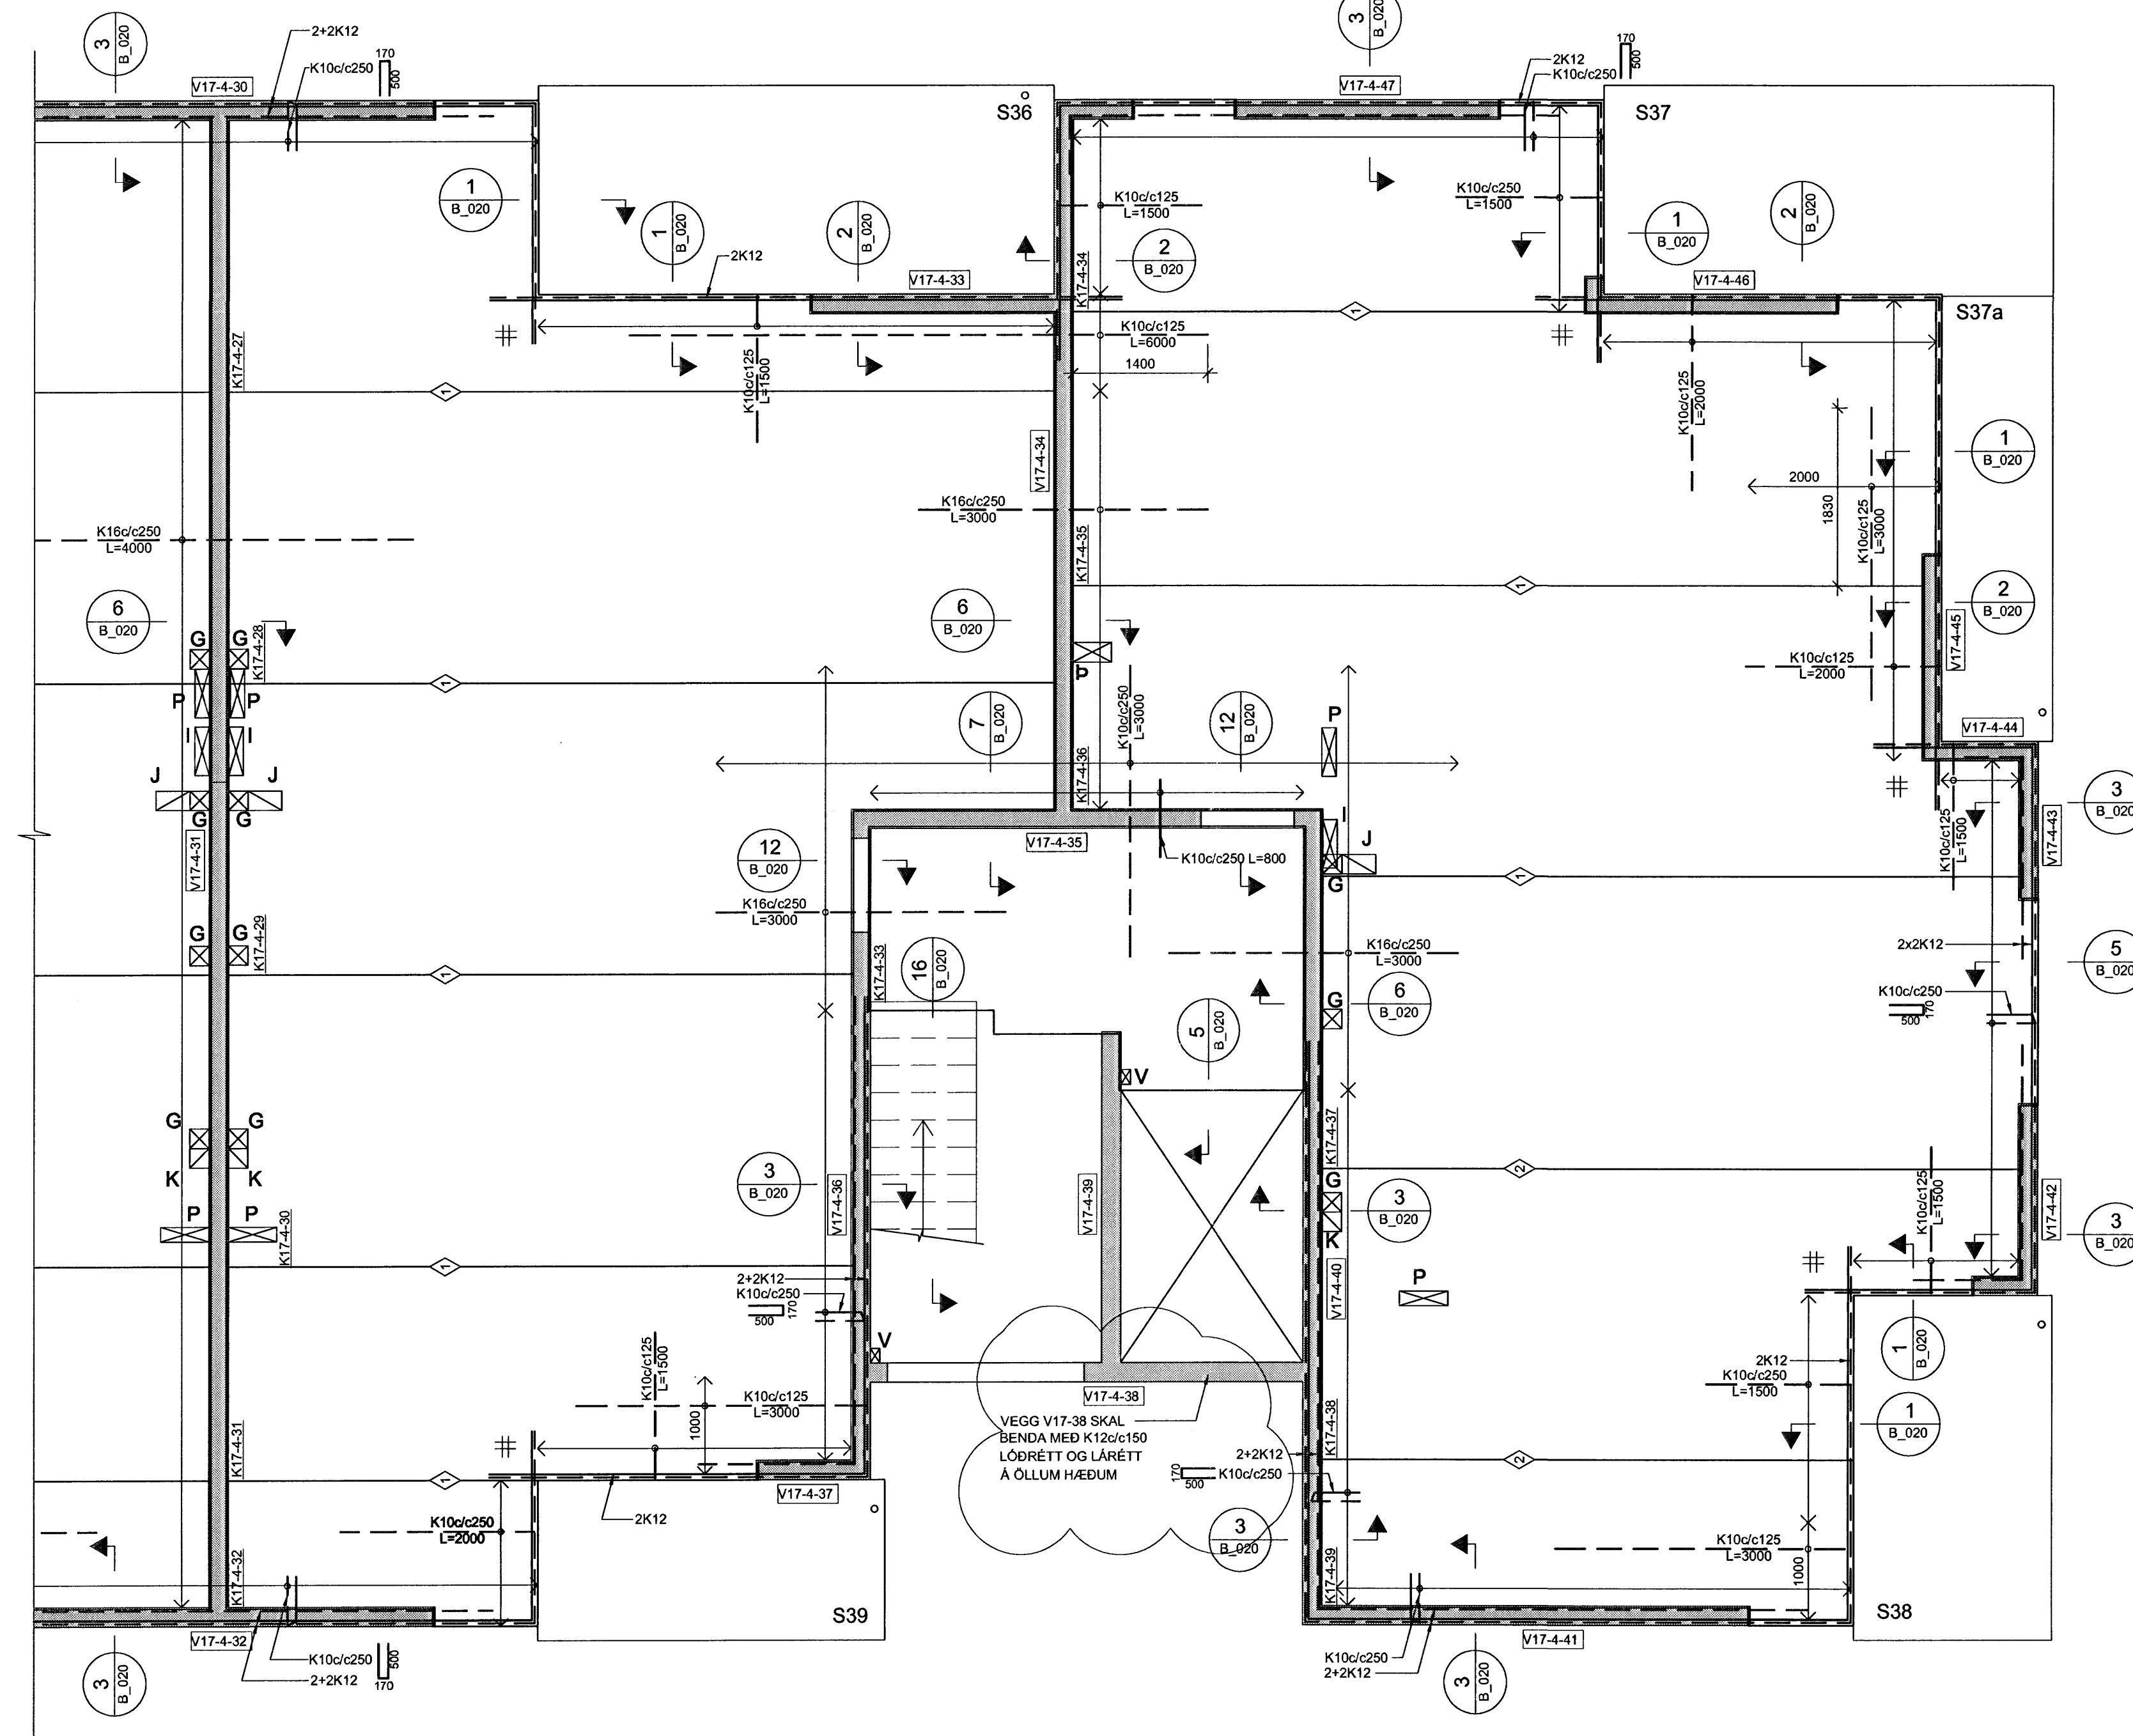




HÚS 17c - PLATA YFIR 4. HÆÐ - 1:50


ÁRTIÐ SAMRÆMINGARHÖNNUNAR

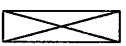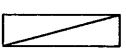 Kt. 110457-2789



- ÖLL MÁL ERU Í MILLIMETURM, ALLIR KÓTAR ERU Í METRUM.
- ALLA VEGGI Á 2. HÆÐ OG OFAR SKAL BENDA MED K10c/c250 LÖDRÉTT OG K10c/c150 LÁRÉTT NEMA ANNAD SÉ SÉRSTAKLEGA TILGREINT - SJÁ ALMENN SNID FYRIR VEGGBENDINGU Í KRINGUM OP OG Á SAMSKYTTUM.
- ÞAR SEM PLÖTUBENDING ER SÝND Í KRINGUM OP, SVALIR O.Þ.H SKAL JÄRN ÁVALT GANGA SKEYTILENGD FRAM FYRIR, NEMA ANNAD SÉ TILGREINT.
- Í KRINGUM GÖT Í PLÖTUR SKAL ALMENNT EKKI SKERDA JÄRNABENDINGU, ÞJAPPA SKAL JÄRNUM SAMAN Í KRINGUM GÖT (LEYFILEGT AÐ STÆKKA ÞVERMÁL Á JÄRNUM T.D. 1K16 JAFNGILDIR 2.5 K10).
- ÞAR SEM PLÖTUBENDING ER SÝND FYRIR VEGGJUM SKAL HÚN ALMENNT VERA MIÐJUSETT FYRIR VEGG NEMA ANNAD SÉ TILGREINT.
- ALMENNT ERU ALLAR PLÖTUR 285mm KÜLUPLÖTU Í ÍBÚÐUM OG 455mm KÜLUPLÖTUR FYRIR BILAGEYMSLU NEMA ANNAD SÉ SÉRSTAKLEGA TILGREINT.
- ALLAR SVALIR ERU FORSTEYPTAR.

TÁKN:

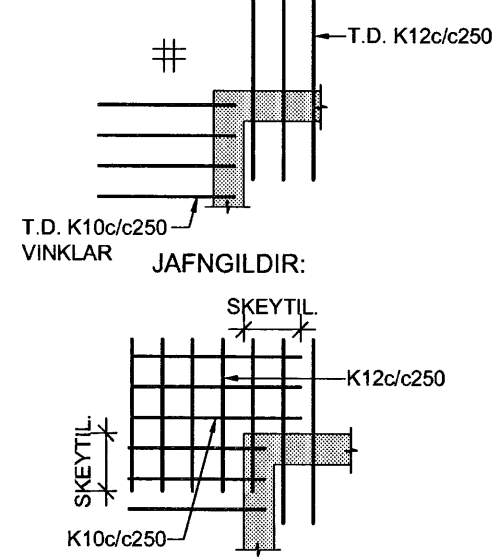-  GAT Í VEGG EDA PLÖTU
-  200mm DJÚPT ÚRTAK Í EFRRI BRÚN Á PLÖTU
-  ÖSAMFELLDUR VEGGUR Á HÆÐINI FYRIR OFAN
-  TÁKNAR SKYFTINGU Í NEDRI BRÚN Á MILLI KÜLUPLATNA SJÁ TOFLU
-  K10c/c250 L=1000
-  K16c/c250 L=1200
-  K20c/c250 L=1500
-  BENDINGU Í EFRRI BRÚN SKAL SKEYTA MED K10c/c375 L=1000 NEMA ANNAD SÉ TILGREINT
-  TÁKNAR JÄRNAMOTTU Á INNHORNUM MED SAMSKONAR JÄRNUM OG FYRIR ÁSETUM VIÐ HORN



Sambýkkt þann
 25 JUNI 2007
 Byggingufulltrúinn í Hafnarfirði
 P.h.Sigurbjartur Halldórsson


TILVÍSANIR:

ALMENNAR SKÝRINGAR SJÁ BL. NR. B(15-21)_001

GÖT OG ÚRTÖK Í VEGGI OG PLÖTUR FYRIR HÚS 17:

NR.	STÆRD	*HÆÐ	NR.	STÆRD	*HÆÐ
A	150x100	2760	L	150x150	
B	200x200	2500	M	150x300	
C	200x200	2510	N	150x400	
E	300x300	2350	P	150x500	
G	200x200		U	150x100	1730
H	500x200	2660	V	150x100	
I	500x150		Þ	200x400	
J	350x200x200				
K	200x200x200				

* HÆÐ = HÆÐ FRÁ STEYPUKÓTA Á NEDRI BRÚN GATS

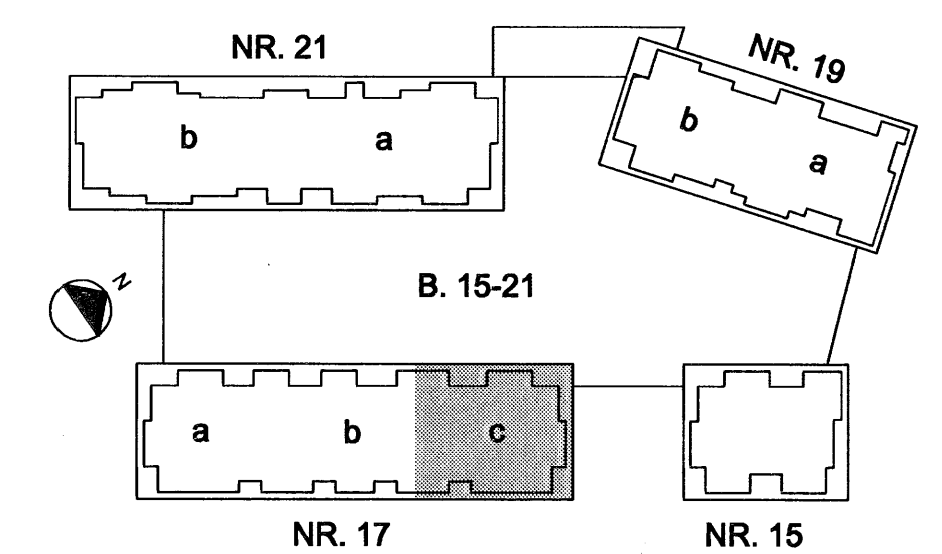

NORÐURBAKKI 17c

BURÐARVIRKI
 PLATA YFIR 4.HÆÐ
 GRUNNMÝND

MKV.: 1:50
 DAGS: 01.08.2006
 HANNAÐTEKNI: HEUG
 VERKNR.: 05104

ÍAV

YFIRFARID: 
 SAMBYKKT: 
 KENNITALA: 130557-4439
 TEKN. NR.: B(17c)_227

Conis
 VERRFRÆÐISBÚÐJÓF
 Kennitala: 600105-1400
 Húsnúmera 11, 201 Kópavogur
 Sími: 517-3000
 Veffang: www.conis.is