


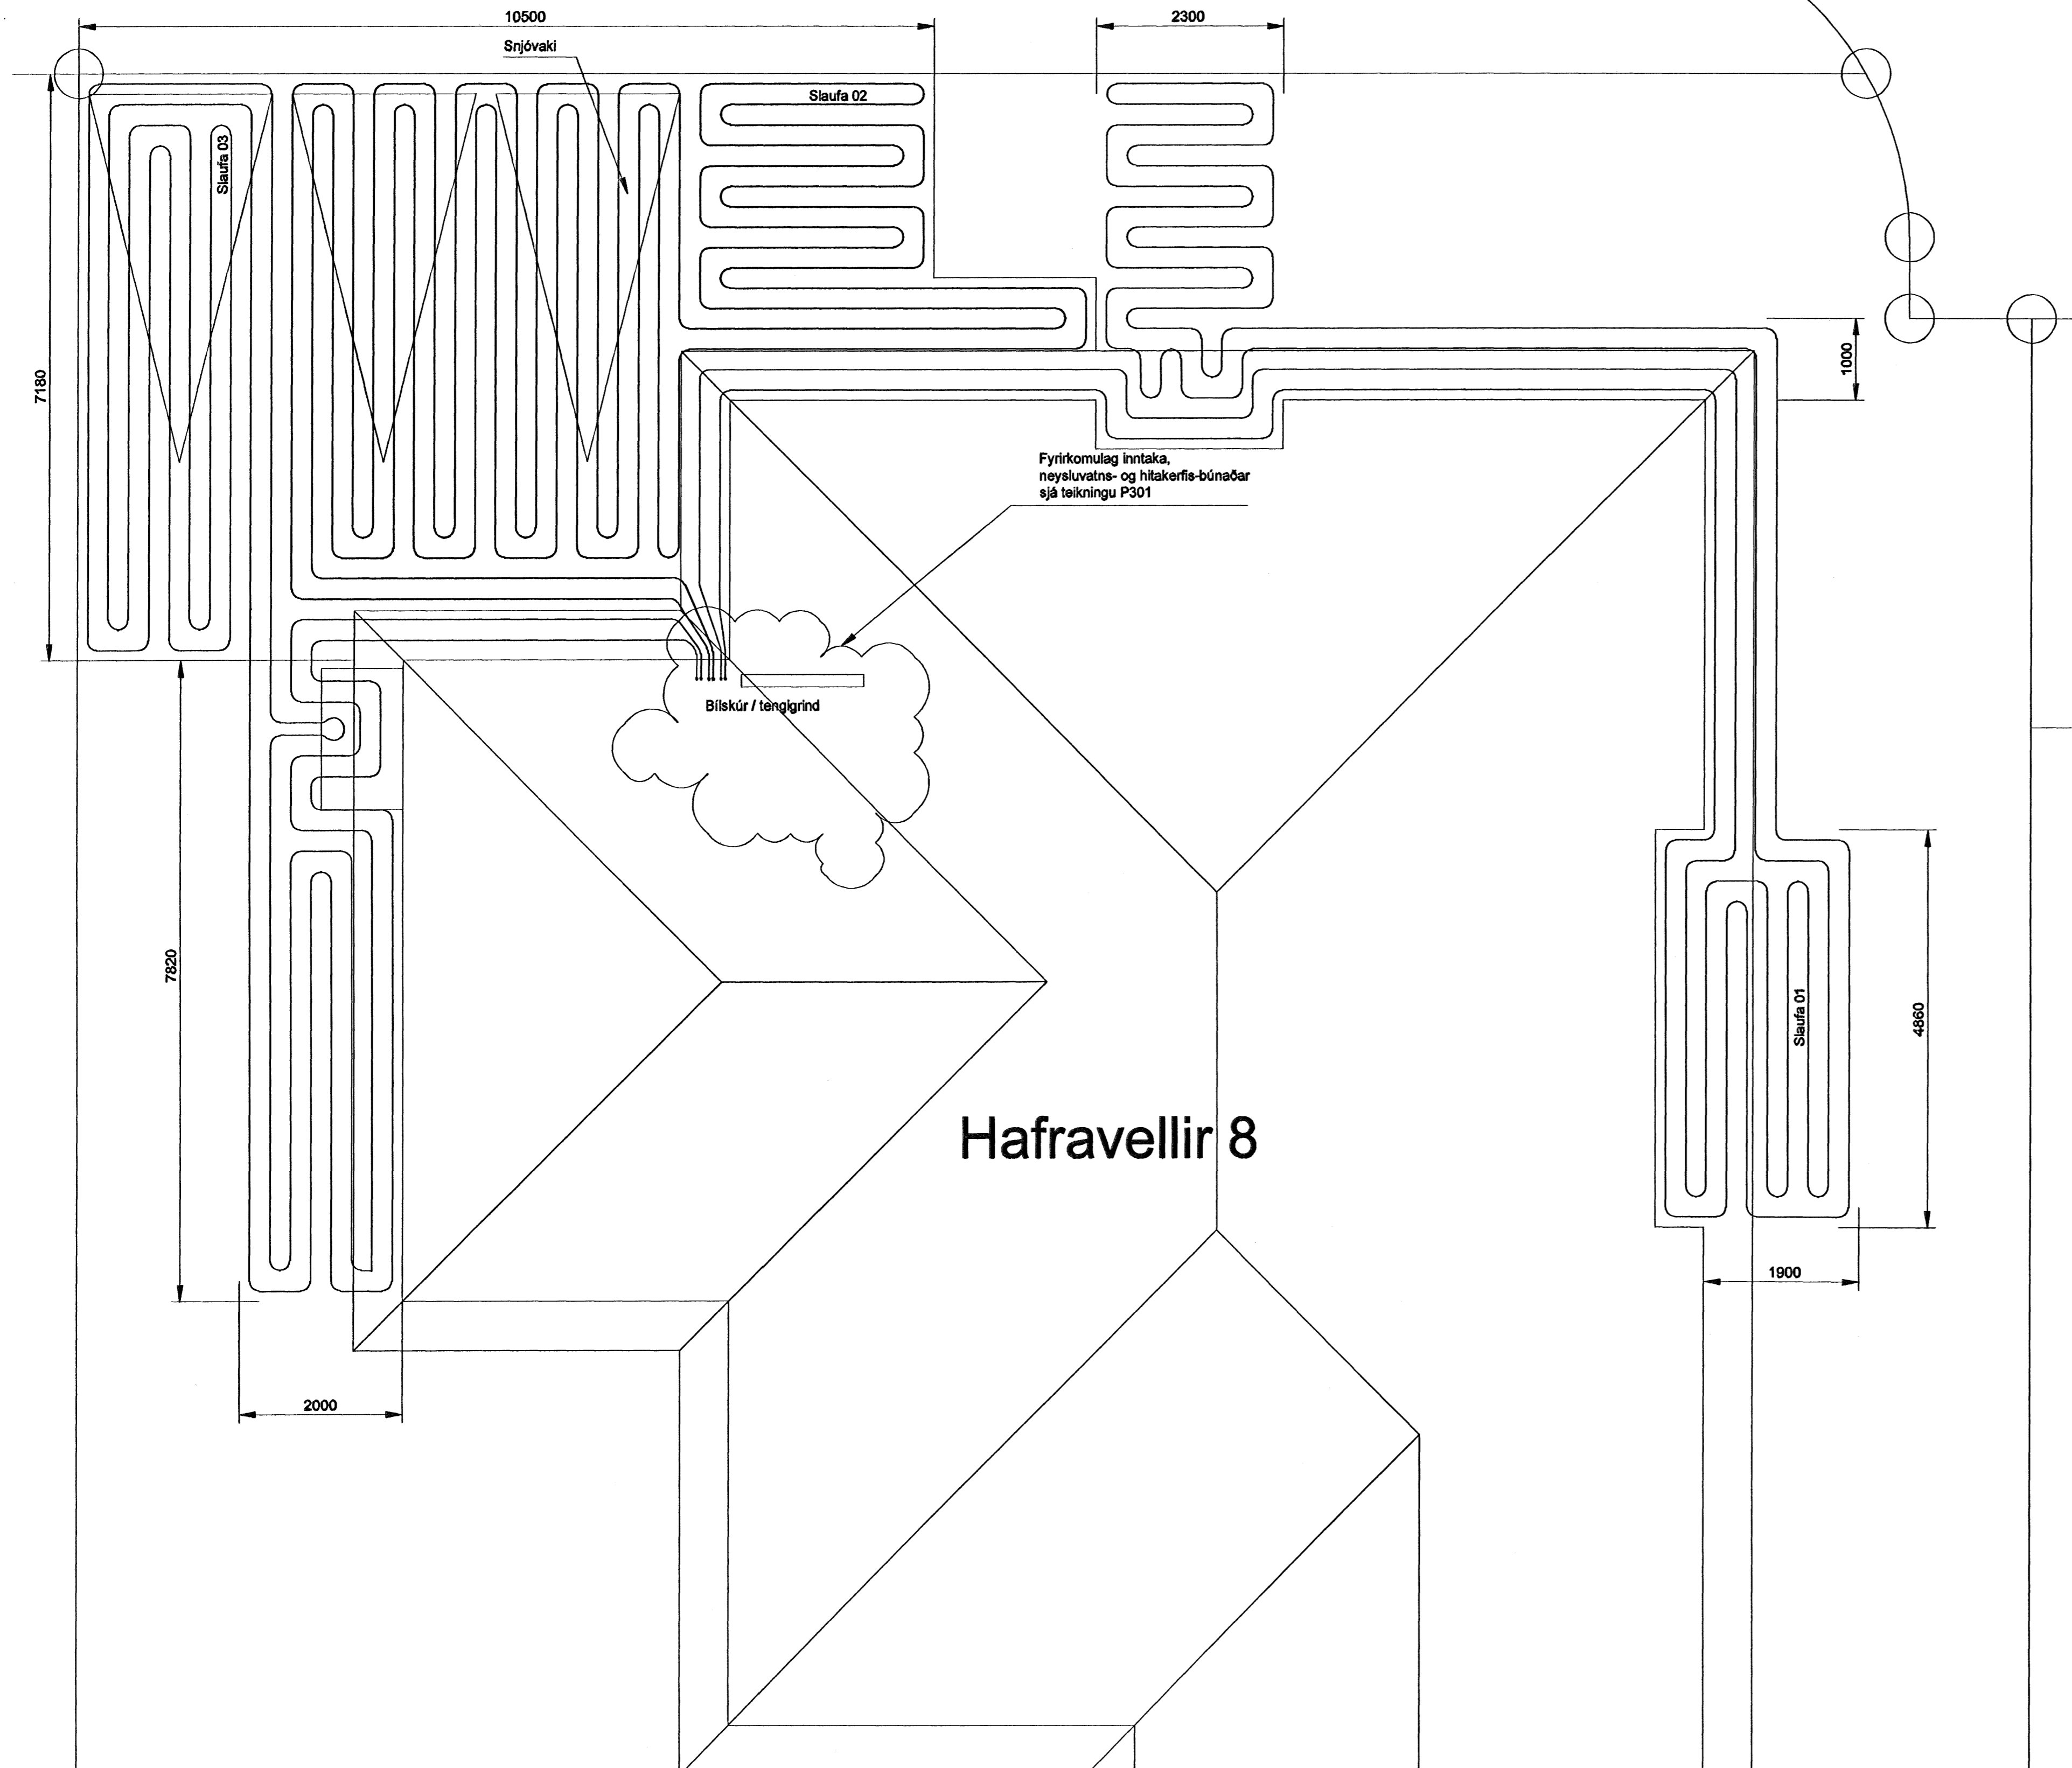

Aftun byggingaárita			
Aftun samráðingaraða			
Ögöfuferrill			
NÚMER	DAGS	SKÝRINGAR	BREYTT AF



ALMENNAR SKÝRINGAR SNJÓBRÆÐSLU

Almennt um snjóbræðslukerfið

Nota skal varmaskiptakerfi sem nýtir bakrás húss ásamt innspýtingu. Kerfið er með 33% glycol. Almennt nýtir kerfið bakrásarvatn hússins til hitunar snjóbræðslu. Ef bakrásarhiti snjóbræðsluvökva er of lágur, mun stjórnloki opna fyrir innspýtingu til afkastaukningar snjóbræðslukefisins. Sjá nánar í kerfisýsingu.

Snjóbrædd svæði eru við tvær hlíðar bílskúrs sem og farman við húsið og aftur með austurvegg að borðstofuanddyri.

Samtals eru snjóbrædd svæði um 120m². Mesta orkuþörf snjóbræðslu er tæp 22 kW, þar af koma tæp 12 kW frá bakrás húss.

Efni og frágangur lagna og annars búnaðar skal vera í samræmi við ÍST 67 og ÍST EN 442.

Snjóbræðslulagnir

Snjóbræðslulöngur skulu vera Rb vottaðar úr hitapolnu PP plasti Ø25 mm (utanmál) sérstaklega framleiddar til notkunar í snjóbræðslukerfum. Lagnir skulu þola a.m.k. 10 bara þrýsting við 60°C miðað við 50 ára endingartíma. Slöngur skulu lagðar með 250 mm millibili. Slöngur skulu lagðar á vel þjappað undirlag og fyllt að með sandi þar sem slöngur munu liggja undir hellum. Fjarlægðarstykki skal setja við allar beygjur og með 5 m millibili á beinum lögnum sem á sandi liggja.


Þrýstiprófa skal allar lagnir eftir ráðleggingum framleiðanda áður en þær steypast inn. Halda skal vinnubrýsting á lögnum eftir niðurlög þar til steyp hefur verið að þeim.

Tengigrind snjóbræðslu er á innvegg í bílskúr. Á bakrás hvernars snjóbræðslulöngu skal komið fyrir hitamæli sem og stopploka en á framrás hvernars snjóbræðslulöngu komi stíllloki/stíllitá til afkastastýringar slaufu.

Slaufa	Slaufulegd [m]	c/c á milli röra [mm]
01	151	250
02	180	250
03	142	250
Samtals:	473	

Samþykkt þann
28 JUNI 2007

F.h. Sigurbjartur Halldórsson

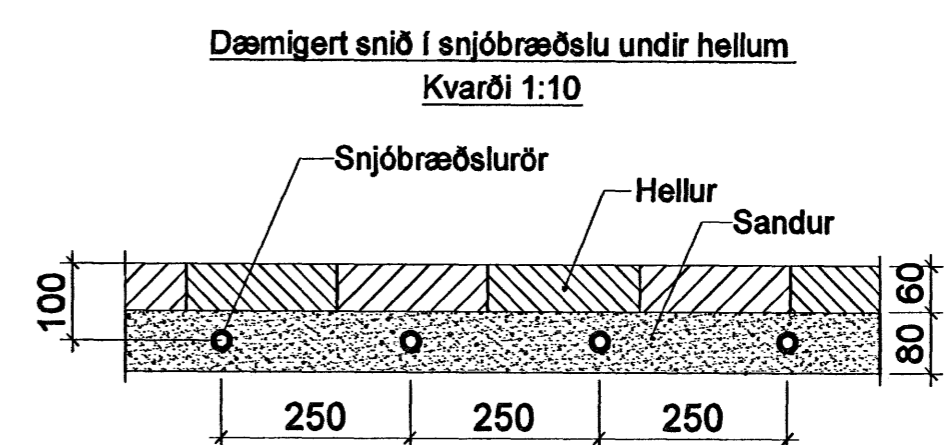

Oktagon ehf
Sími: +354 863 8372 | Netfang: hj@oktagon.is
www.oktagon.is | Vt. 630306-1000

VERK:
Hafravellir 8
Íbúðarhúsnæði

HEITI:
Grunnmynd 1. hæð
Almennar skýringar, Sérmynd
Snjóbræðslukerfi

BLAÐ:
P401

MAÐUR: SHG
TEKNAÐUR: SHG
KVAÐUR: 1:50 / 1:10 - A1

MAÐUR OG KT. HÖNNUNGAÐUR:
S. Hjörtur Guðjónsson, 110167-5989

ÚTGAFA:
Fr.

ÁFTUN BYGGINGAÁRITA:
S. Hjörtur Guðjónsson

DAGUR FRAMTÍÐAFA:
14. feb. 2007