



SNID Í PLAN 1:10

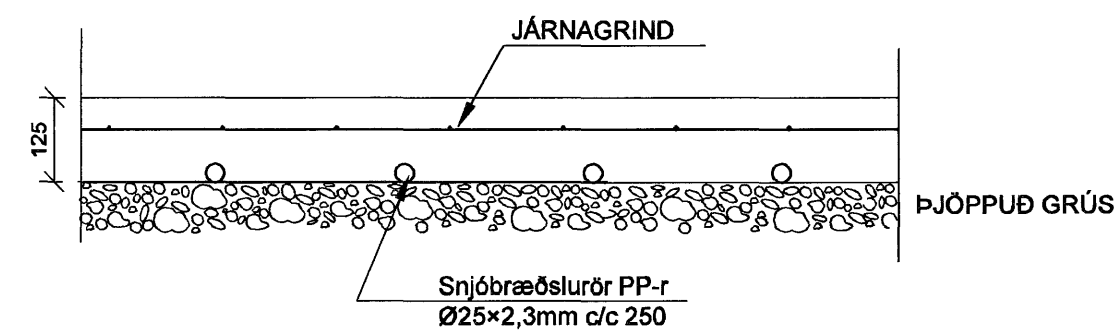


SNJÓBRÆSLUSLÖNGUR ERU HITAPOLNAR SLÖNGUR SEM PÓLA 60°C, 4,5 BAR Í 50ÁR


SNID Í HELLUR 1:10

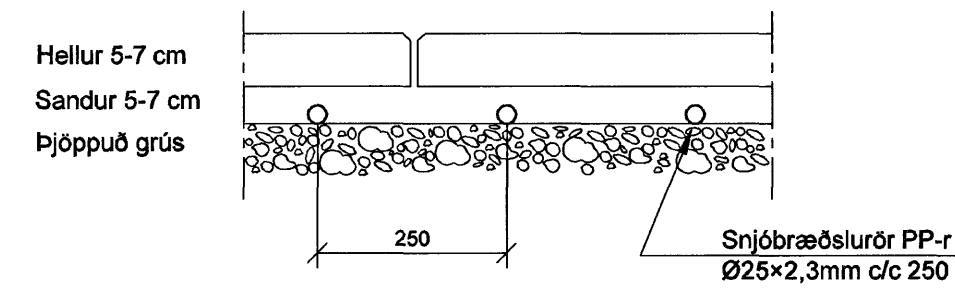

SNID MALBIK 1:10

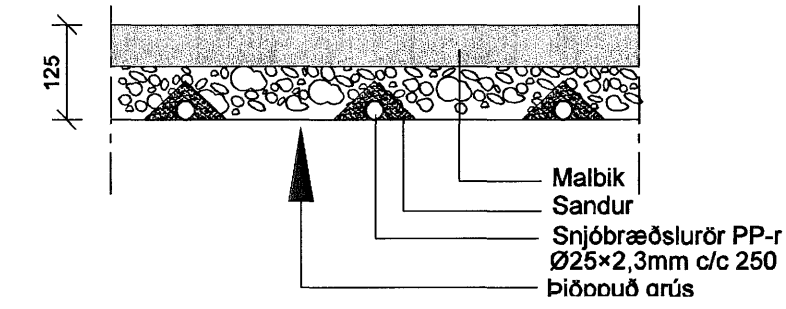


FRYSTIKLEFI  
SNID A DEILI 1:10

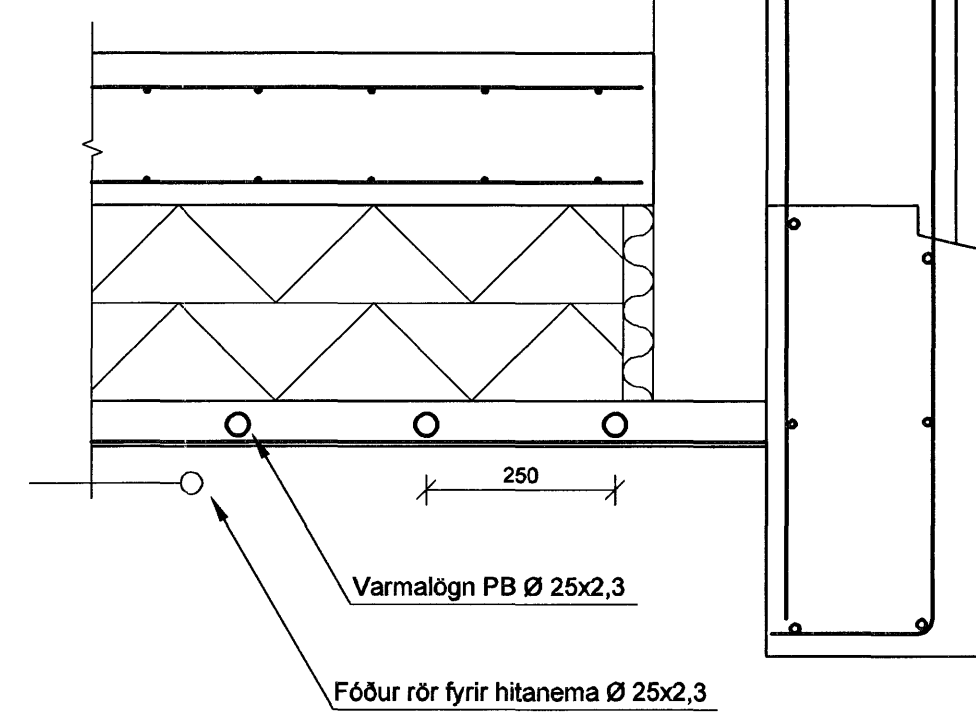

KERFISMYND TÆKNIRÝMI KENNISTÆRÐIR  
Tengigrind / snjóbræðslugrind

Stærð upphitaðs flatar.	~	542 m <sup>2</sup>
Heildarlengd hitalagna.	~	2201 m
Heildarlengd stofnlagna.	~	98 m
Reiknað hitastig vatns að snjóbræðslu er.	~	40° C
Reiknað hitastig vatns frá snjóbræðslu er.	~	15° C
Grunnafi afköst snjóbræðslu per m <sup>2</sup> .	~	60 w/m <sup>2</sup>
Hámarksafi afköst snjóbræðslu per m <sup>2</sup> .	~	140 w/m <sup>2</sup>
Heildarafköst snjóbræðslu.	~	76 kw
Vatnsmagn frá hitakerfi húsa.	~	0,32 l/sek
Viðbótarvatn frá hitaveitu á sérmeili.	~	0,25 l/sek

Í 30 daga á fullu afli. Þá koma boð frá ofankomnum sem er staðsettur á þaki

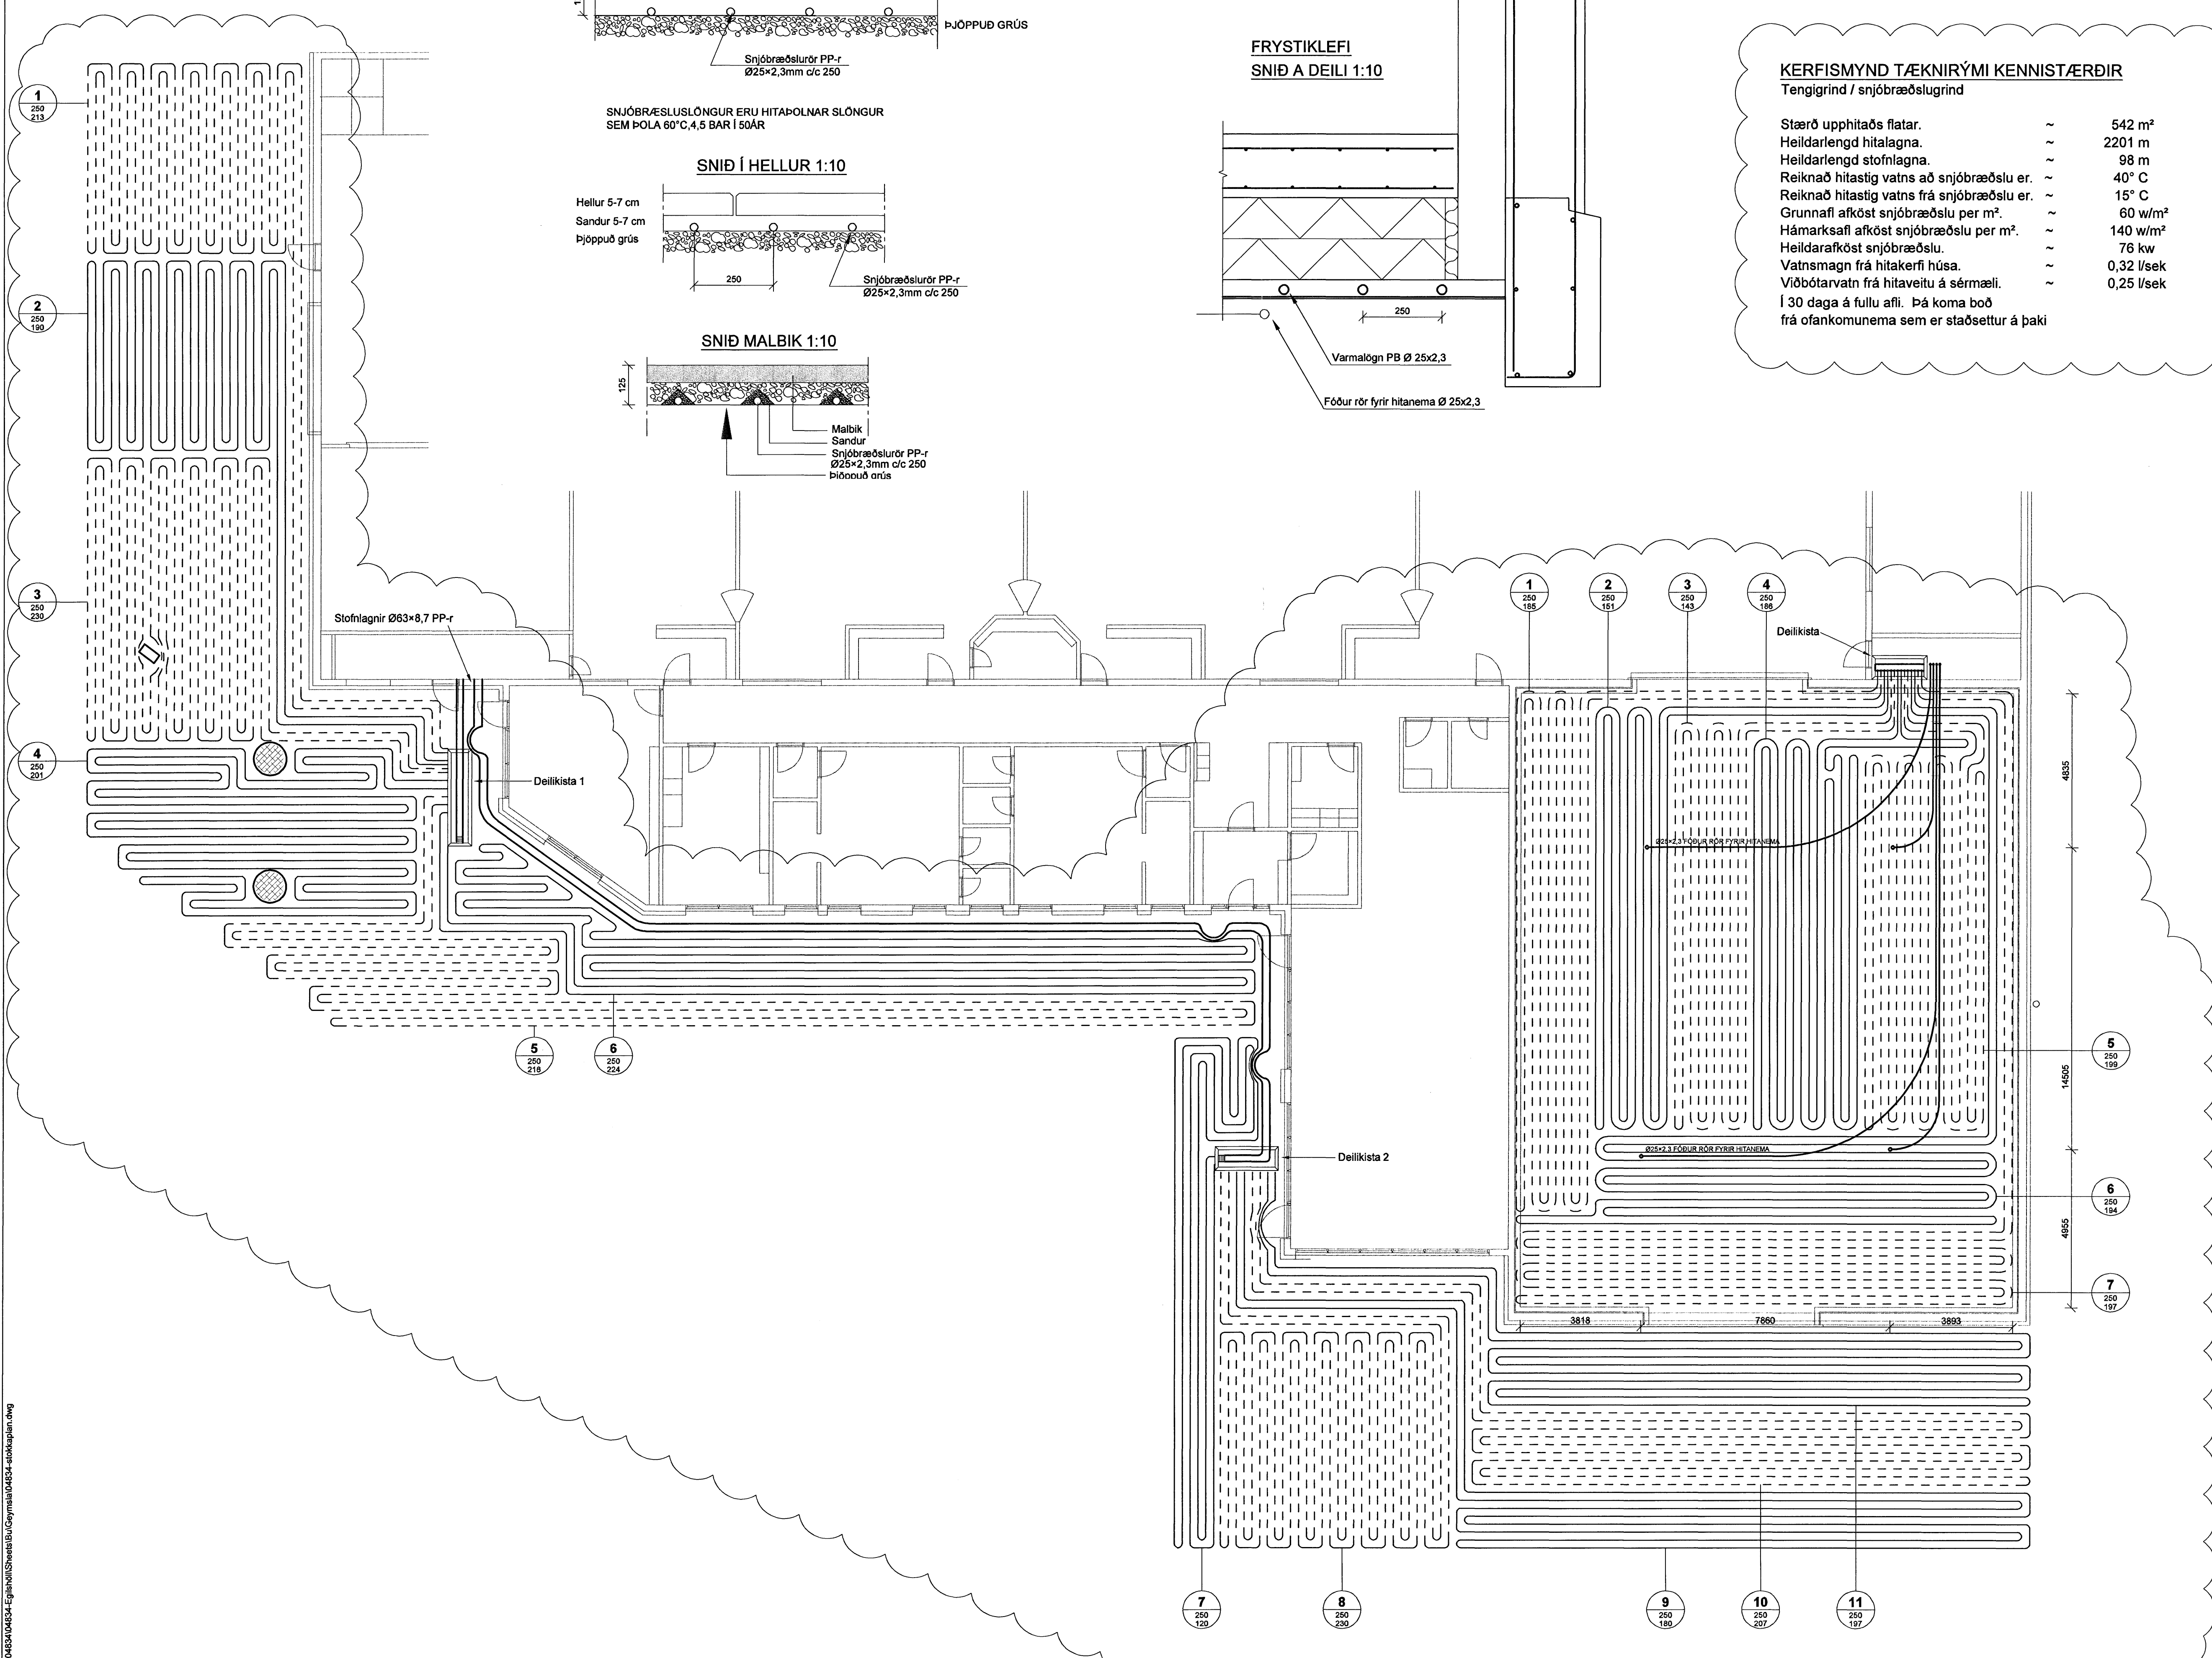

**Samþykkt þann**  
**02 JULI 2007**  
Byggingufultrúinn í Hafnarfirði  
F.h. Sigurbjartur Halldórsson

B 25.06.07 Lagnir færðar, Kennistærðum bætt við KMJ / BL / SÁS  
A 12.02.07 Deilikista færð vegna brunna KMJ/KMJ  
Útg. Dags. Skýring. Hannað/Yfirfarð

**VSB**  
VERKFRÆÐISTOFA

BÆJARHRAUN 20 · 220 HAFNARFJÖRDUR · KENNIT. 710796-2899  
vsb@vsb.is · Sími 585 8600 · Fax 585 8910 · www.vsb.is

Áritun séhófnuðar  
Sveinn Áki Sverrisson Kt: 230855 5808  
Verkhúsi  
**LÖNSBRAUT 1**  
**HAFNARFIRÐI**  
Verkhúsi  
Lagnir  
Varmalögn plan, stéttar og frystiklefi  
Grunnmynd  
Hannað / Teiknað / Yfirfarð / Kvartí / 1:100/1:10 / A1 / Síða -  
KMJ / BL / KMJ / BL / SÁS  
Dags. Verkefni / Teikning / Utgáfa  
05.02.07 / 06762 / P501 / B

V:\2004\0483\04834-Egghöll\Sheets\bu\Geymsla\04834-ebkappan.dwg