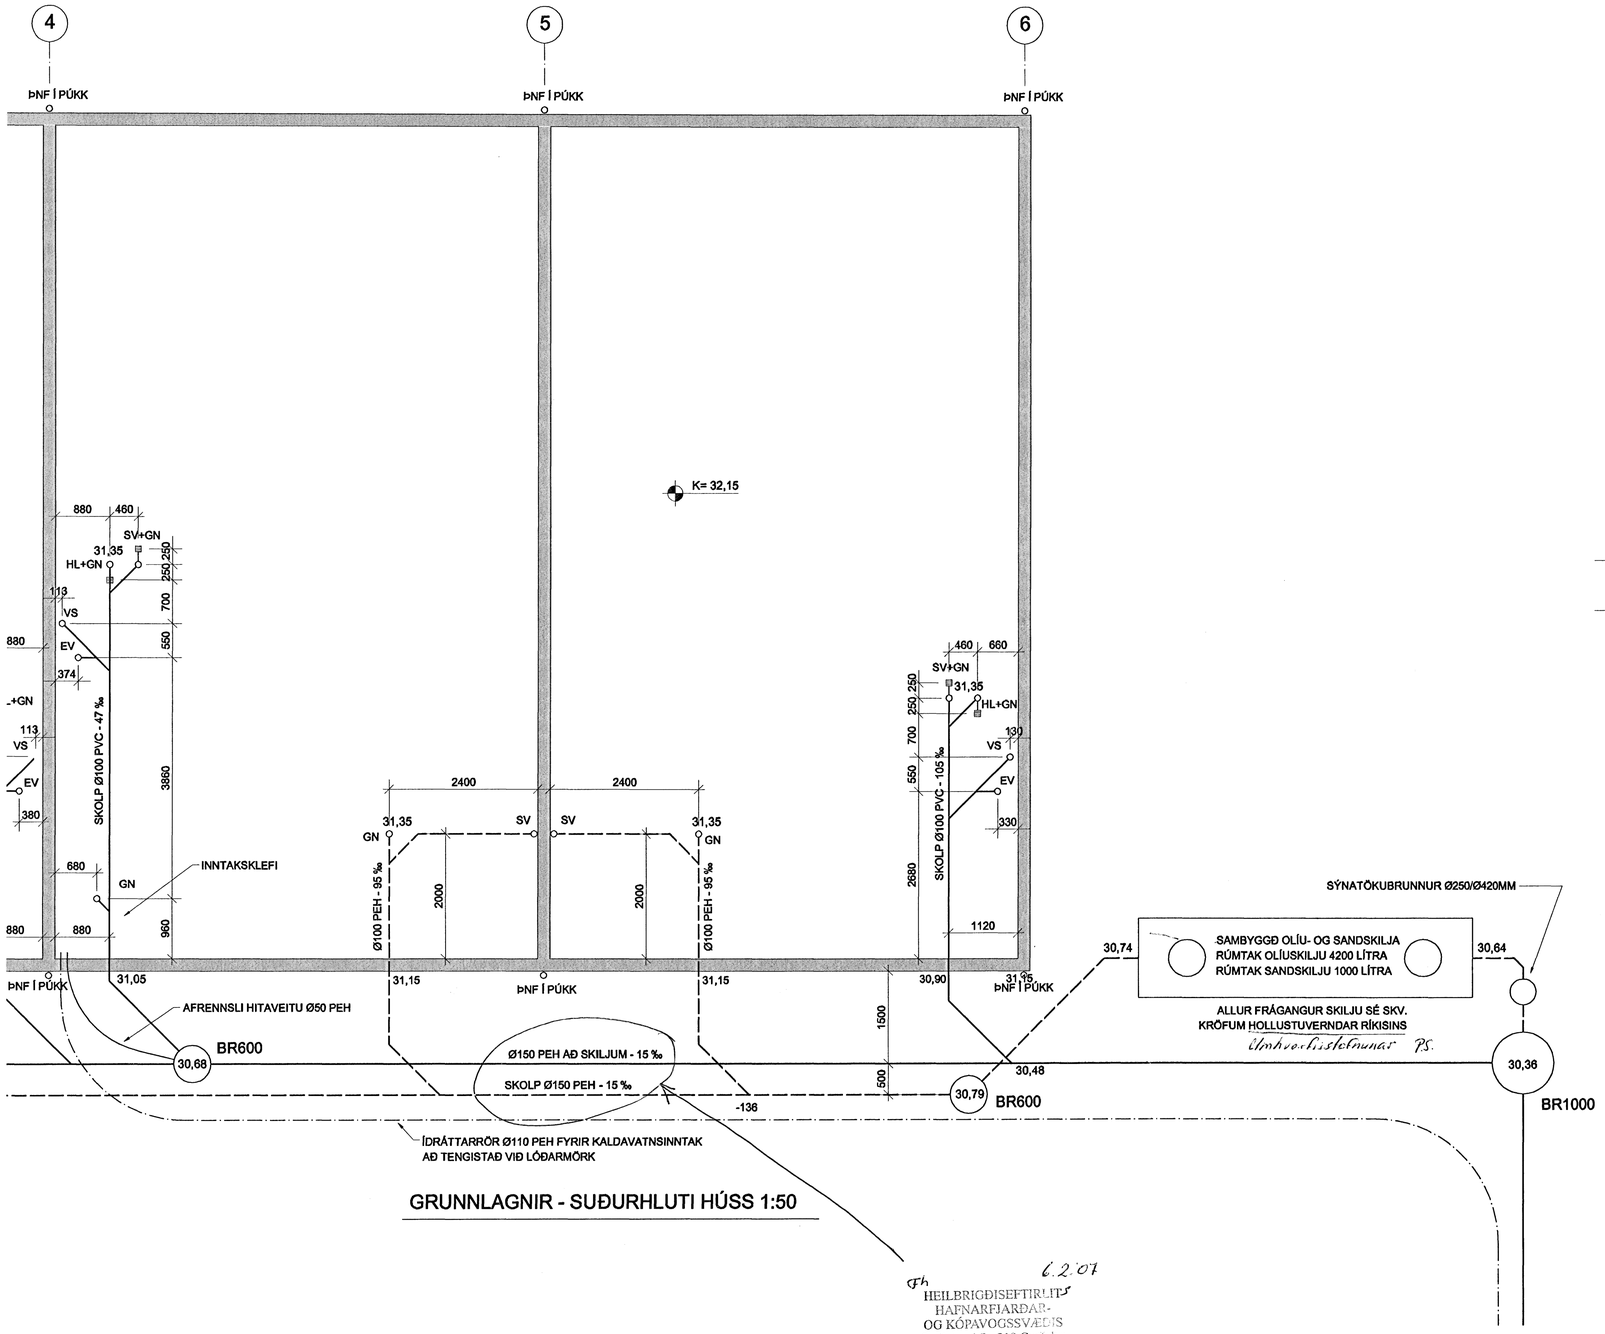

GRUNNLAGNIR - SUÐURHLUTI HÚSS 1:50

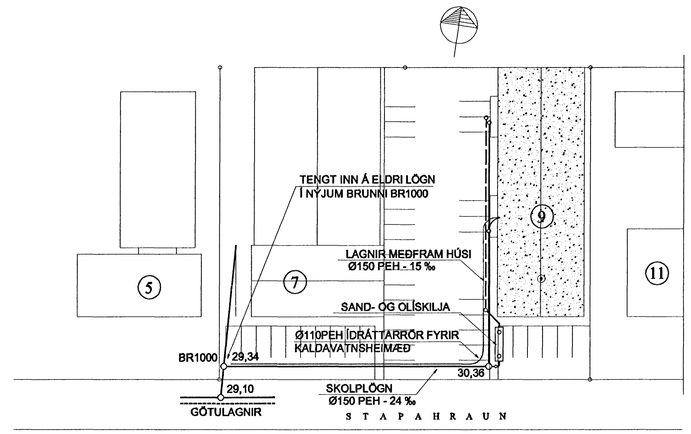

AFSTÖÐUMYND 1:500

FRÁRENNSLISLAGNIR

LAGNIR FRÁ GÓLFNIÐURFÖLLUM Í SAL OG SKOLVASKI ERU ÞEH LAGNIR OG SKILDAR FRÁ SKOLPLÖGNUM. ÞÆR LIGGJA MEÐFRAM HÚSI Í OLÍU- OG SANDSKILJU VIÐ SUÐURENDA HÚSSINS OG ÞAÐAN Í SKOLPBRUNN.
SKOLPLAGNIR INNANHÚSS ERU PVC LAGNIR PAKKAÐAR MEÐ GÚMMÍHRINGJUM.
UTANHÚSS ERU SKOLPLAGNIR ÚR ÞEH EN LEYFILEGT ER AÐ NOTA STEINLAGNIR Í STAÐINN. SKOLPLAGNIR LIGGJA MEÐFRAM LANGHLIÐ HÚSSINS TIL SUÐURS Í BRUNN NÁLÆGT LÓÐARMÖRKUM EN FRÁ BRUNNI LIGGJA ÞÆR SAMSÍÐA LÓÐARMÖRKUM Í VESTUR AÐ LÖGN SEM LIGGUR FRÁ GÖTULÖGN AÐ HÚSI NR. 7. ÞAR ER SETTUR BRUNNUR OG NÝ LÖGN TENGD VIÐ ELDRI LÖGN.
GERT ER RÁÐ FYRIR AÐ ÞAKNIÐURFÖLL SÉU SETT Í STAÐBUNDIÐ PÚKK VIÐ HÚS.

MERKINGAR

BR:	BRUNNUR
GN:	GÓLFNIÐURFALL MEÐ VATNSLÁS
ÞN:	ÞAKNIÐURFALL
EV:	ELDHÚSVASKUR
SV:	SKOLVASKUR
ÞV:	ÞVOTTAVÉL
HL:	HANDLAUG
BK:	BAÐKAR
SB:	STEYPIBAÐ
VS:	VATNSSALERNI

———— PÖKKUÐ SKOLPLÖGN
— — — — PÖKKUÐ REGNVATNSLÖGN
———— PÖKKUÐ REGN- OG JARÐVATNSLÖGN
— — — — ÓPÖKKUÐ JARÐVATNSLÖGN

Fh HEILBRIGÐISEFTIRLITS HAFNARFJARÐAR- OG KÓPAVOGSSVÆÐIS Garðatorgi 7 - 210 Garðabæ
6.2.07
Samþ. með fyrirvara um breytingar á texta (viðhlum)

Samþykkt þann 02 JÚLÍ 2007
Byggingafulltrúinn í Hafnarfirði
F.h.Sigurbjartur Halldórsson

BREYT.	DAGS.	TEXTI

STAPAHRAUN 7-9 HAFNARFIRÐI

GRUNNLAGNIR
SUÐURHLUTI OG AFSTÖÐUMYND

HANNAD: KMÞ	TEIKNAÐ: KMÞ	YFIRF.: KMÞ	DAGS.: 1.FEB. 2007	
SAMÞYKKT:			KT.: 130257-2409	

VERKFRÆÐISTOFA KÓPAVOGS EHF
Dalvegi 18, 201 Kópavogi
Sími: 534-8810 Fax: 534-8818
verkkop@internet.is/Gsm 821-4922

SKJAL:
KVARÐI 1:50 1:500
BLAÐ NR. L-02

AÐALUPPDRÆTTIR:

2.2007 10:40:46