GRUNNMYND
1:50

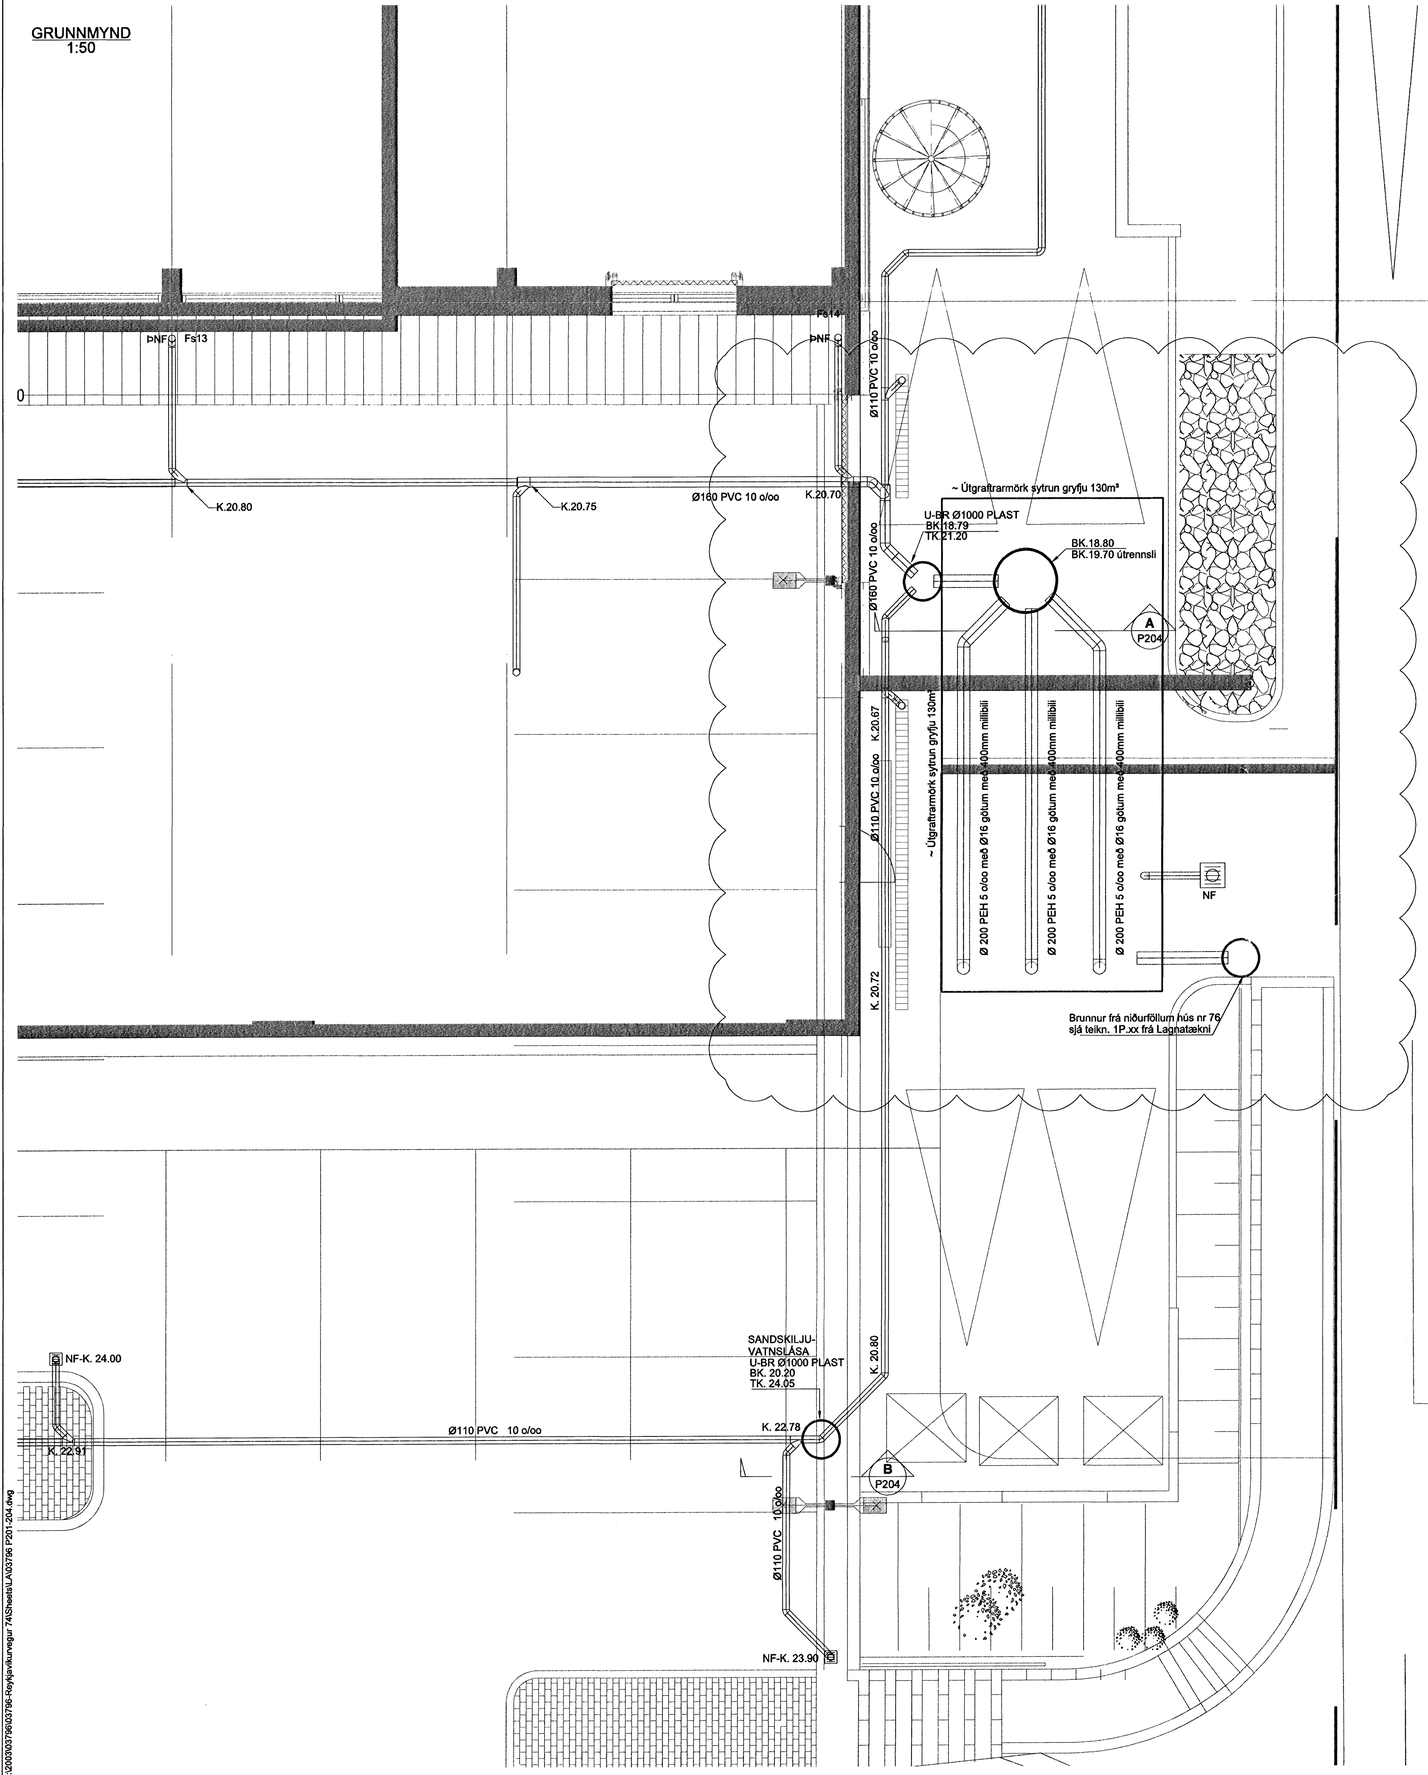

SNIÐ A
1:20 P204

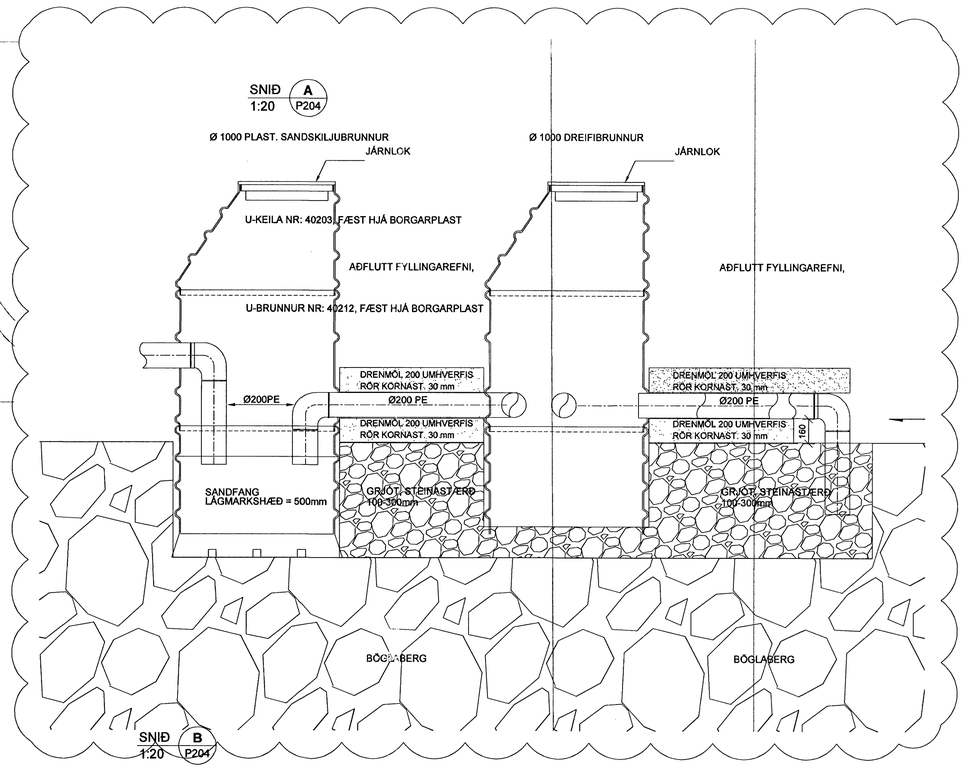

SNIÐ B
1:20 P204

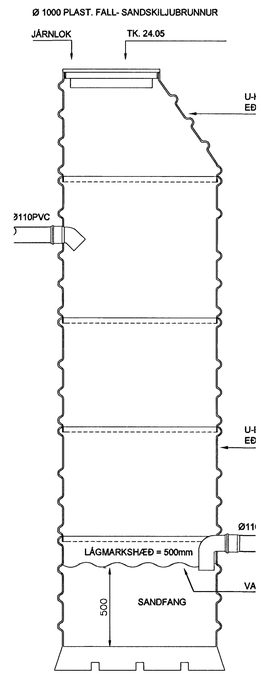

SNIÐ C
1:20 P203

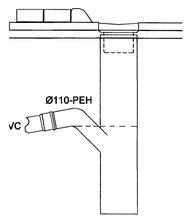

DN240-PLAST
NF Í MALBIKI

Samþykkt þann
04 JULI 2007
Byggingafulltrúinn í Hafnarfirði
F.h.Sigurbjartur Halldórsson

2.7.'07
HEILBRIGÐISEFTIRLITS
HAFNARFJARÐAR-
OG KÓPAVOGSSVÆÐIS
Garðatorgi 7 - 210 Garðabæ

REYKJAVÍKURVEGUR 74

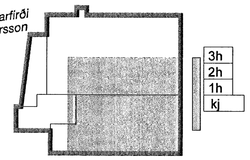

C	27.03.07	BREYTTAR SITURLAGNIR OG GRYFJA — KMJ/SÁS
B	26.05.06	BÆTT VIÐ LÖGNUM, NIÐURFÖLL FÆRÐ OFL. — JGR/SÁS
A	13.03.06	GREIN SETT INN Á LÖGN — JGR/SÁS
Útg.	Dags.	Skýring — Hannað/Yfirfarið

071070-5067

VSB
VERKFRÆÐISTOFA

BÆJARHRAUN 20 · 220 HAFNARFJÖRÐUR · KENNIT. 710796-2899
vsb@vsb.is · Sími 585 8600 · Fax 585 8610 · www.vsb.is

Áritun sérhönnuðar
SVEINN ÁKI SVERRISSON Kt: 230855 5609

Verkheiti
REYKJAVÍKURVEGUR 74
HAFNARFIRÐI

Verkhluti
LAGNIR
GRUNNLAGNIR-SNIÐ
GRUNNMYND

Hannað	Teiknað	Yfirfarið	Kvarði		Síða
KMJ/JGR	KMJ/JGR	SÁS	1:50	/ A1	-
Dags.		Verkefni	Teikning		Útgáfa
20.02.2006		03796	P204		C

V:\2003\03796\03796-Reykjavikurvegur 74\Sheet\ALA03796 P201-204.dwg