


SNID I-I
Mkv. 1: 20

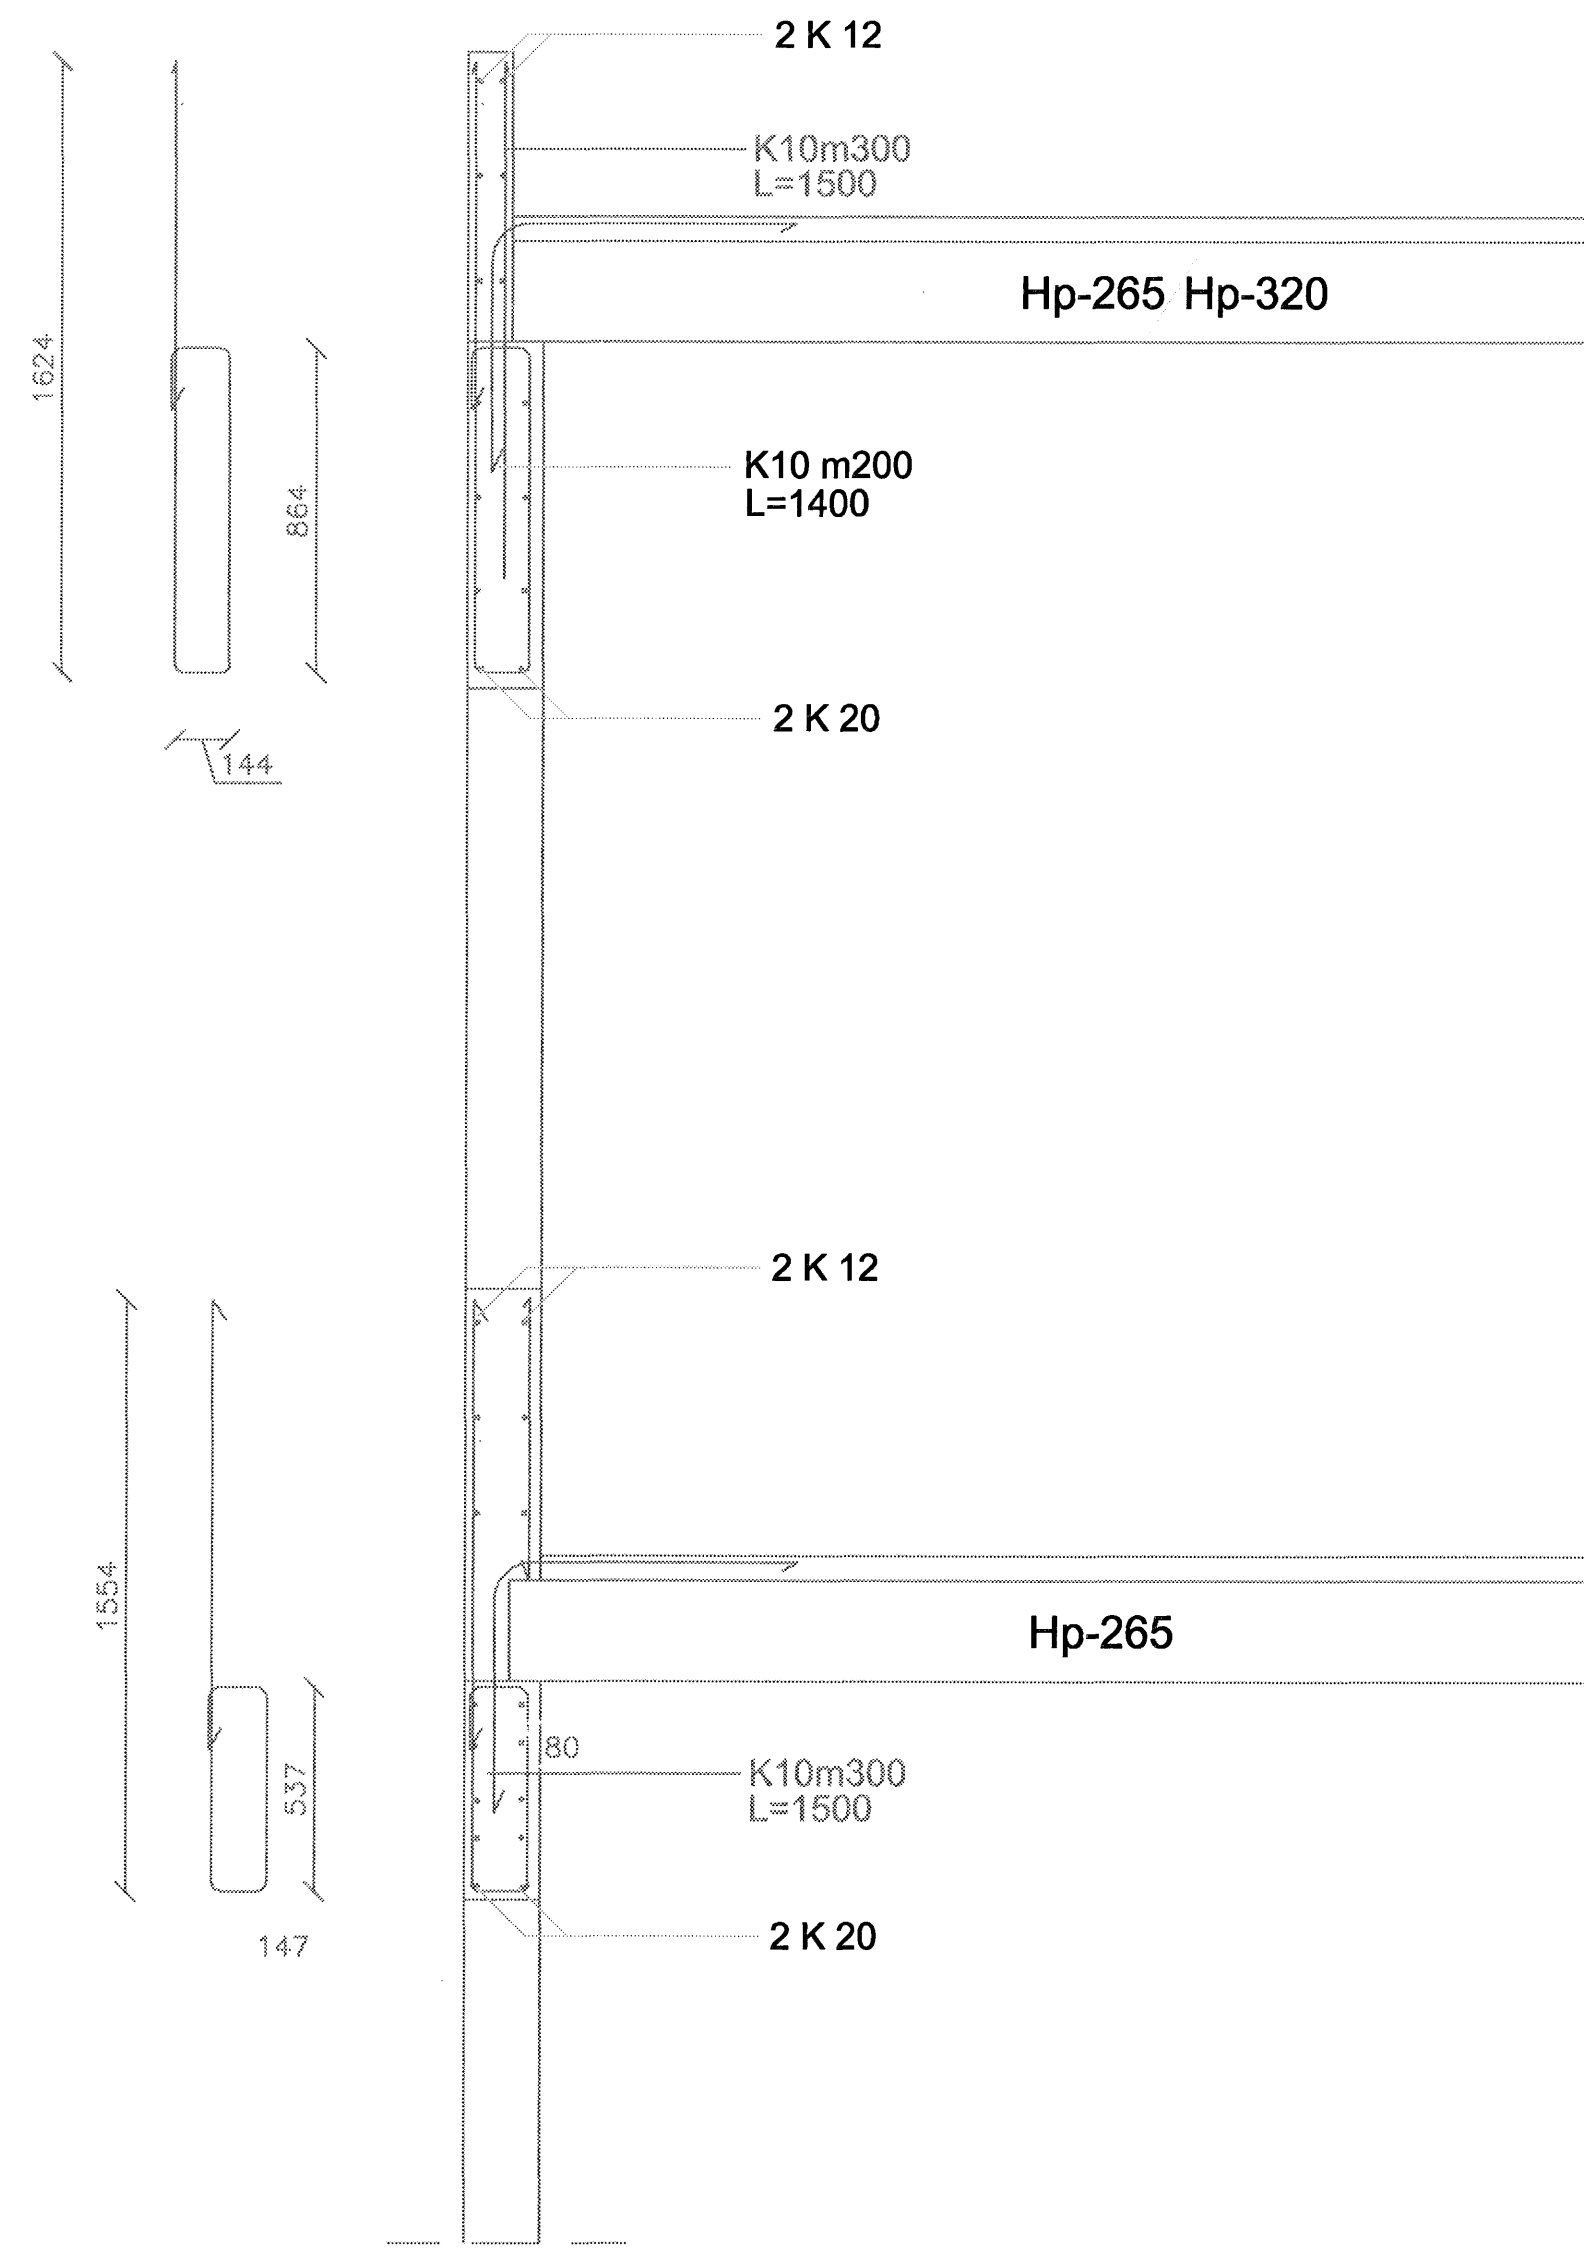

SNID J-J
Mkv. 1: 20

Skýringar


Sjá almennar skýringar á skýringarbladi
Öll mál eru í mm

Breytingar Hp 320 í stað Hp 400 Maí 2007

Samþykkt aðalhönnuðar
Kennitala *Þorsteinn*

Samþykkt burðarpólshönnuðar
Kennitala 190157 3509 *Óskóla Ásgeirsdóttir*

NORDURHELLA 17
HAFNARFIRDI

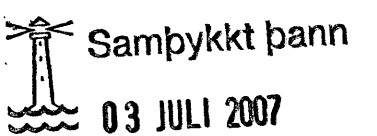Snid I-J 
Byggingulltrúinn í Hafnarfirði
F.h. Sigurbjartur Halldórsson

Mkv. 1 : 20 Dags. 10.feb. 2007

Reiknad 0A Teiknad 0A

SÍMI 840 6621 Verk nr. 1018 Blad nr. B09