



SÖKKULL 1:50 HLÍÐARÁS 1

SÖKKULL 1:50 HLÍÐARÁS 3

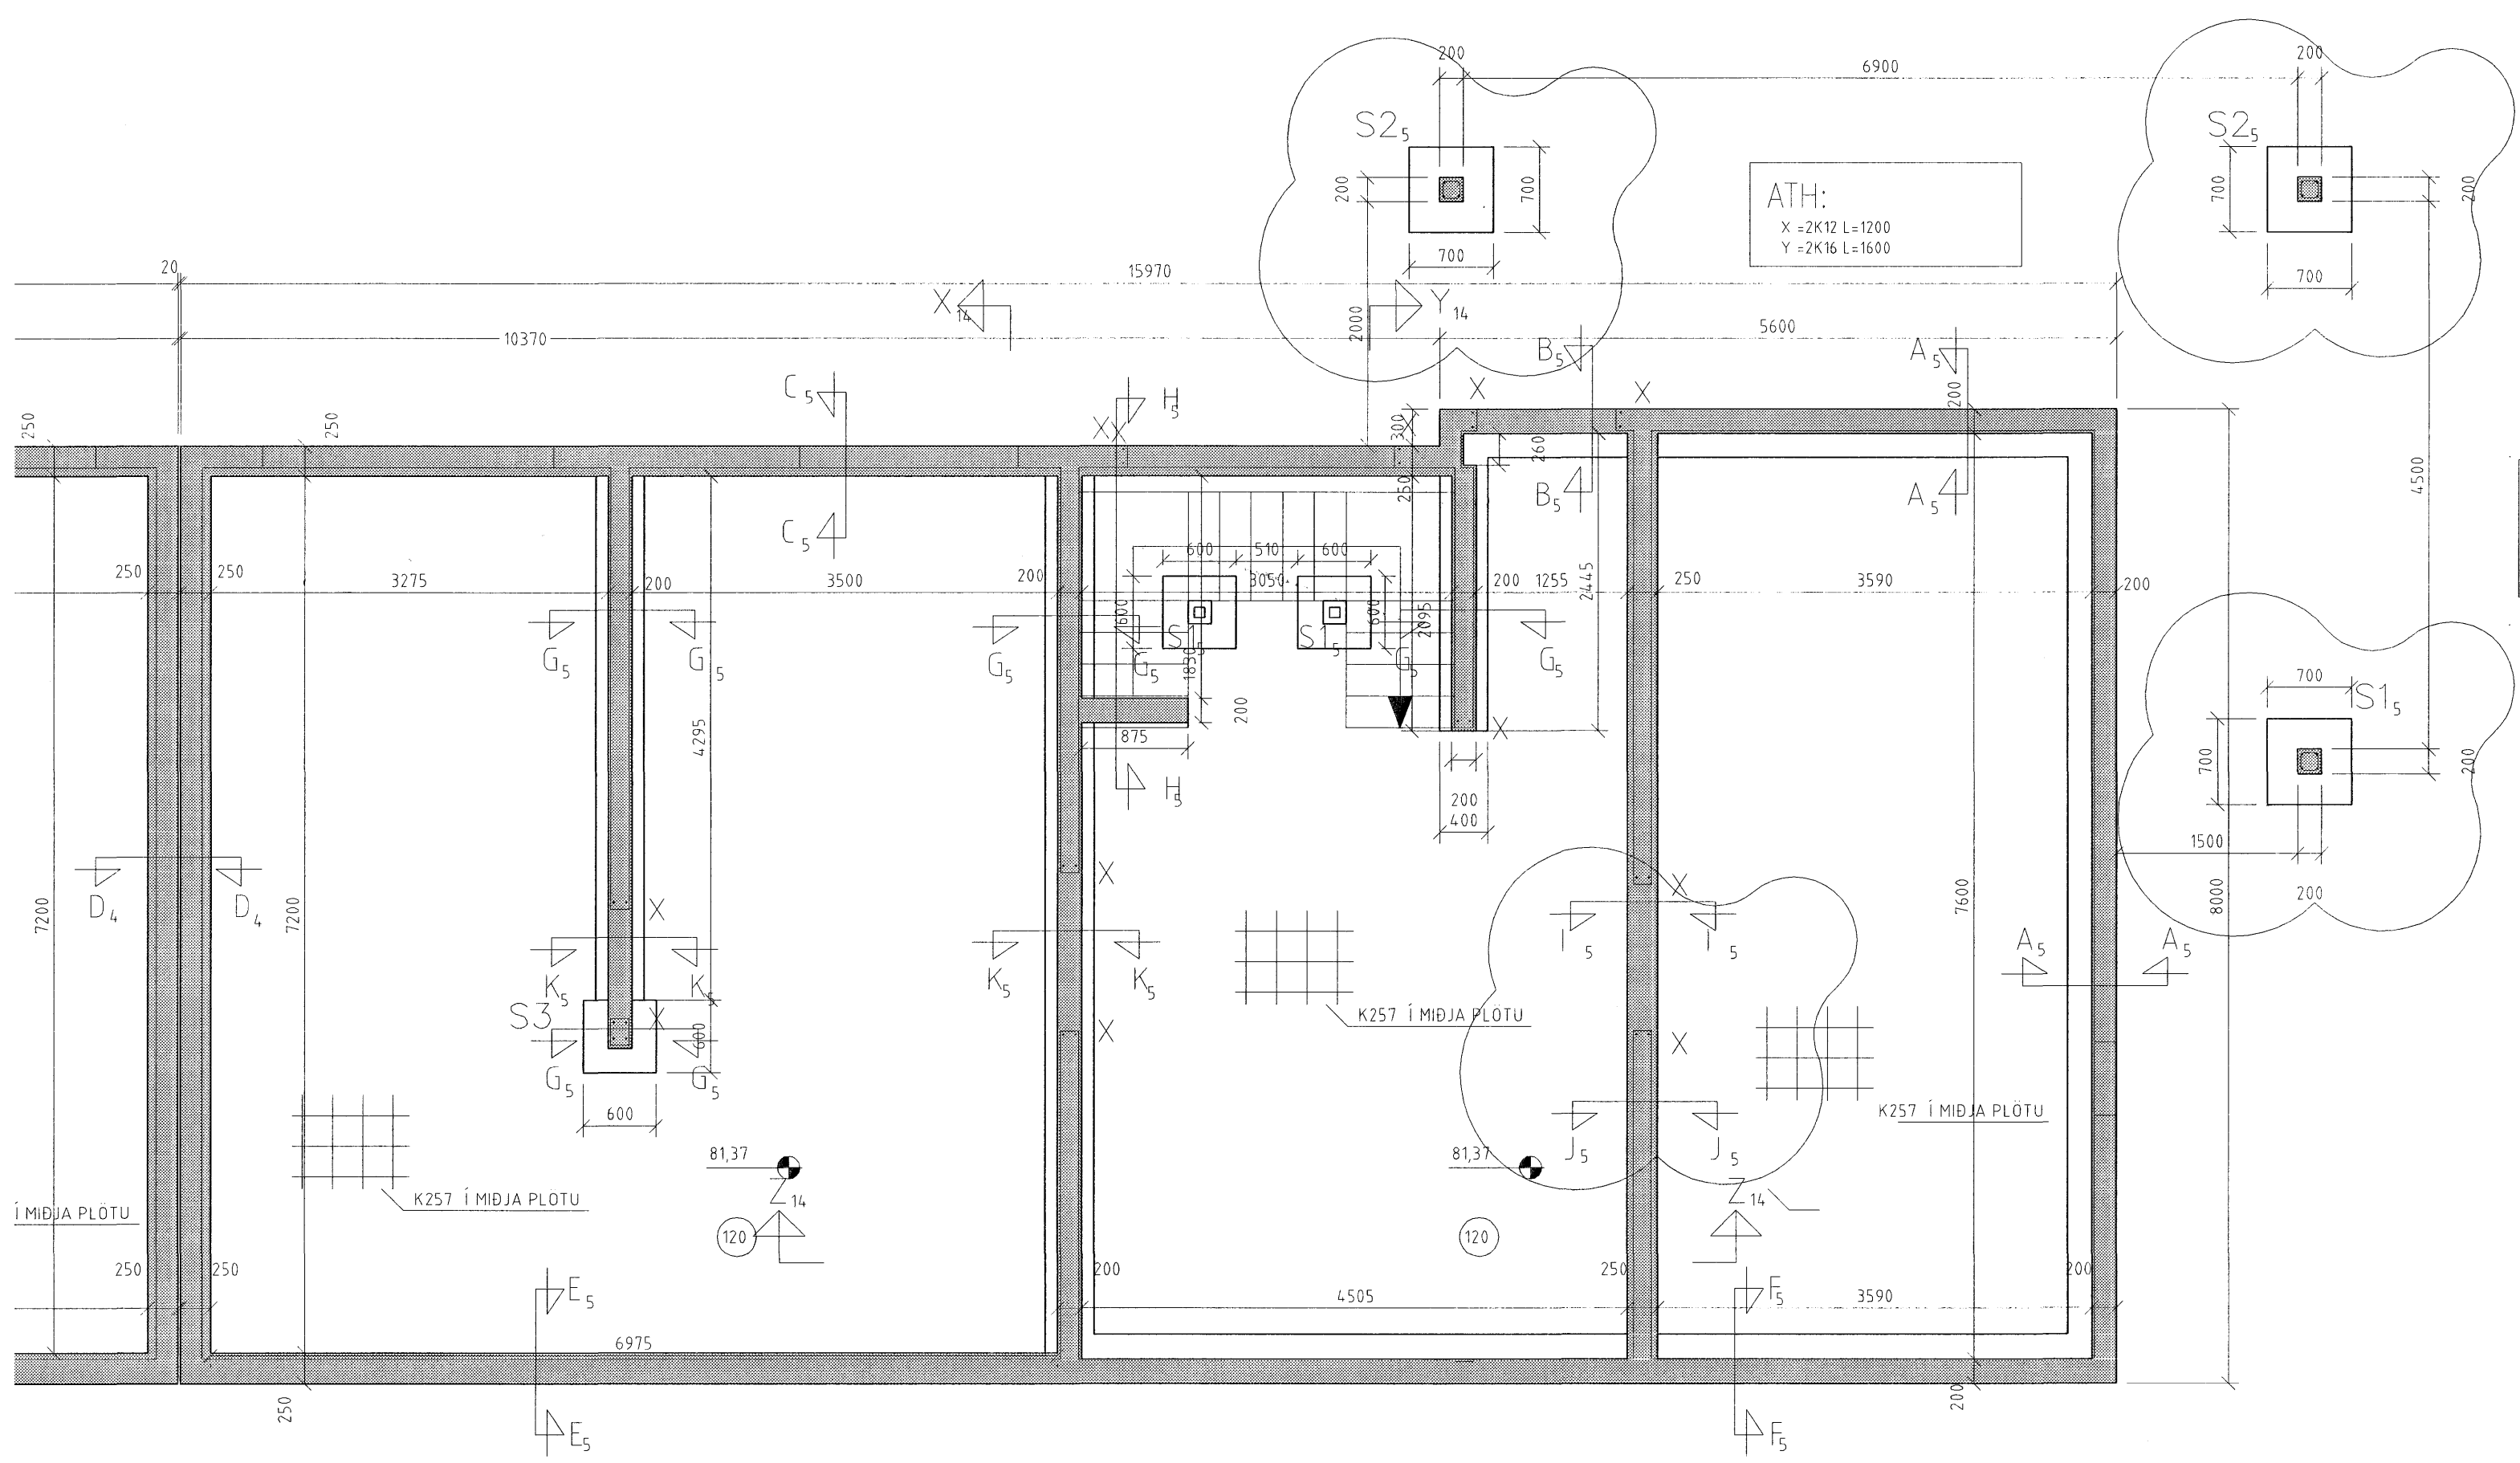

SÖKKULL 1:50 HLÍÐARÁS 5

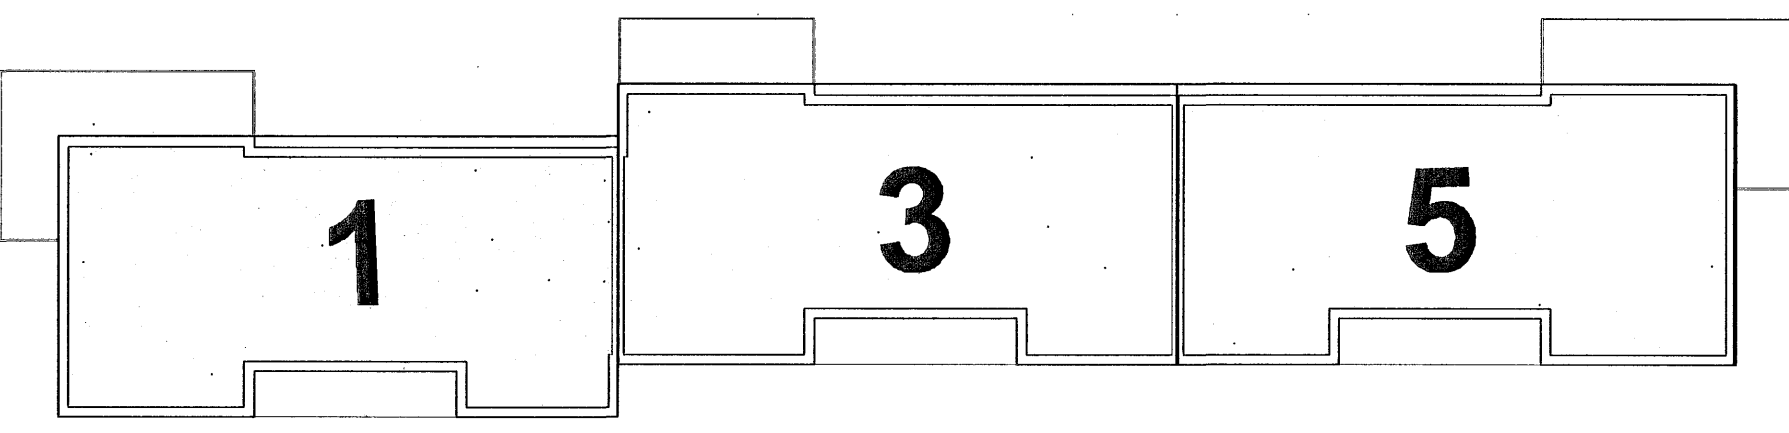

Sampykkt þann
09 JULI 2007
Byggingulfrúinn í Hafnarfirði
F.h.Sigurbjartur Halldórsson

Sigrún Óla

Tilvísun:	Heiti teikningar:
X	
8	
7	
6	
5	
4	
3	
2	
1	02.05.'07 RE BÆTT VIÐ SÚLUM OG VEGGUNDIRSTÖÐUM
Br.	Dags.: Af. Sam. Breyting:

Vignir Jónsson Byggingatæknifræðingur
 Skipasundi 47 104-Reykjavík
 Sími: 564-0224
 e-mail: vignir1@solark.is

HLÍÐARÁS 1-5
 HAFNAFJÖRÐUR
 BURÐARVIRKI
 GRUNNMYND SÖKKLA

VERK NR	004	KVARNI	1.50	BL NR	2
TEKNI NR	0024				
Formaður	V.J.	Staður	V.J.	Stjóri	V.J.
Dagur	20.01.2007	Sampykkt	Vignir Jónsson	Undirskrift	Vignir Jónsson
Al	020561-4759	Breyting			