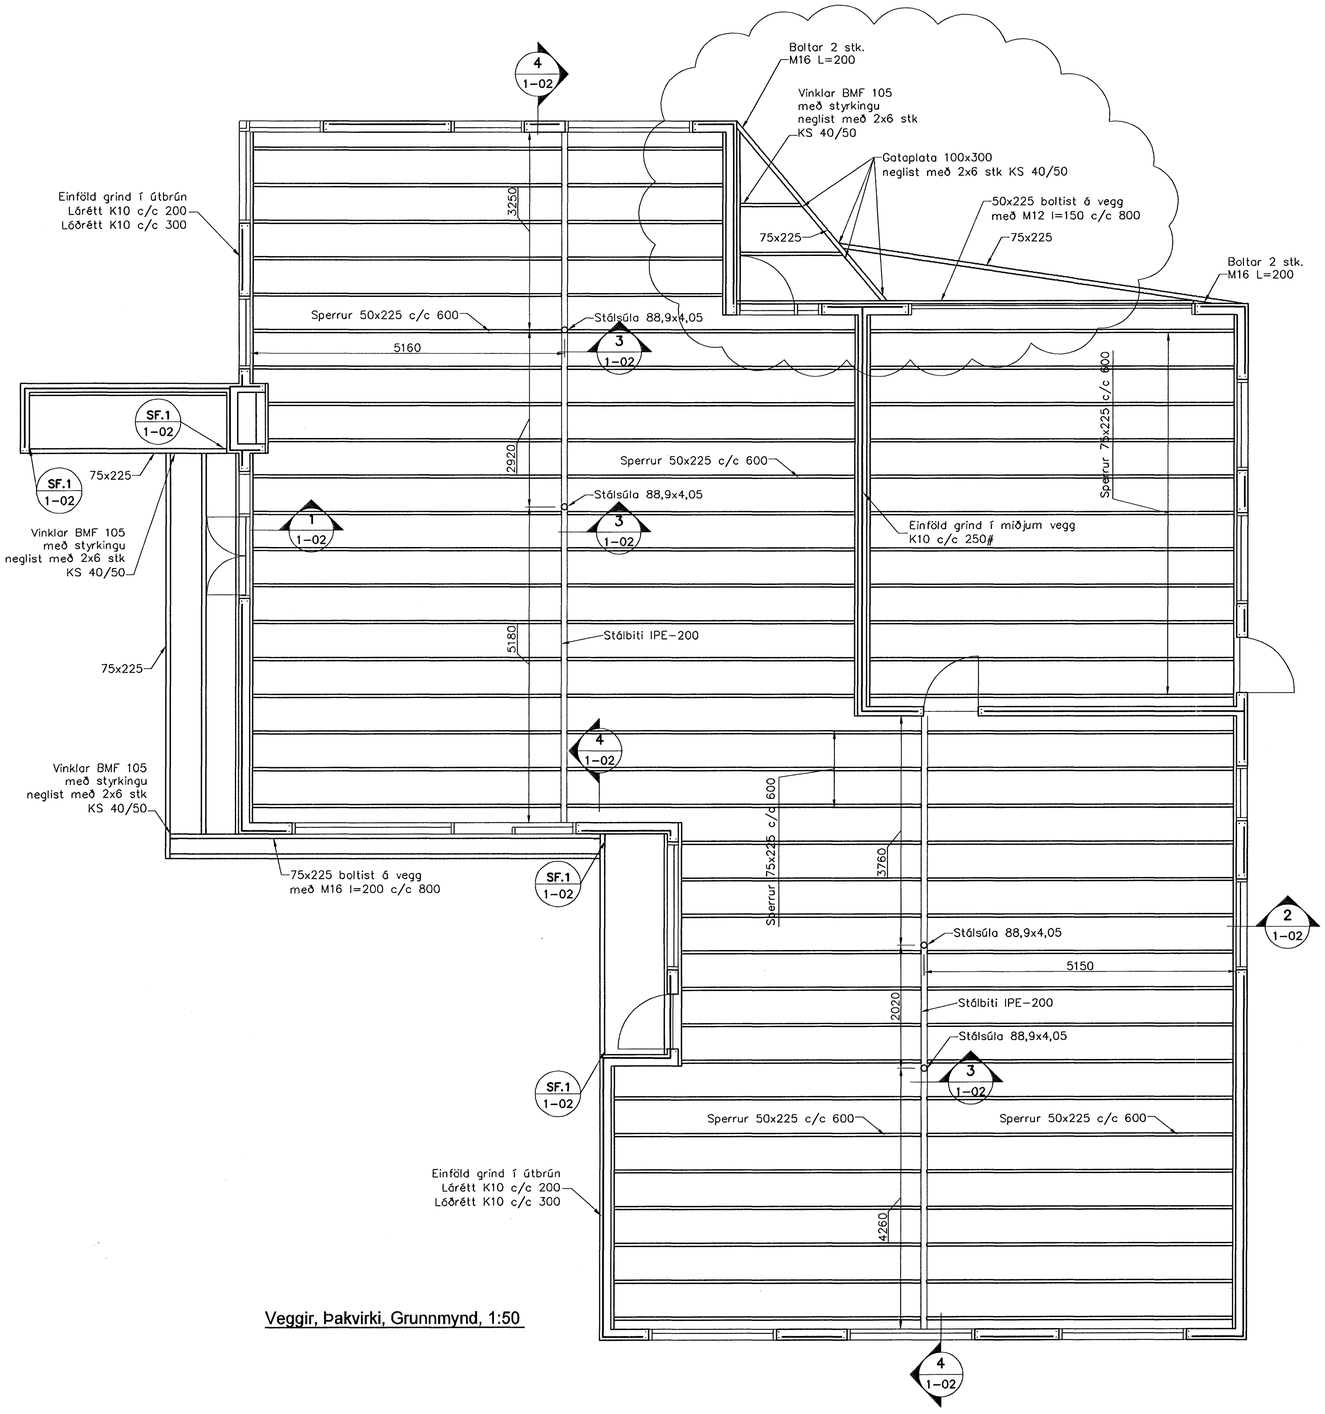

Veggir, Þakvirki, Grunnmynd, 1:50

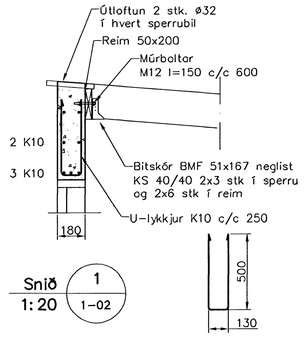

Snið 1 / 1-02 — 1:20

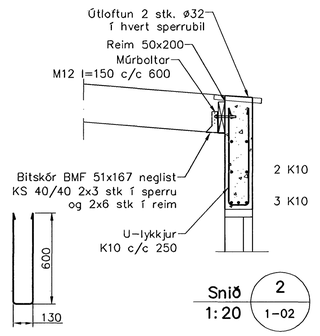

Snið 2 / 1-02 — 1:20

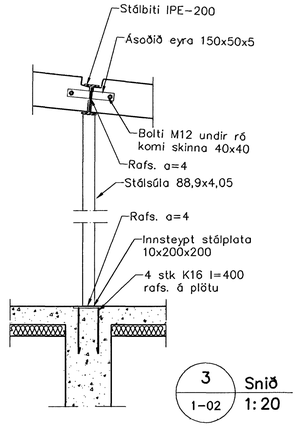

3 / 1-02 Snið 1:20

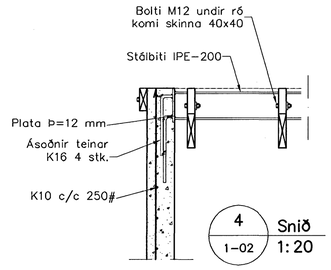

4 / 1-02 Snið 1:20

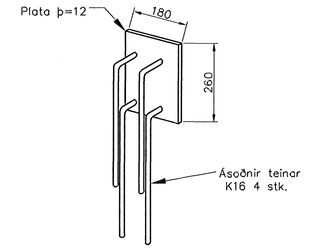

SF-1 stálfesting,
plata við bitaenda, 1:10

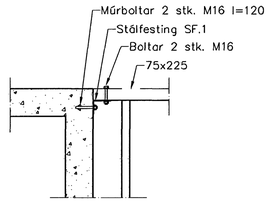

Stálfesting SF.1 / 1-03 — 1:20

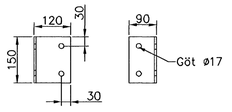

Stálfesting SF.1

Skýringar

Almennar skýringar sjá blað 00-02

Steypa

Brotþolsflokkur:	C25/28 samkv. ENV 206 (250)
Vatnssementstala:	skal vera minni en 0,55
Loftmagn:	5-7%
Sigmál:	60-80 mm

Timbur

Allt timbur í burðarvirki skal vera styrkleikaflokkað minnst K18 samkv. ÍST-DS 413 nema annað sé tekið fram á teikningum. Timbur sem leggst að eða í steypu skal fúavarið á viðurkenndan hátt. Leggja skal tjörupappa milli trés og steypu

Stál

Allt stál í burðarvirki skal vera Fe 360 samkv. ÍST- DS 412 nema annað sé tekið fram á teikningum.
Allt stál innanhús skal grunna með ryðvarnamálningu.
Allt stál utanhús skal heitgalvanhúða.

Festingar

Allt stál í festingum skal vera Fe 360 og allir boltar uppfylla styrkleikaflokk 4,6 samkv. DS 412.
Undir boltarær sem koma að tré skal setja skinnur sem eru
breidd = 3 x Þvermál bolta
Þykkt = 0,3 x Þvermál bolta

Samþykkt þann
25 JULI 2007
Byggingafulltrúinn í Hafnarfirði
F.h.Sigurbjartur Halldórsson

Útgáfa	Breyting	Dagsetning	Hannað
B1	Skyggni yfir inngang	24.7.2007	S.H.

Sveinbjörn Hinriksson
Byggingatæknifræðingur
Kt. 160851-2529
Brekkugötu 8 Hafnarfirði
Sími: 555-4008, 861-9851
Netfang: svennih@internet.is

Staður	Drekavellir 45 Hafnarfirði
Skýring	Veggir, Þakvirki

Hannað / Teiknað	Kvarði	Dagsetning	Verknr.	Teikn.nr.
	1:50	25.7.07	46-06	1-02