

Skýringar.

Grafa skal fyrir sökkulum niður klöpp þannig að hæð sökkuls undir plötu sé minnst 300 mm. Plata á fyllingu skal steypd 120 mm þykk og járbendist með K10 # 120 að neðan. Undir plötur á fyllingu skal setja 75 mm polystyren einangrun, 25 kg/m³ Allir veggir í jörðu skulu klæddir með Delta 500 sökkuldúk. Frágangur samkv. leiðbeiningum framleiðanda.

Álag á grunn er um 0.19 MN/m². Þjöppunarkrafa E2>100 MPa, E2/E1 < 2.8.

Steinsteypa, sjá EN 206; skal minnst vera C25 með sementsmagni 300 kg/m³, v/s tölu <0.55 og loftinnihaldi 5.5%. Lágmarks steypuhula á járn er 30 mm. Bendistál er minnst Ks410.

ATH. Önnur steypumál, sjá teikningar arkitekts.

Breytingar: (a) 190107 Lagnagöt og nýr veggur. Málsetningar


Verk. 643 - 01 Hafravellir 2, Hafnarfirði

Teikning: Sökklar á gólfi í kóta 23.30

Mál: 1:50

Dags: 08.10.2006 (a)190107

Handwritten signature

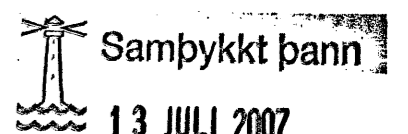

13 JULI 2007

Byggingfulltrúinn í Hafnarfirði
F.h. Sigurbjartur Halldórsson

Guðmundur Gunnarsson
byggingaverkfræðingur
Langagerði 15
108 Reykjavík
sími/fax 5888786
GSM 846 1932
kt. 010754-5939
netfang noinoi@simnet.is

Handwritten signature