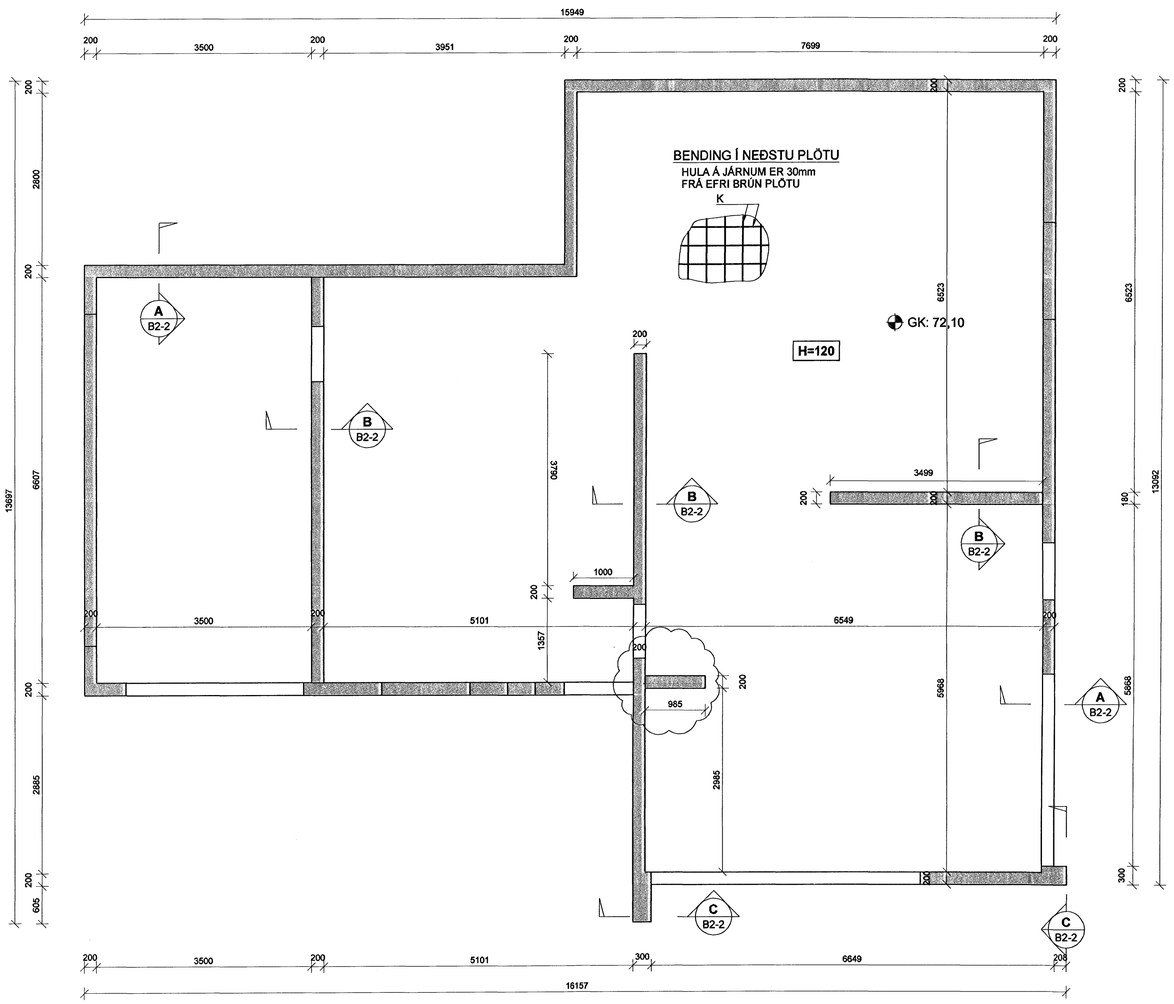

SKÝRINGAR

Punktalína táknar veggi/bita fyrir ofan plötu.

Málsetningar á hurðum og veggjum sjá teikningar arkitekts.

BENDING:

Bending útveggja skal vera tvöföld grind K10c/c200 í báðar áttir nema annað sé tekið fram.

Tengibending útveggjar og plötu skal vera vinklar K10c/c250 L=500x1100

Tengijárn upp í veggi efri hæðar standa minnst 500 mm upp úr plötu

Í alla 200mm veggenda og kringumk öll op komi 2 K16 bundinn í lykkjur,nema að annað sé tekið fram
Í aðra veggenda og kringum öll op komi 2 K12 bundinn í lykkjur, nema annað sé tekið fram
Lykkjur K10 c/c 300, nema annað sé tekið fram

VEGG-50
500

Lína sem að sýnir mörk efribendingu.
Járn skal alltaf ná hálfa skeytilengd út fyrir mörk efri bendingar.

Járnmottur í horn plötu
5 K10 c/c200 í báðar brúnir
og báðar áttir. L=1500

HK = Hrákóti

TILVÍSANIR:

Almennar skýringar:
sjá bl.nr.07123-B000

Málsetningar á veggjum:
Teikning arkitekts

Göt í plötum og veggjum:
sjá teikningu lagnahönnuða

Samþykkt þann
12 JULI 2007
Byggingfulltrúinn í Hafnarfirði
F.h.Sigurbjartur Halldórsson

BROTÞOLSFL. INNISTEYPU C25

BROTÞOLSFL. ÚTISTEYPU C30

ÚTI INNI
ARKITEKTAR
Jón Þór Þorvaldsson Af,FSSA
Kt.021256 7579

Útg.	Dags.	Skýring	Hannað/Yfirfarið
A	18.05.07	Veggstubb bætt inn á og veggjaþykkt leiðrétt	ÓÖJ/BG

VSB
VERKFRÆÐISTOFA

BÆJARHRAUN 20 · 220 HAFNARFJÖRÐUR · KENNIT. 710796-2899
vsb@vsb.is · Sími 585 8600 · Fax 585 8610 · www.vsb.is

Áritun sérhönnuðar
Björn Gústafsson Kt: 180550 4889

Verkheiti
FJÓLUÁS 32
HAFNARFIRÐI

Verkhluti
Burðarvirki
Undirstöður
Grunnmynd

Hannað	Teiknað	Yfirfarið	Kvarði	Síða
ÓÖJ	ÓÖJ	BG	1:50 / A1	-
Dags.	Verkefni	Teikning		Útgáfa
04.05.2007	07123	B2-1		A

V:\2007\07123\T07123 - Fjóluás 32\Sheets\Bu\07123-B2-01 Grunnmynd.dwg