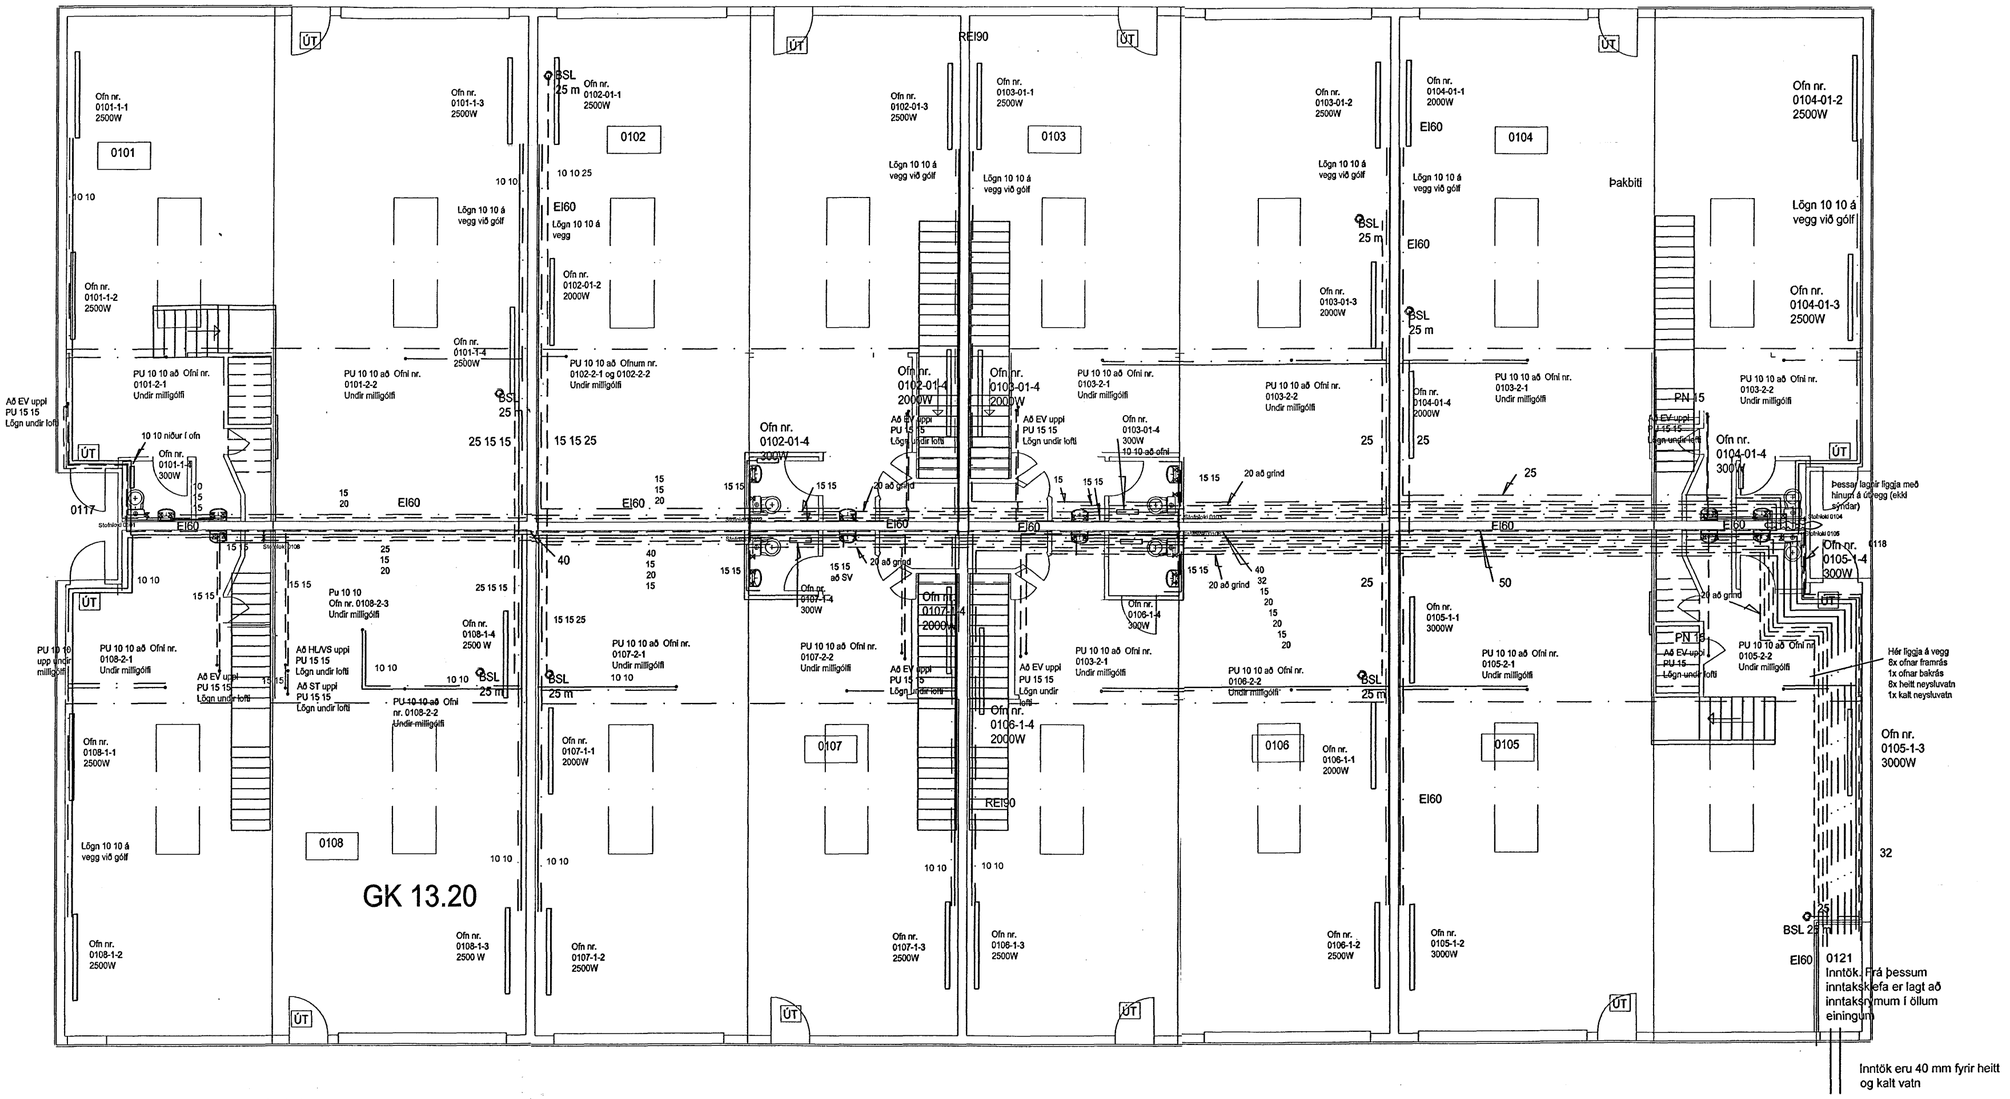

Grunnmynd 1. hæð M=1:100

Skýringar.

Almennt.
Teikningin sýnir uppmælingu á lögnum í húsinu. Allar lagnir eru utanáliggjandi. Festingar og frágangur í samræmi við vatnslagnastaðal ÍST 67. Komið er fyrir brunaþéttingu í öllum veggjum milli eininga, flokkur sami og fyrir vegg þ.e. EI60 fyrir EI60 veggi og EI90 fyrir EI90 veggi. (Þéttingar Protak)

Kalt neysluvatn.
Lagður er einn stofn um allt húsið. Einangrun minnst 20 mm glerull eða sambærileg sem vafin er með áldúk. Í hverri einingu er eitt úttak fyrir neysluvatn í einunginni og eitt fyrir brunaslöngu. Hafa skal einstreymisloka á úttaki fyrir brunaslöngu og loka við slönguna sem skal vera vel sýnilegur þegar staðið er framan við hana. Hæð frá gólfi ca. 1.5 m. Á aðra neyslu skal setja loka sem skal nota þegar átt er við lagnir að tækjum þannig að ekki sé lokað fyrir brunaslöngu. Efnisval galv. stál.

Heitt neysluvatn.
Lagður er sér stofn fyrir hverja einingu frá mæli. Einangrun minnst 20 mm glerull eða sambærileg Efnisval galv. stál.

Ofnar.
Lagður er sér stofn að hverri einingu frá mæli. Einangrun er 20 mm. Ofnar eru frá Ofnasmiðjunni og eru lágmarksafköst gefin upp í W við hvern ofn á grunnmynd. Á hvern ofn komi sjálfvirkur hitastillir á framrás. Bakrás allra kerfa er samsíginleg. Efnisval svart stál.

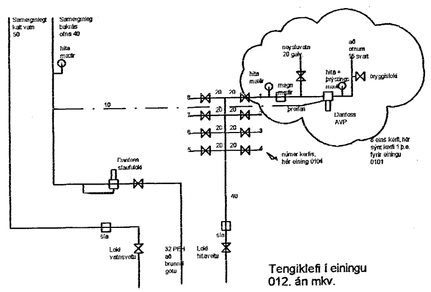

Byggingafulltrúi Hafnarfjarðar
Afgreitt þann
26 JUN 2006

Verk. 556-21 Steinhella 8, Hafnarfirði

Teikning: Uppmæling og skráning lagna á 1. hæð.

Mál: 1:100
Dags: 19.06.2006

Guðmundur Gunnarsson
byggingaverkfræðingur
Langagerði 15
108 Reykjavík
sími/fax 5888786
GSM 846 1932
kt. 010754-5939
netfang noinoi@simnet.is