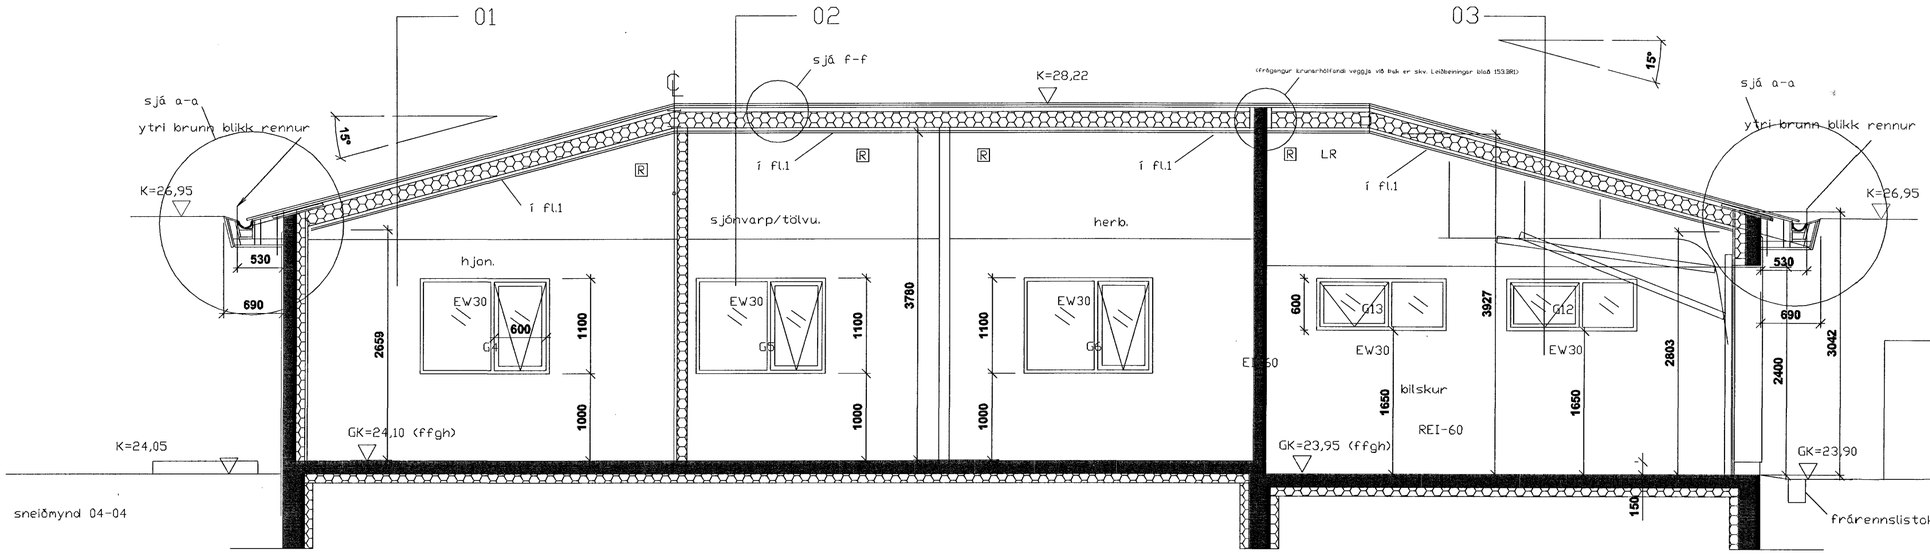

Hæðakota eru í metrum, öll önnur mál er í millimetrum.
Allar mælingar samkvæmt þessari teikningu skulu athugaðar á byggingarstað.
Ósamræmi í teikningum tilkynnist arkitektum strax.
Öll glugga- og hurðakarmamál skulu tekin á staðnum.
Ekki mæla af teikningum.
Fúavera skal allt tréverk utanhús með viðurkenndu efni

Breytingar
A. dags 09.06.2006
Frágangur á þakskeggi er breytt.

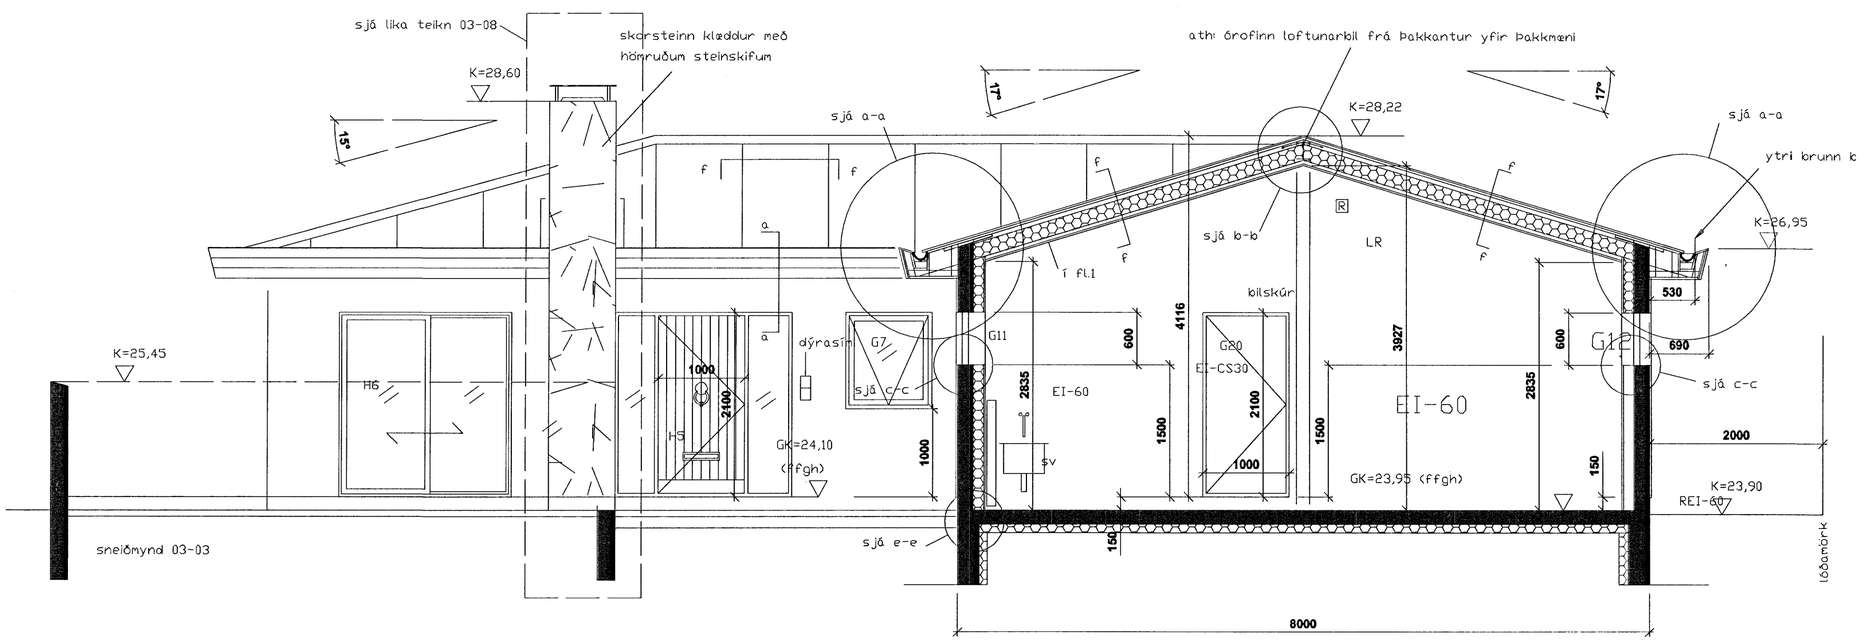

sægeimur arkitektar hafnarfjörður

arkitekt
Marteinn Huntingdon-Williams , RIBA; FAÍ
Bratthólti 01-01 220 Hafnarfjörður
kt:130755-8019
gsm: 869 7354

© sægeimur arkitektar 2005

Flettuvellir 38
Hafnarfjörður

Einbýlishús fyrir Sædís Hlöðversdóttir og Eggert Valur Karvelsson

Byggingafulltrúinn í Hafnarfjarðar
Afgreitt þann
16 JUN 2006

AÐALTEIKNINGAR

Dags.	09.06.2006
Verknr.	152.0
Teiknnr.	02-04A
Efni.	sneiðingar
Mkv.	1:50