
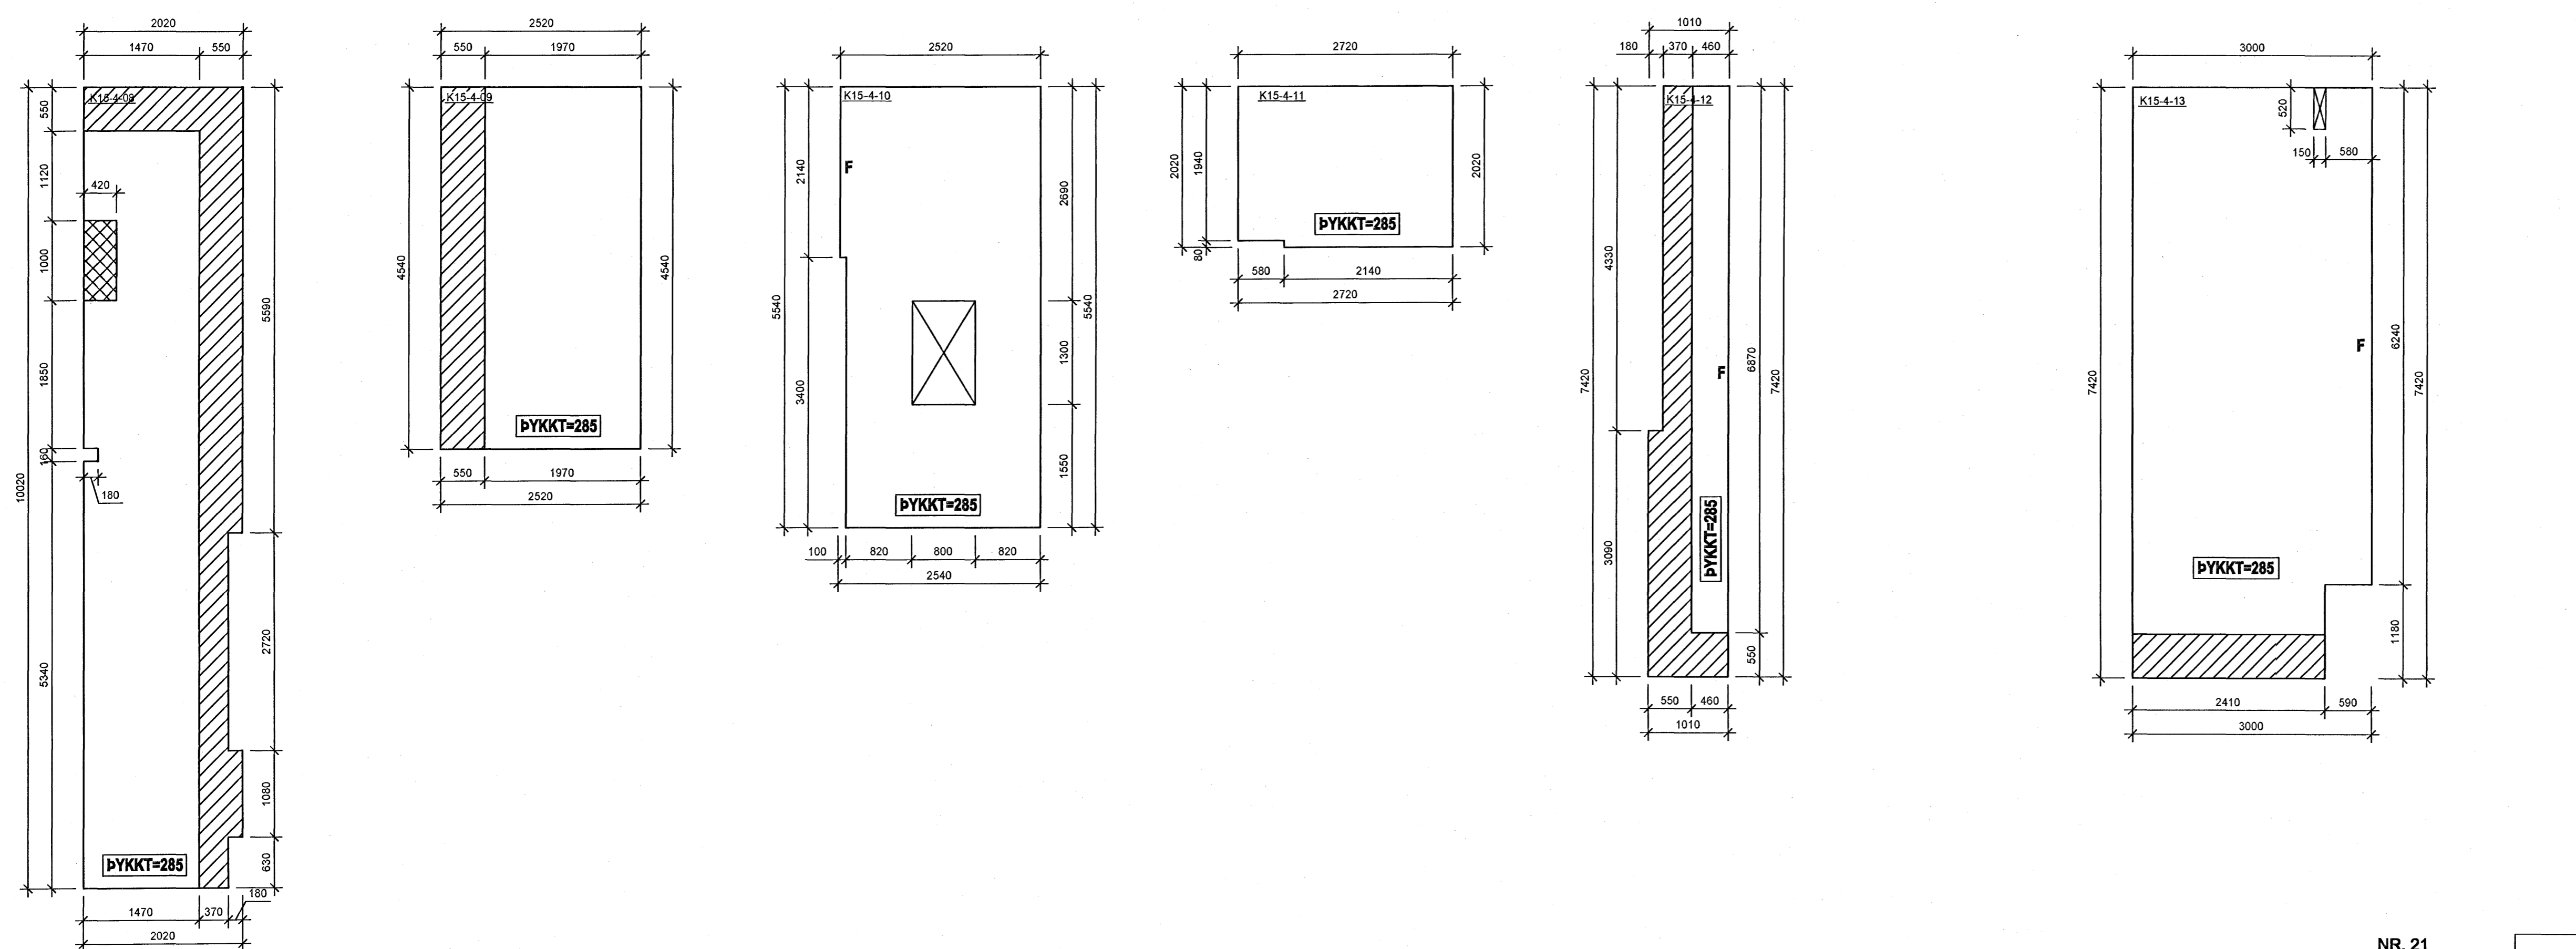



Byggingarfræðingur
Kt. 110457-2789

ÁRTLUN SAMRÆMINGARHÖNNUNGAR

**SJÁ RAFMAGNSTEIKNINGAR
FYRIR INNSTEYPTAR DÓSIR
Í PLÖTUM**

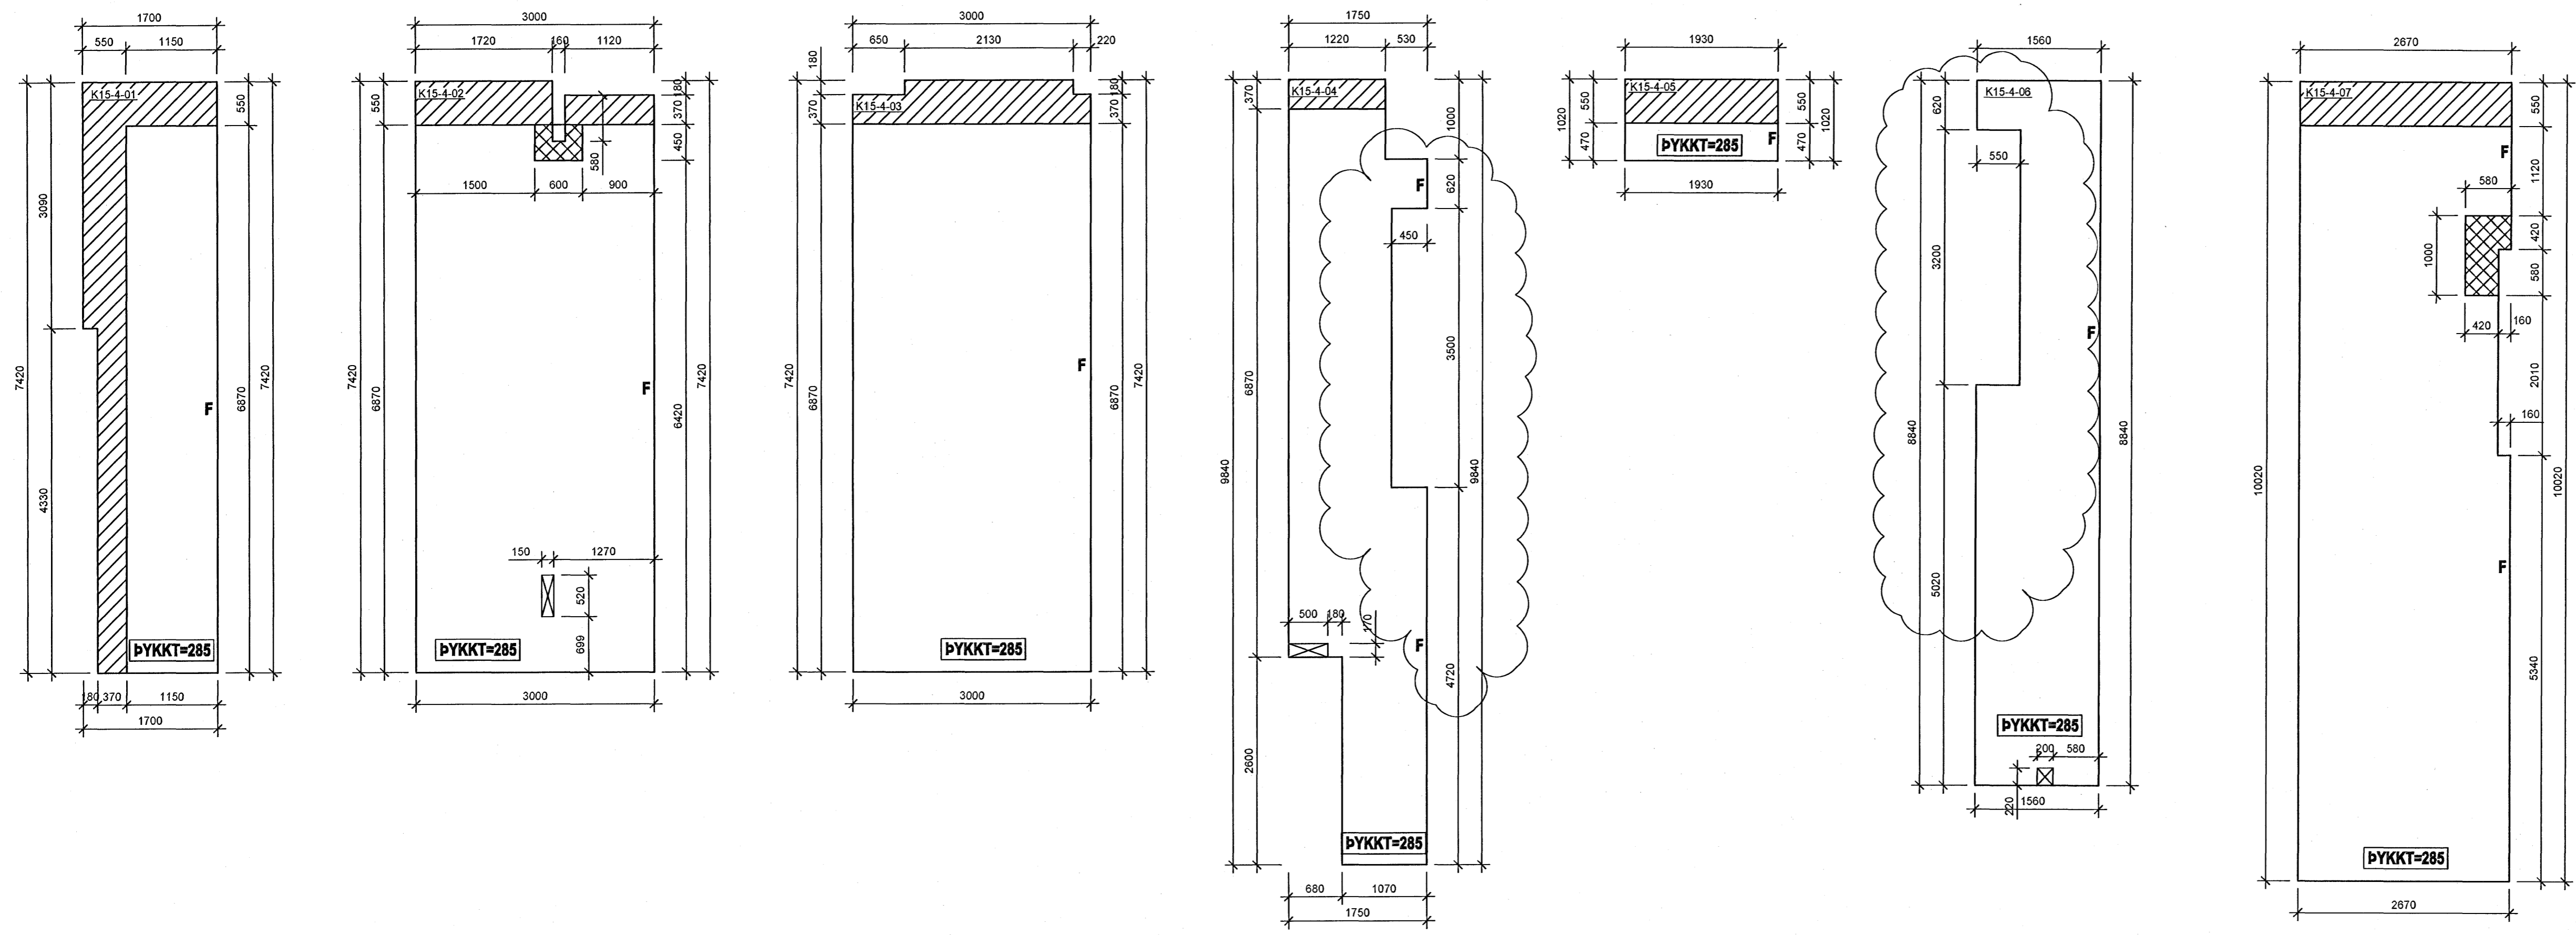

SAMSKYTI Á KÚLUPLÖTUM Á LANGHLIDUM:

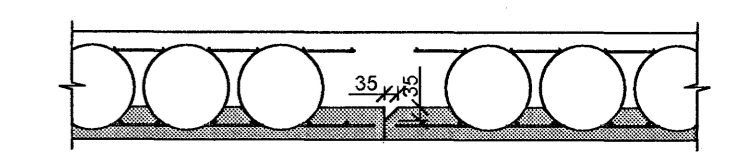

SKÝRINGAR:

- F LANGHLID Á KÚLUPLÖTU ÞAR SEM 35X35mm FLEYGUR ER
- SVÆÐI ÞAR SEM KÚLUM OG JÁRNUM Í EFRI BRÚN SLEPPT
- SVÆÐI ÞAR SEM KÚLUM ER SLEPPT

STEYPA Í KÚLUPLÖTUR:

- BROTÞOLSFLÖKKUR: C25/30
- SEMENTSMAGN: MINNST 320 kg/m³
- VATNSSEMENTSTALA: < 0,50
- HÁMARKSSTEINASTÆRÐ: 25 mm
- LOFTINNIHALD: 5 - 6%
- FJÄRL. STUDULL LOFTS: < 0,25mm
- LÁGMARKSHULA: 25 mm

TILVÍSANIR:

BENDING KÚLUPLATNA ...
20 JUN 2006

B 28.02.06 BREYTING Á KÚLUPLÖTUM K15-4-4 OG K15-4-6
Á 02.01.06 FÆRSLA GATA HE GG
BR. DAGS. BREYTING REIKN. TEIKN.

NORÐURBAKKI 15

BURÐARVIRKI
SÉRMYNDIR AF KÚLUPLÖTUM
PLATA YFIR 4. HÆÐ

MKV: 1:50
DAGS: 01.12.2005
HANNAÐ/TEKN: HE/OG
VERKUR: 00104

IAV
YFIRFAR: JÓ
SAMBYKKT: *Árnúfjörð*
KENNITALA: 130657-4439
TEIKN NR: B(15)_154 BR: B

Conis
VERKFRÆÐIÁRÁÐGJÓF
Kennitala: 600105-1400
Lögfrétt 4, 110 Reykjavík
Sími: 517-3090
Veffang: www.conis.is

