



B

A

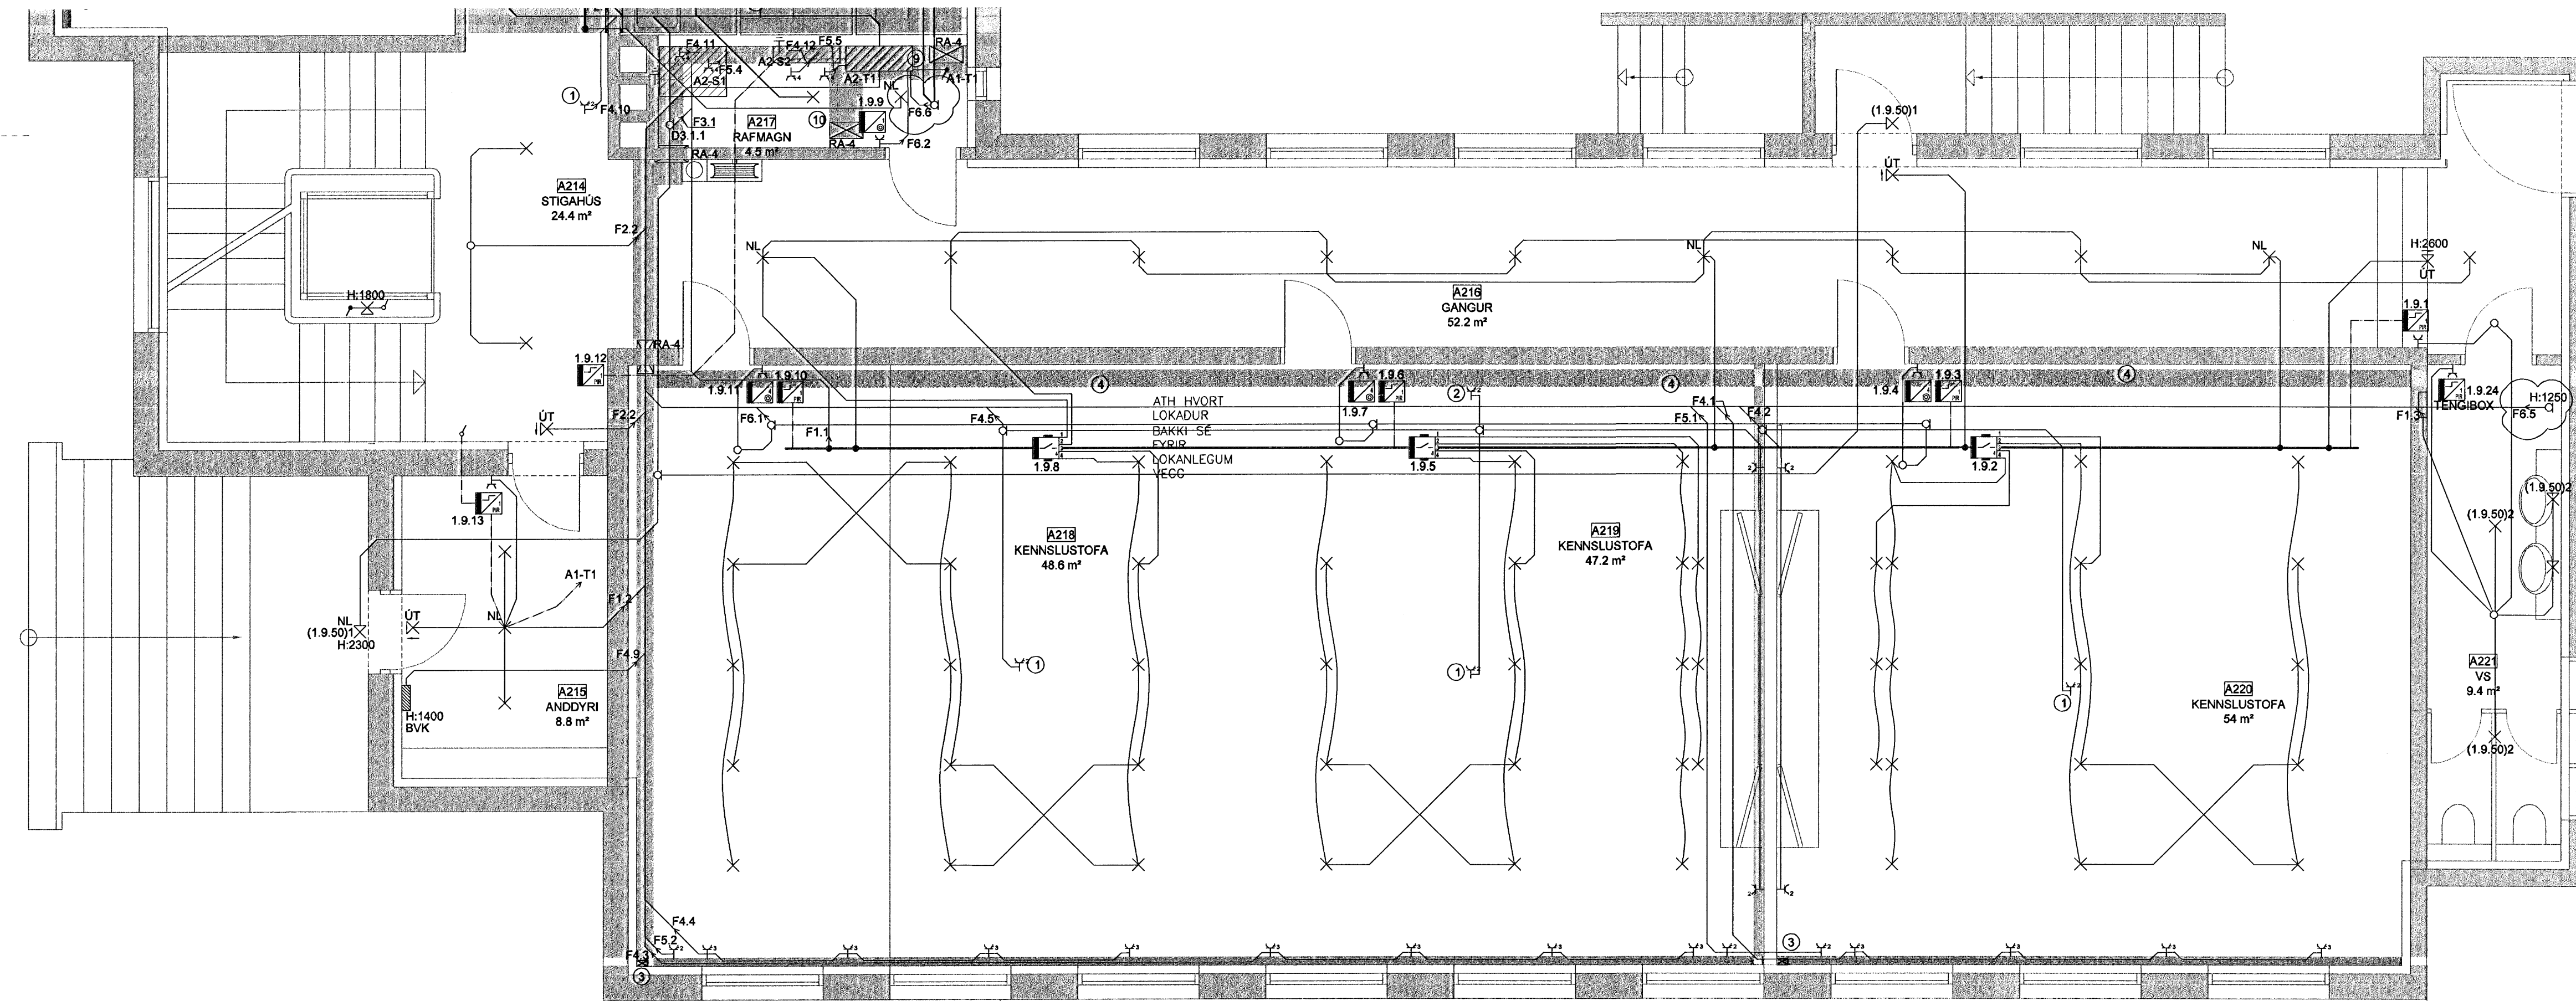

FLENSBORGARSKÓLI

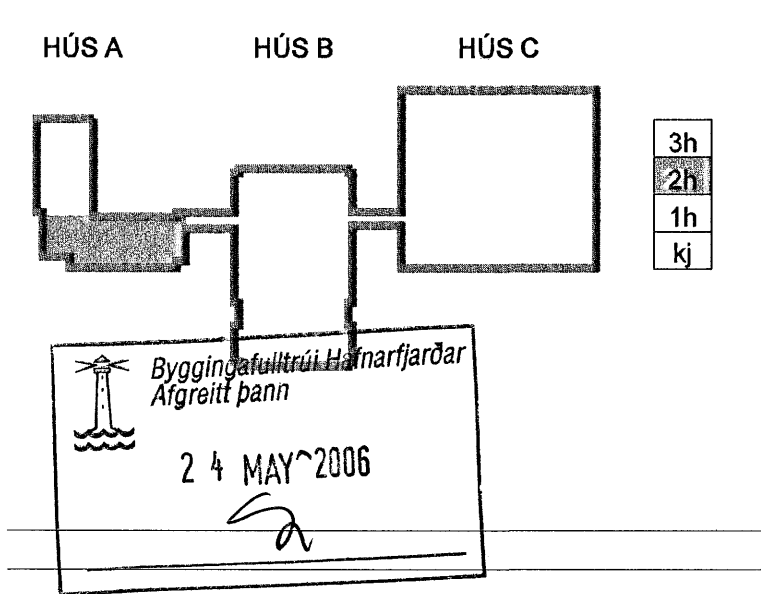

A 10.05.08 HANDBURKA V.S BSG/ÖG  
 Útg. Dags. Skýring Hannað/Yfirfarið

ARKITEKTASTOFAN ehf.  
 Skipti 1, 105 Reykjavík  
 Hannað/Yfirfarið: *[Signature]*  
 VSB  
 VERKFRÆÐISTOFA

BÆJARHAUN 20 · 220 HAFNARFJÖRDUR · KENNIT. 710796-2899  
 vsb@vsb.is · Sími 585 8600 · Fax 585 8610 · www.vsb.is

Áritun séðhórnur  
 Örn Guðmundsson Kt: 220961-2739  
 Verkefni  
**BREKKUGATA 19**  
**HAFNARFJÖRDUR**

Verkefni				
RAFKERFI LÁGSPENNA GRUNNMYND - 2. HÆÐ S				
Hannað BSG	Teknað BSG	Yfirfarið ÖG	Kvarði 1:50	Síða / A1
Dags 03.02.2006	Verkefni 04836	Tekning A-R1-G2-2	Útgáfa	A

\\server\work\03\04\04836\Project\04836\Sheet\A-R1-G2-2.dwg