


**FLENSBORGARSKÓLI**

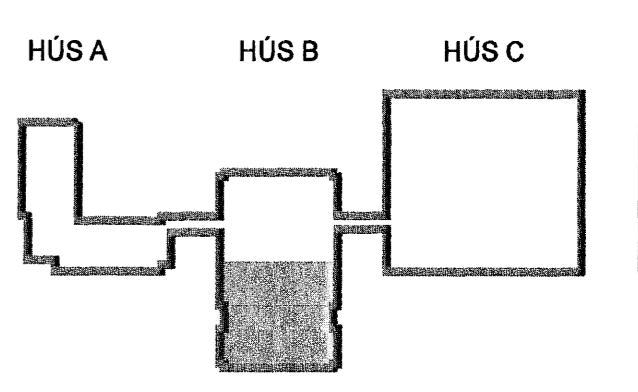

A 10.05.06 HANÐLURRUR V.S. LAMPAR BÓKASAFN BSG/ÖG  
Útg. Dags. Skýring HarnaðVYrfaró

ARKITEKSTOFAN ehf.  
Sævar 1, 105 Reykjavík  
Sími 585 8600 • Fax 585 8610 • www.vsb.is

**VSB**  
VERKFRÆÐISTOFA

BÚEJARIHRAUN 20 • 220 HAFNARFJÖRÐUR • KENNIT. 710798-2899  
vsb@vsb.is • Sími 585 8600 • Fax 585 8610 • www.vsb.is

Áritun sérhönnuðar  
Örn Guðmundsson Kt: 220961-2739

Verkefni  
**BREKKUGATA 19**  
**HAFNARFJÖRÐUR**

Verkefni  
RAFKERFI  
LÁGSPENNA  
GRUNNMYND - 2. HÆÐ S

Harnað	Telknað	Yfirfari	Kvartál	Síða
BSG	BSG	ÖG	1.50	/ A1
Dags.	Verkefni	Tekning	Útgáfa	
03.02.2006	04836	B-R1-G2-2	A	

Byggingafræðingur  
Alfreitt Þann  
24 MAJ 2006