

32
75/41

31
100/71

33
100/62



30
150/68

29
150/60

28
150/58

27
150/65

26
150/70

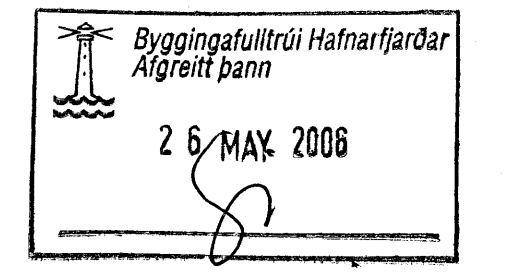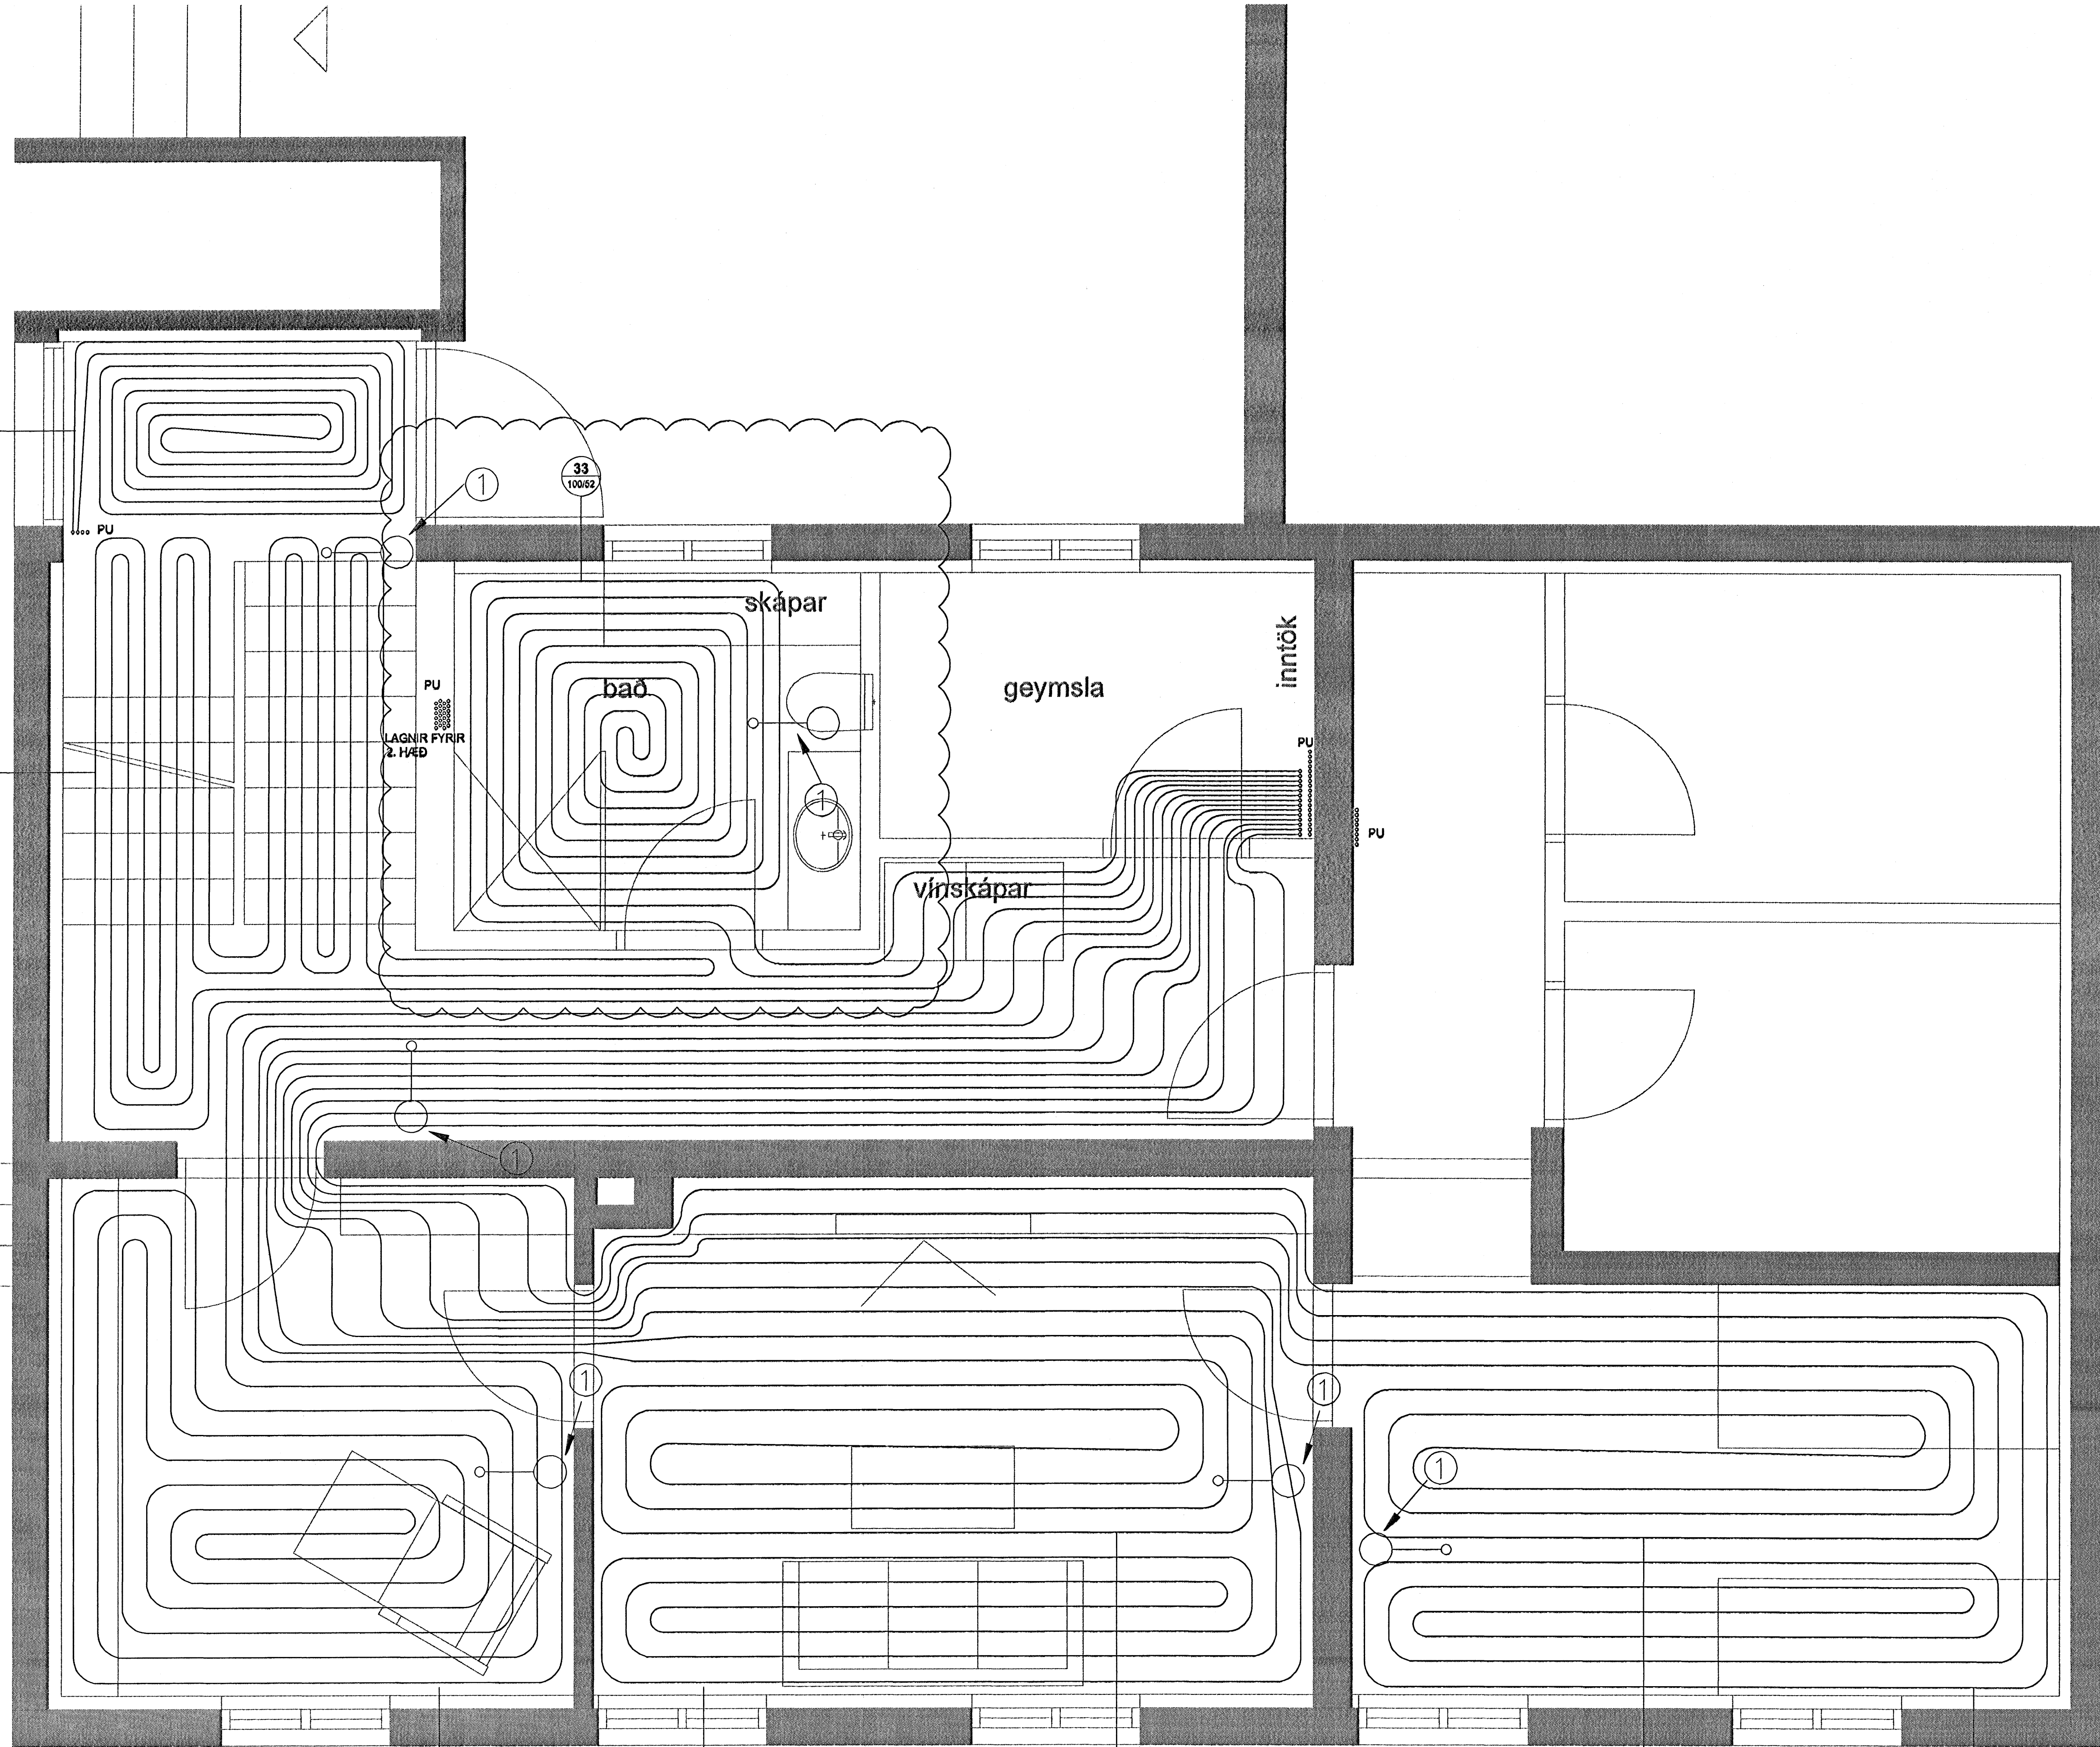

Olufur

A 12.04.06 GRUNNMYND BREYTT BL / SÁS
Útg. Daga Skýring



VERKFRÆÐISTOFA

BÆJARHRAUN 20 • 220 HAFNARFJÖRÐUR • KENNIT. 710796-2899
vsb@vrb.is • Sími 585 8600 • Fax 585 8610 • www.vsb.is

Artan sérhönnuðir Sveinn Áld Sveinsson, kt. 230855-5809

Verkefni
AUSTURGATA 11
HAFNARFIRÐI

Verkefni
LAGNIR
GÖLFHITALAGNIR
GRUNNMYND KJALLARI

Hannað	Teknað	Yfirfarið	Kvarði	Síða
BL	BL	SÁS	1:20	-
Daga	Verkefni	Tekning	Útgáfa	
24.03.2006	05871	P08	A	

V:\20060327\11\11\11\11.dwg